



Samþykkt á fundi bygginga-
nefndar þ. 22/5 1978
BYGGINGAFULLTRÚINN
Í HAFNARFIRÐI
F. Sigurðsson


Ganga skal frá önnu
eldstæði í samræði við
slökkvildisþjónu

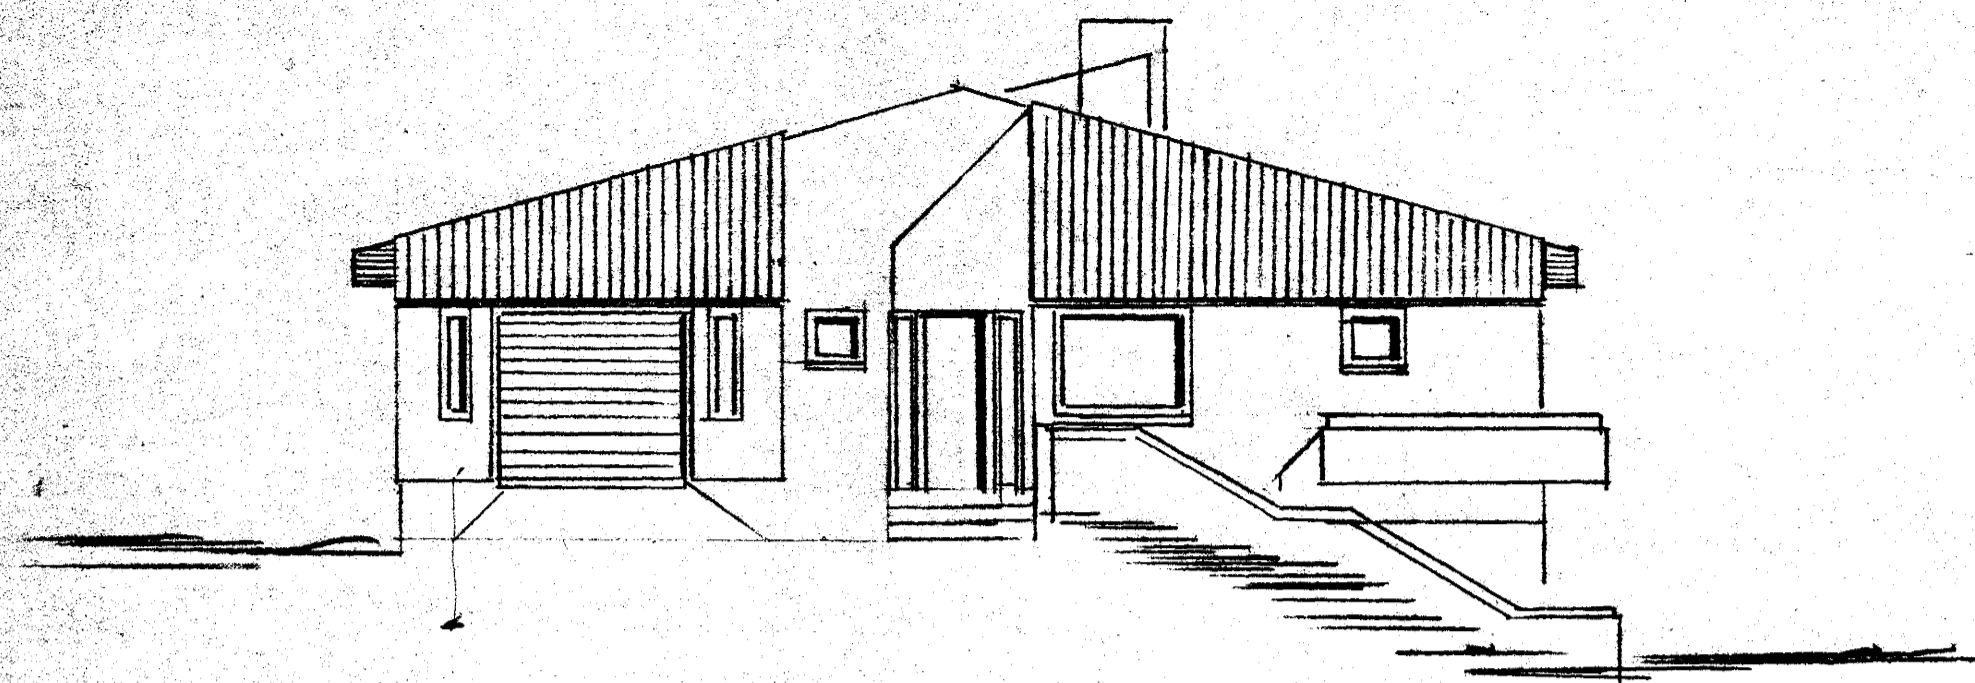


NORDUR

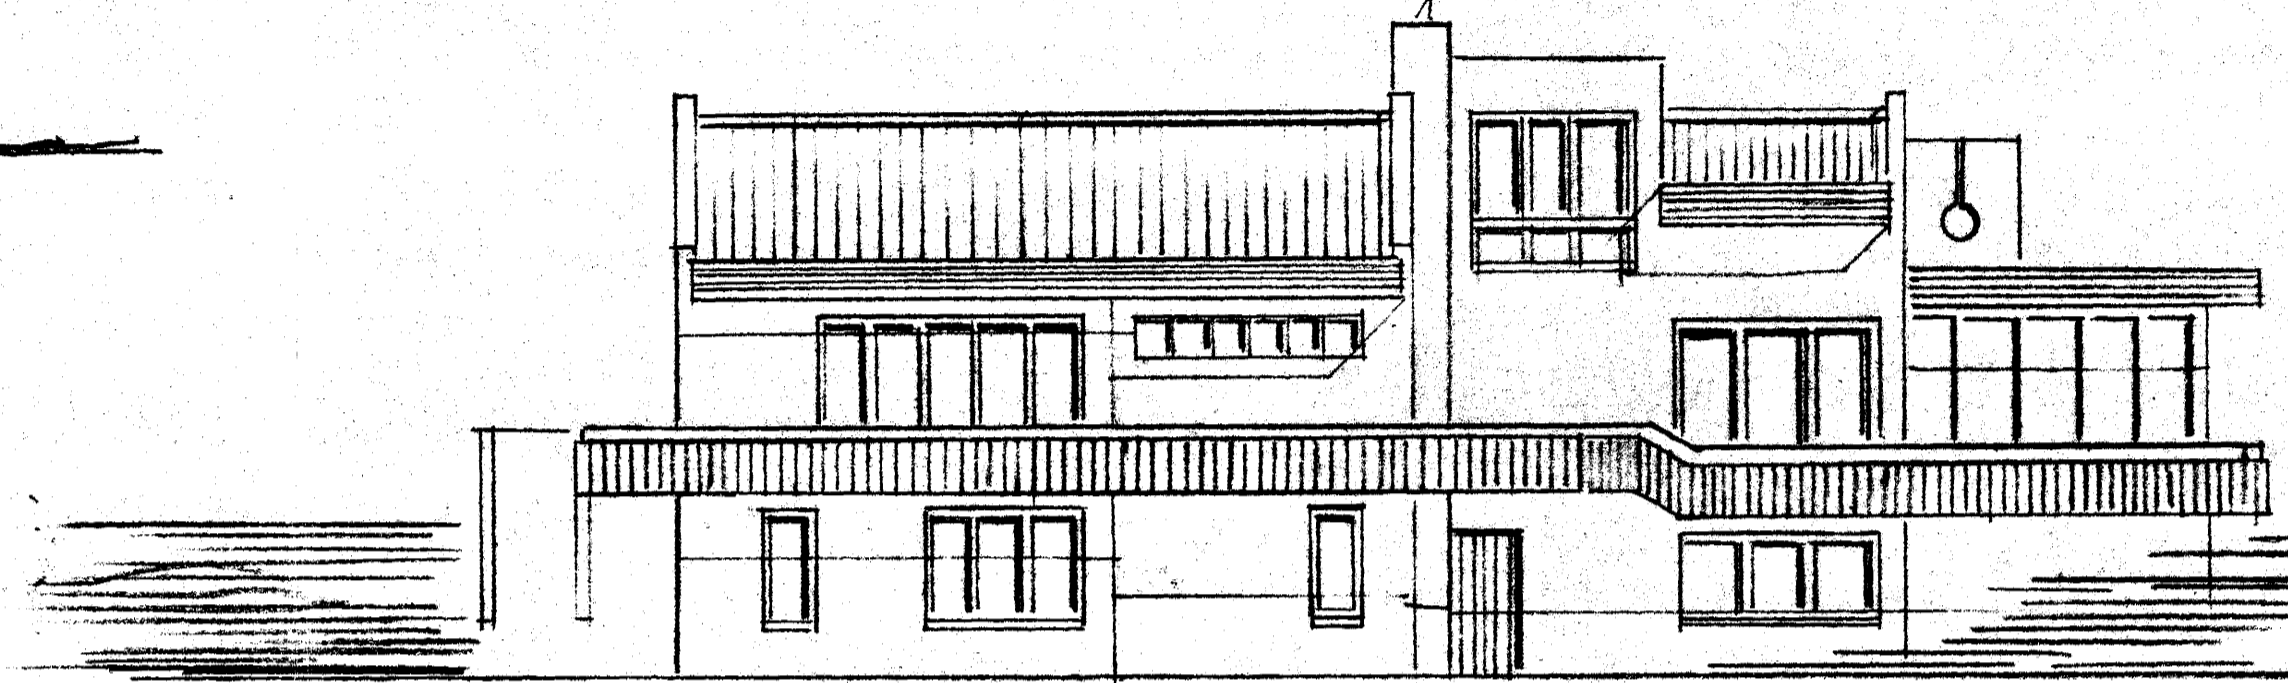

VESTUR

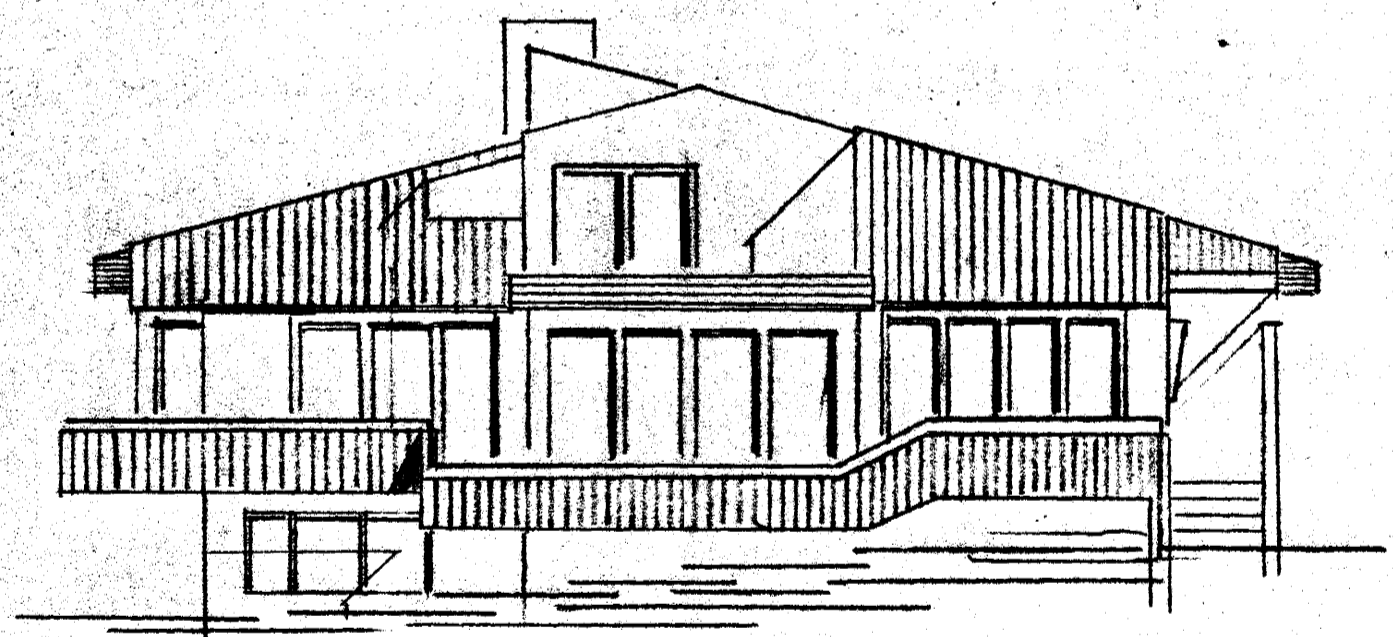

SUDUR

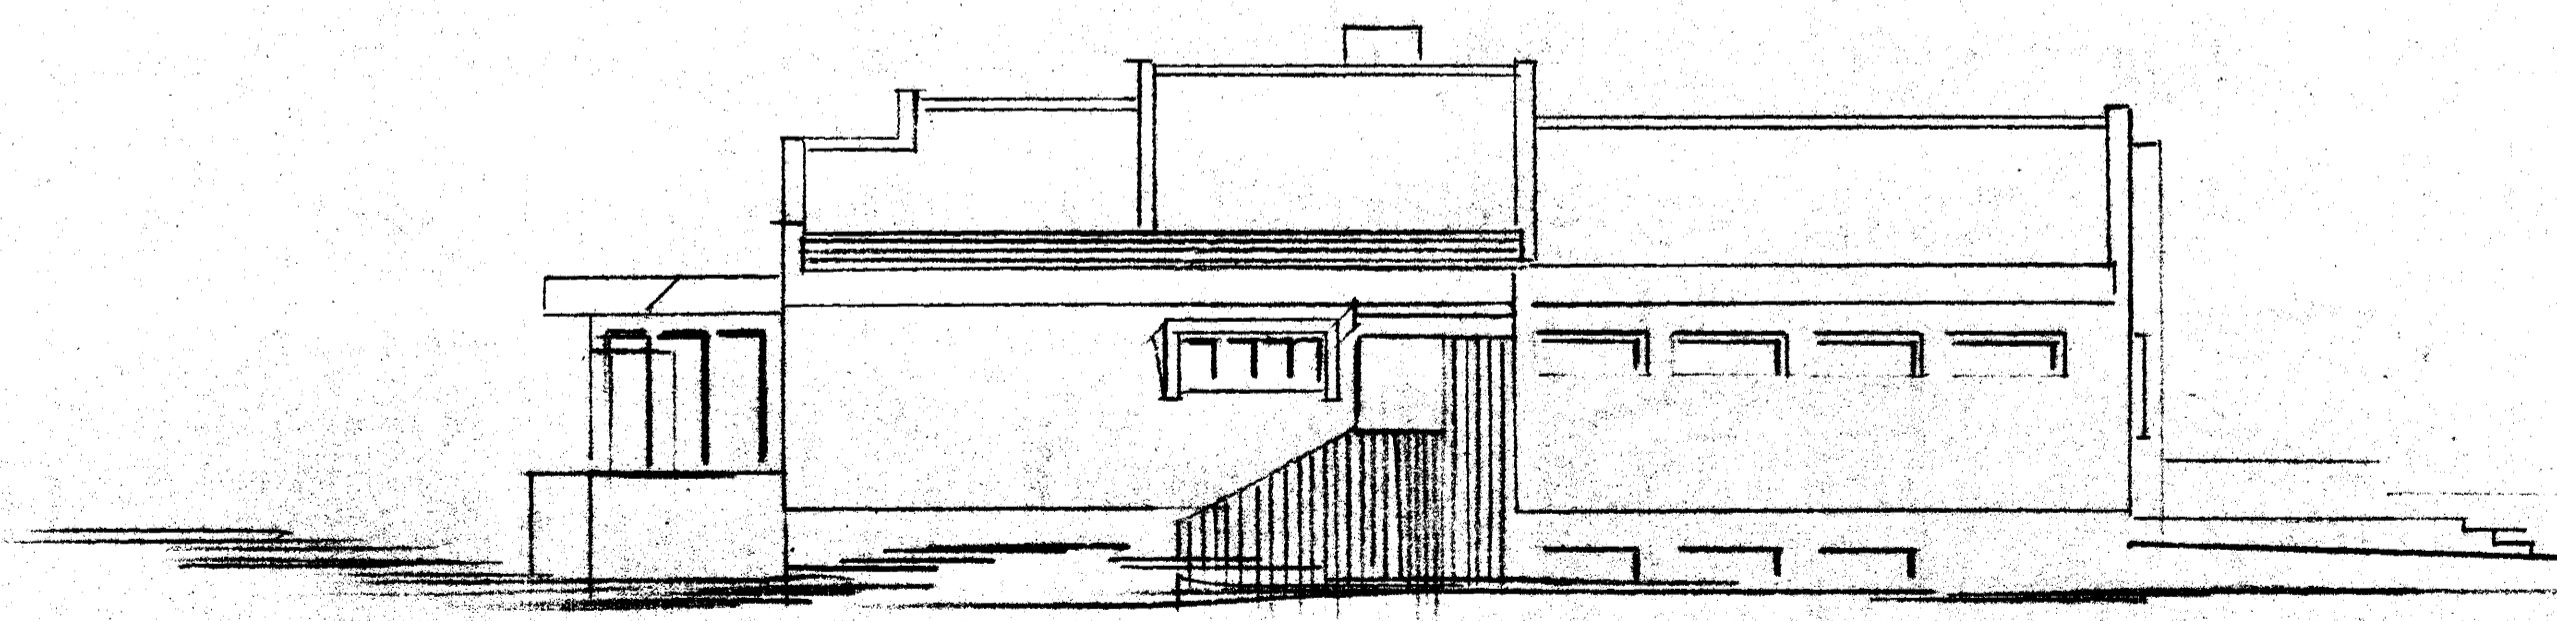

AUSTUR

Óli Þórðarson