
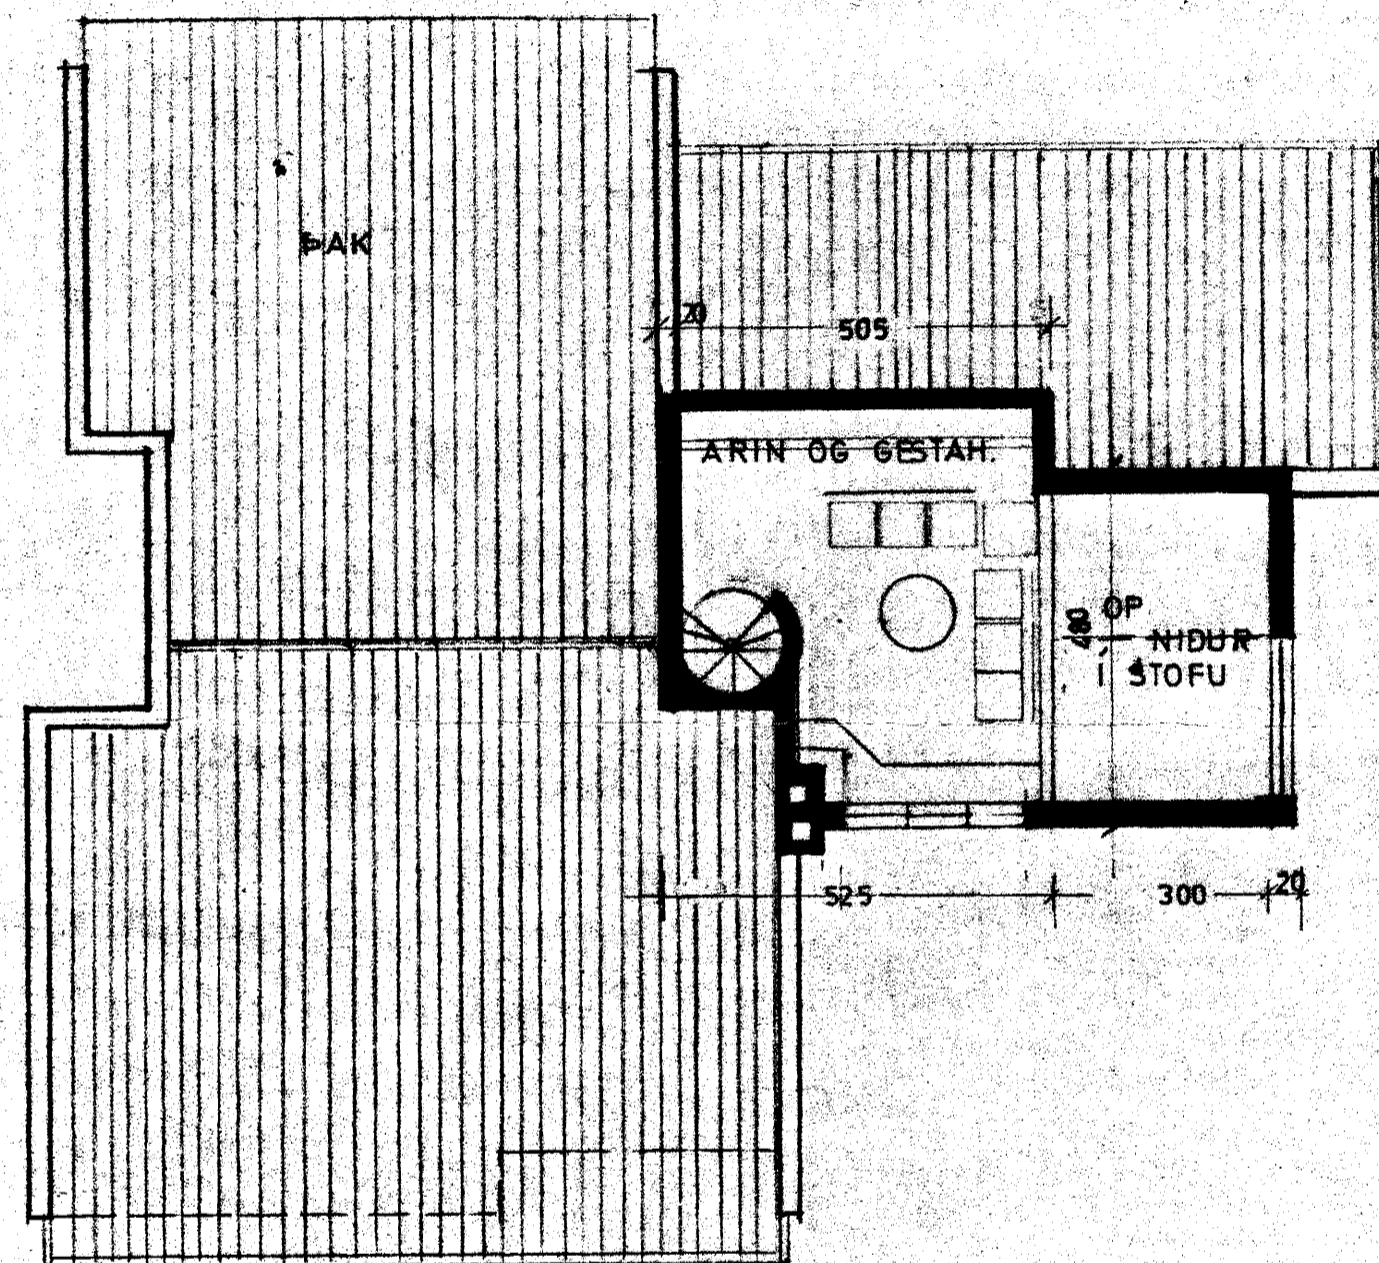


Samþykkt á fundi bygginga-
nefndar þ. 22/5 1978
BYGGINGAFULLTRÚINN
Í HAFNARFIRÐI
E. Þorvarsson

Ganga skal frá opnu
eldstæði í samráði við
slökkviliðstjóra

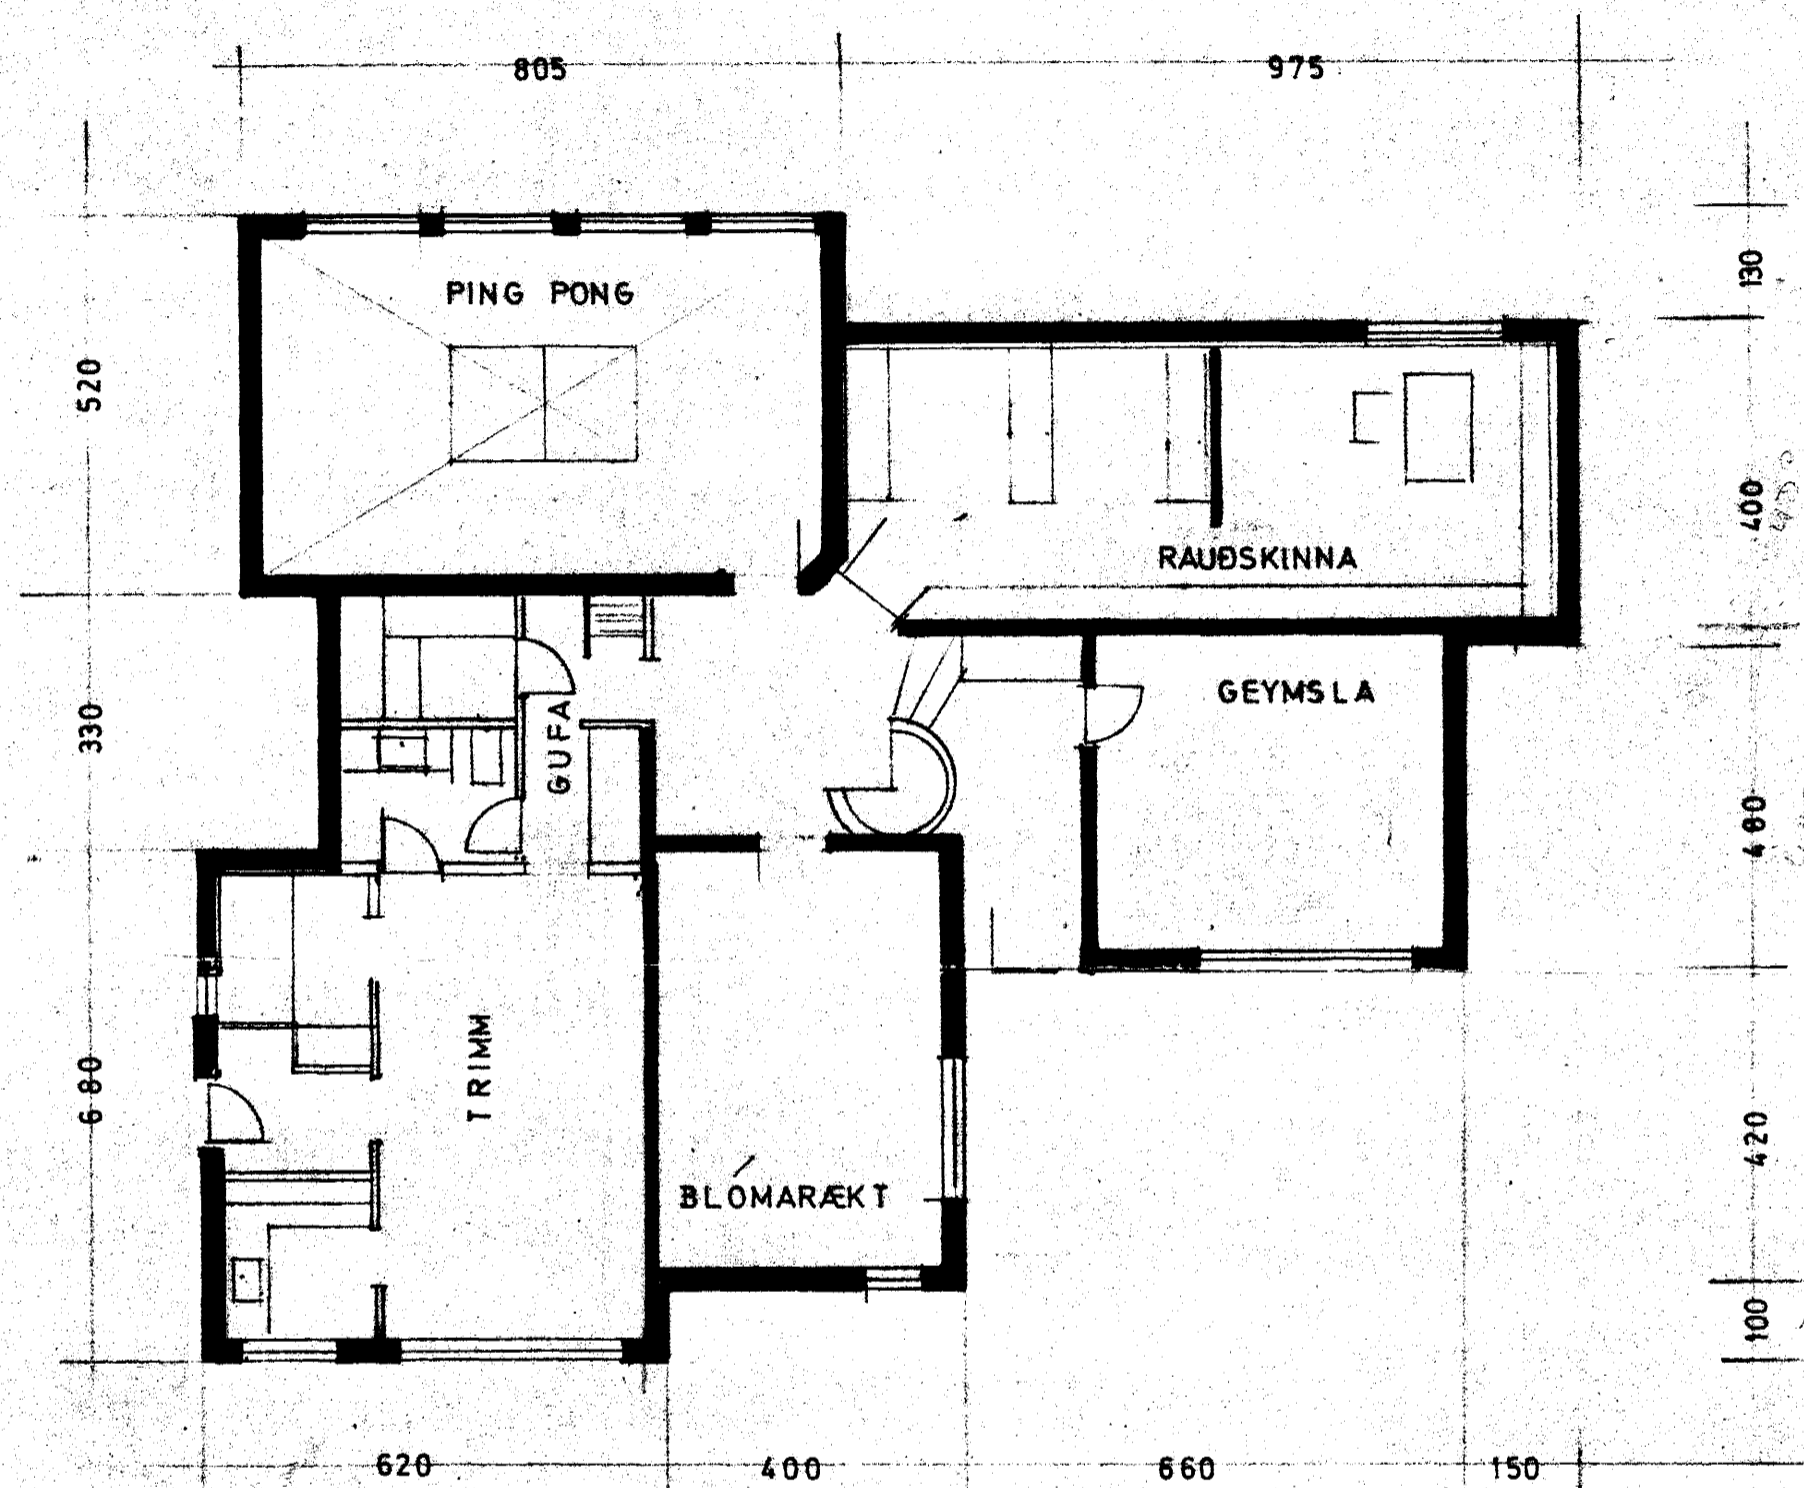

Óli Þorvarsson