




Samþykkt á fundi bygginga-
 nefndar þ. 20/9 1978
 BYGGINGAFULLTRÚINN
 Í HAFNARFIRÐI
S. Jónsson

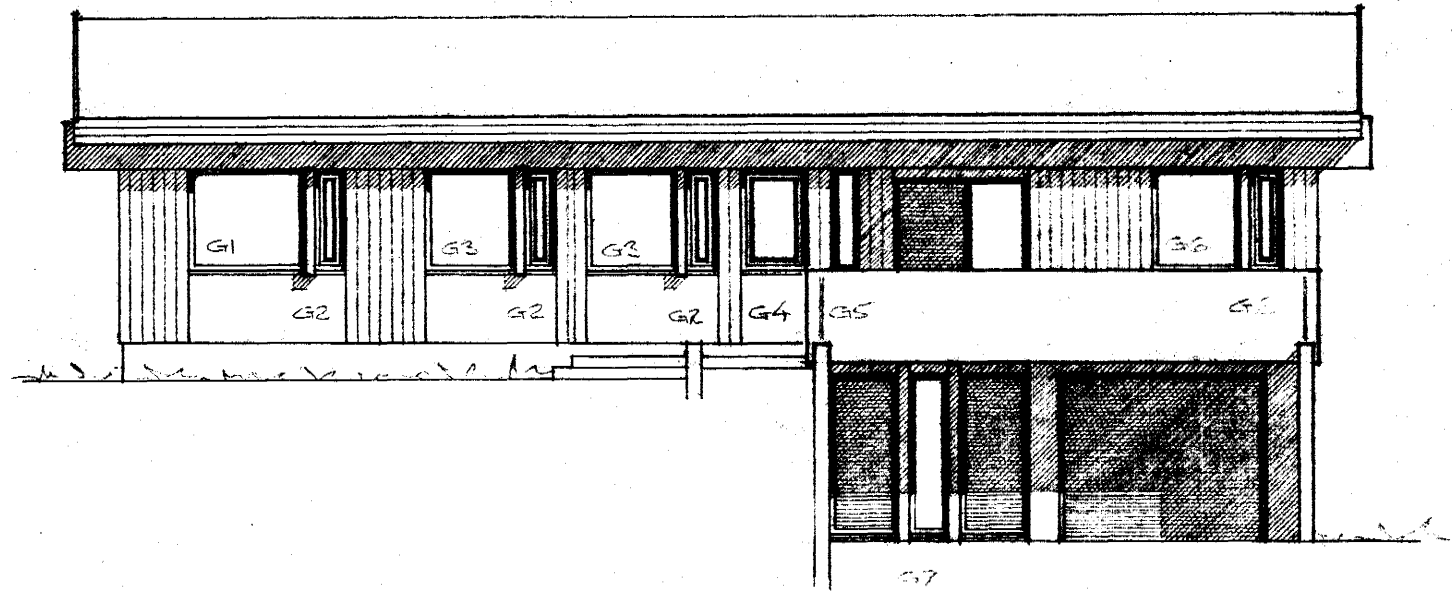


NORÐURHLÍÐ

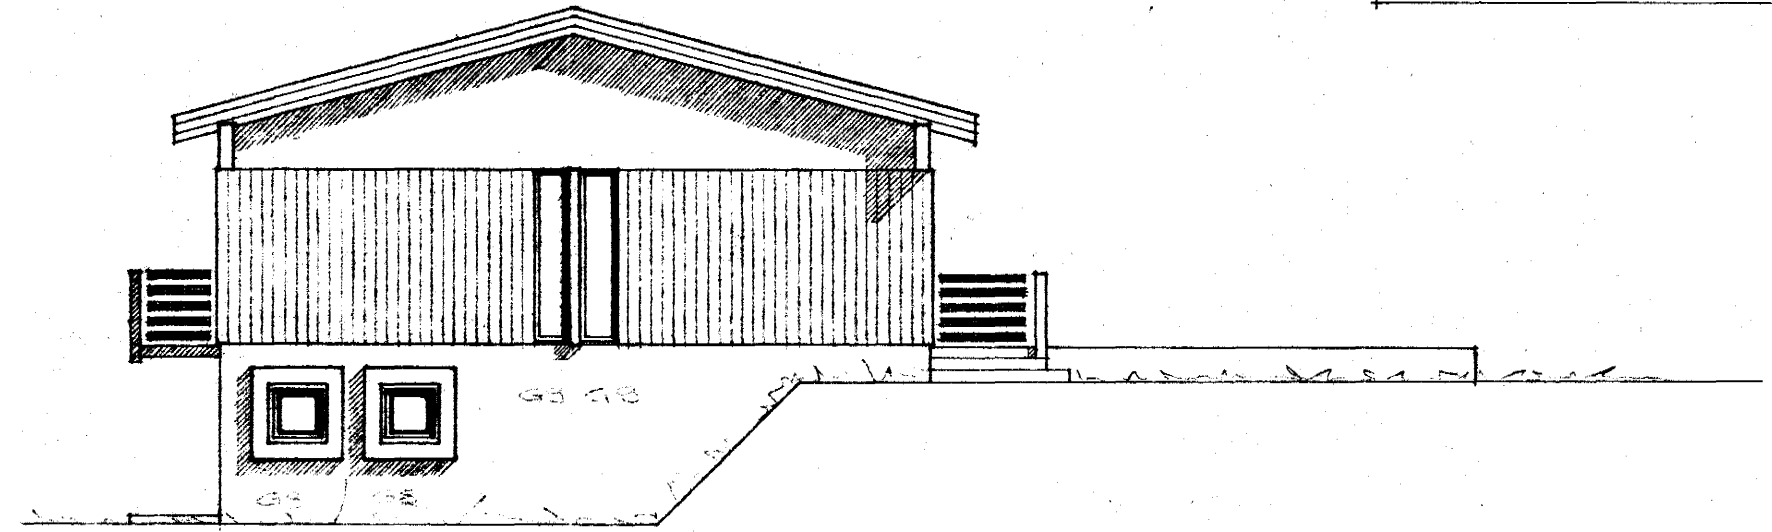

AUSTURHLÍÐ

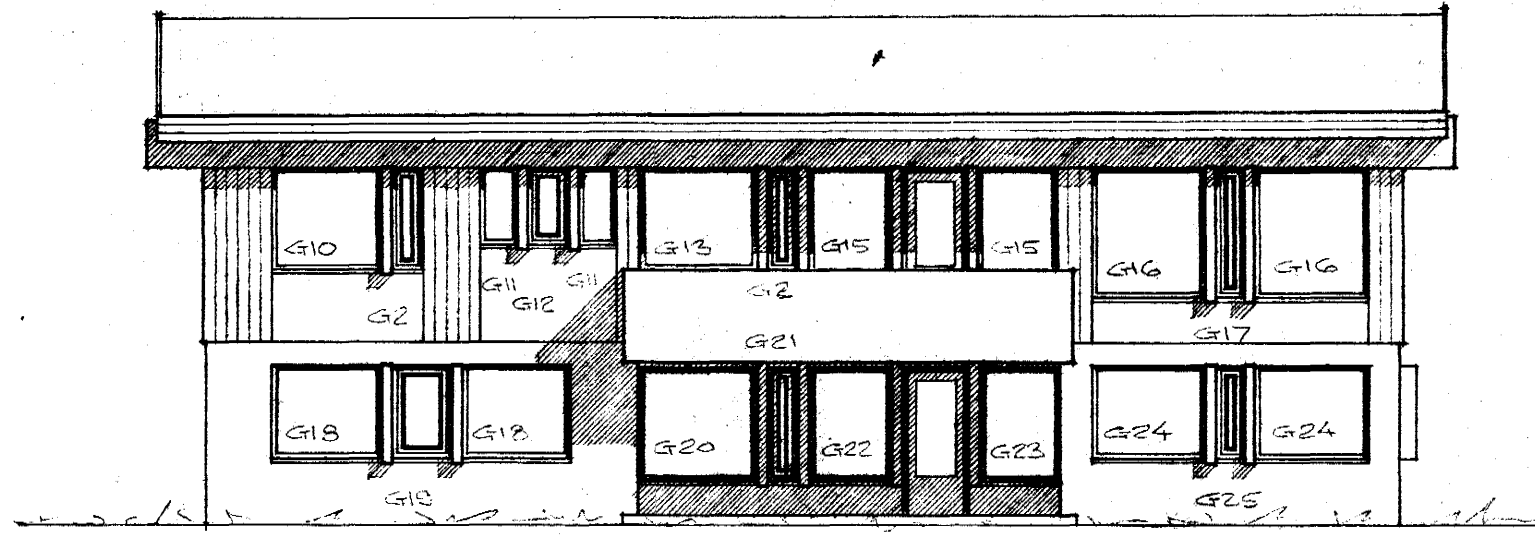

SÚÐURHLÍÐ

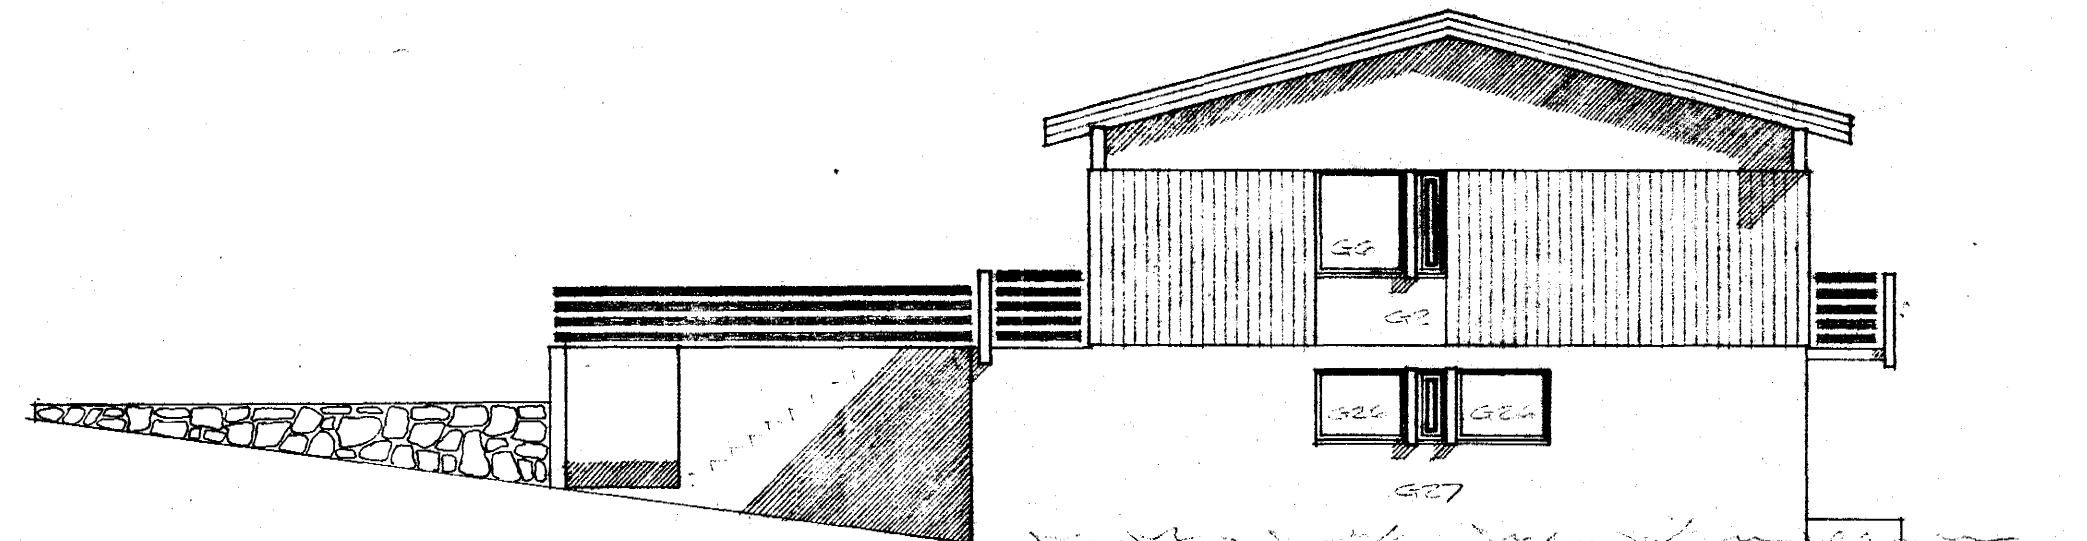

VESTURHLÍÐ

SAEVANGUR NR. 24, M=1:100
 HAFNARFIRÐI Í MARS 1978
 ARNARHEIÐUNI 47 50587

BREYTT 12.10.1978

Arnar Magnússon FVEI