
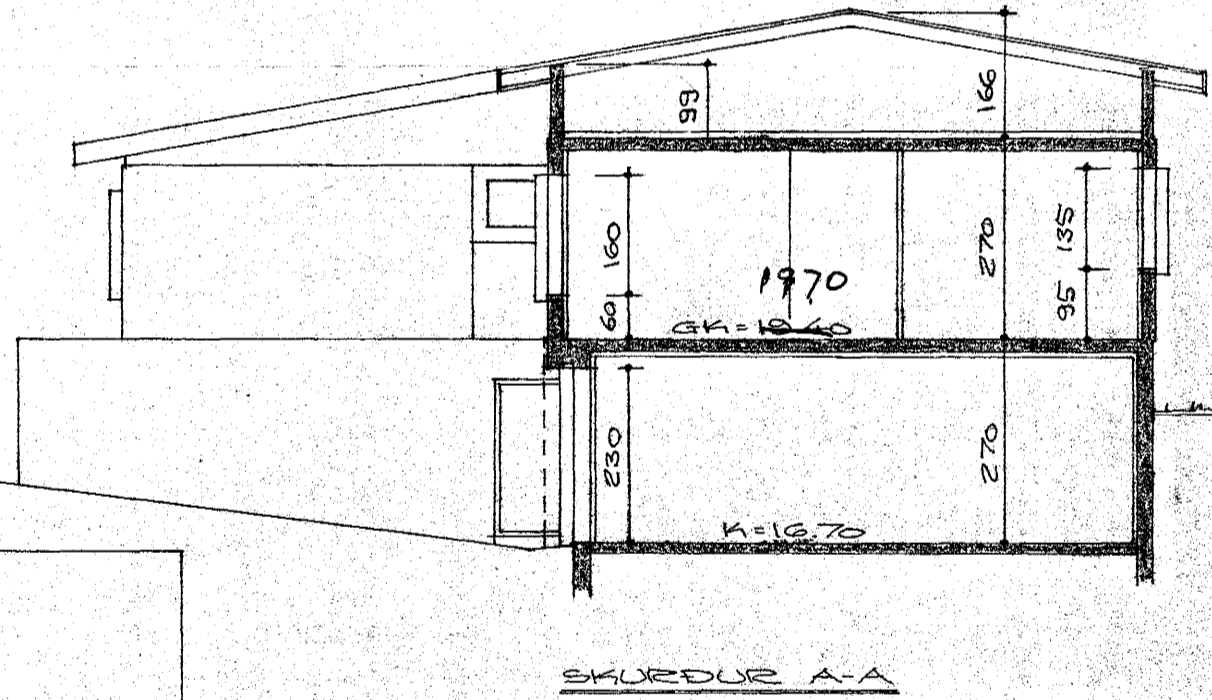
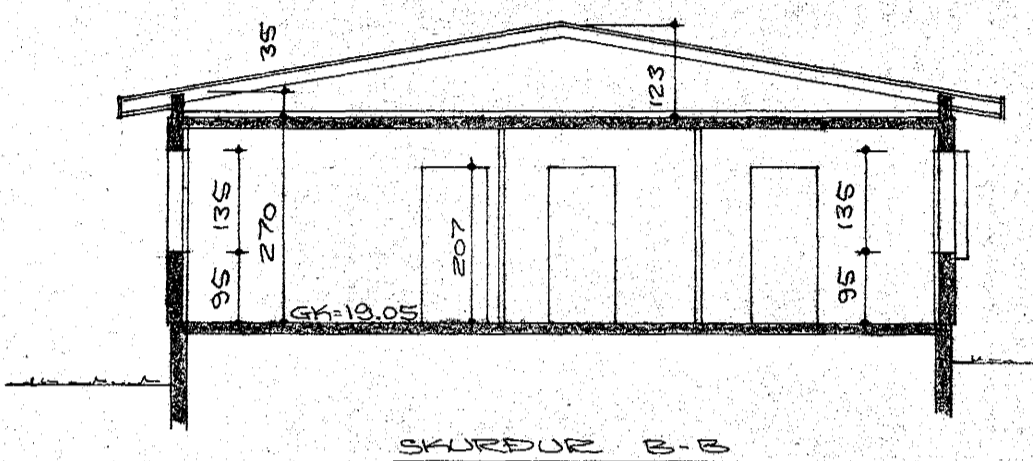


Samþykkt á fundi bygginga-
nefndar þ. 17. 6 1978
BYGGINGAFULLTRÚINN
Í HAFNARFIRDI
= *Lisunsson*

*Stærðum gæltu um 30 cm
sp. 12/7 78*

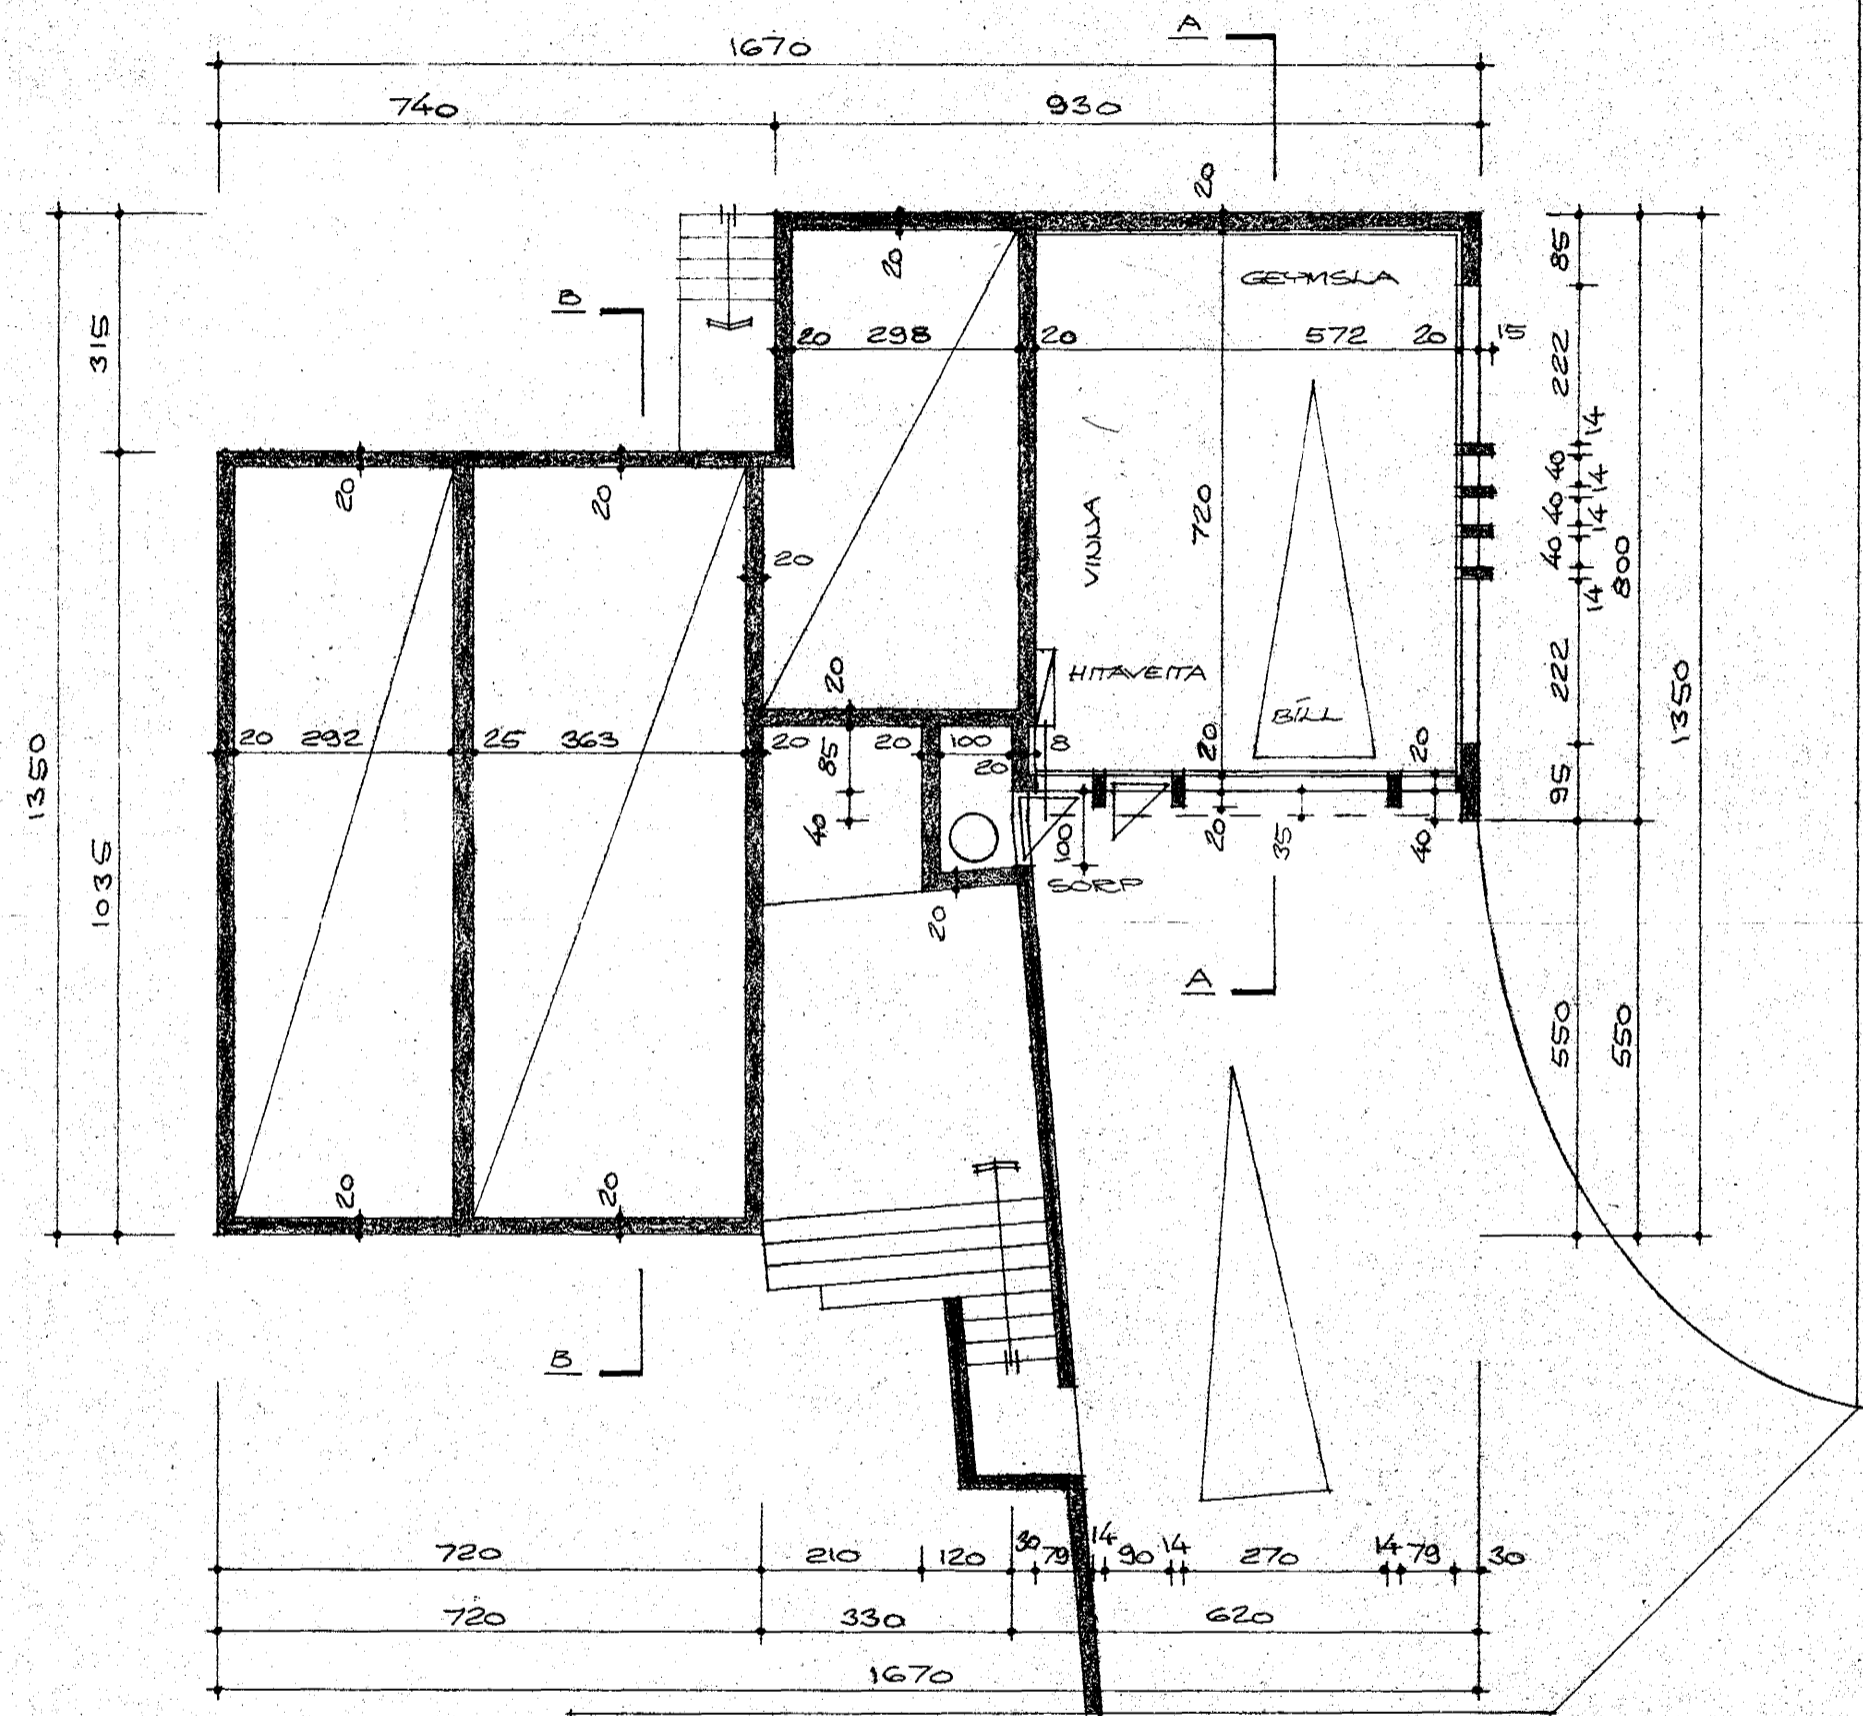

GRUNDPLÁN KVALA, M=1:800

SEVAUGUR NR. 26, M=1:800
HAFNARFIRDI Í MAÍ 1978
ARVAKHRAUNI 47 56587

Ágúst Magnússon FVEI