Samþykkt á fundi bygginga-
nefndar þ. 19/6 1978
18/10 78
BYGGINGAFULLTRÚINN
Í HAFNARFIRÐI

Ganga skal frá opnu eldstæði í samráði við slökkviliðsstjóra

SÆVANGUR NR. 28 HAFNARFIRÐI M. 1:100

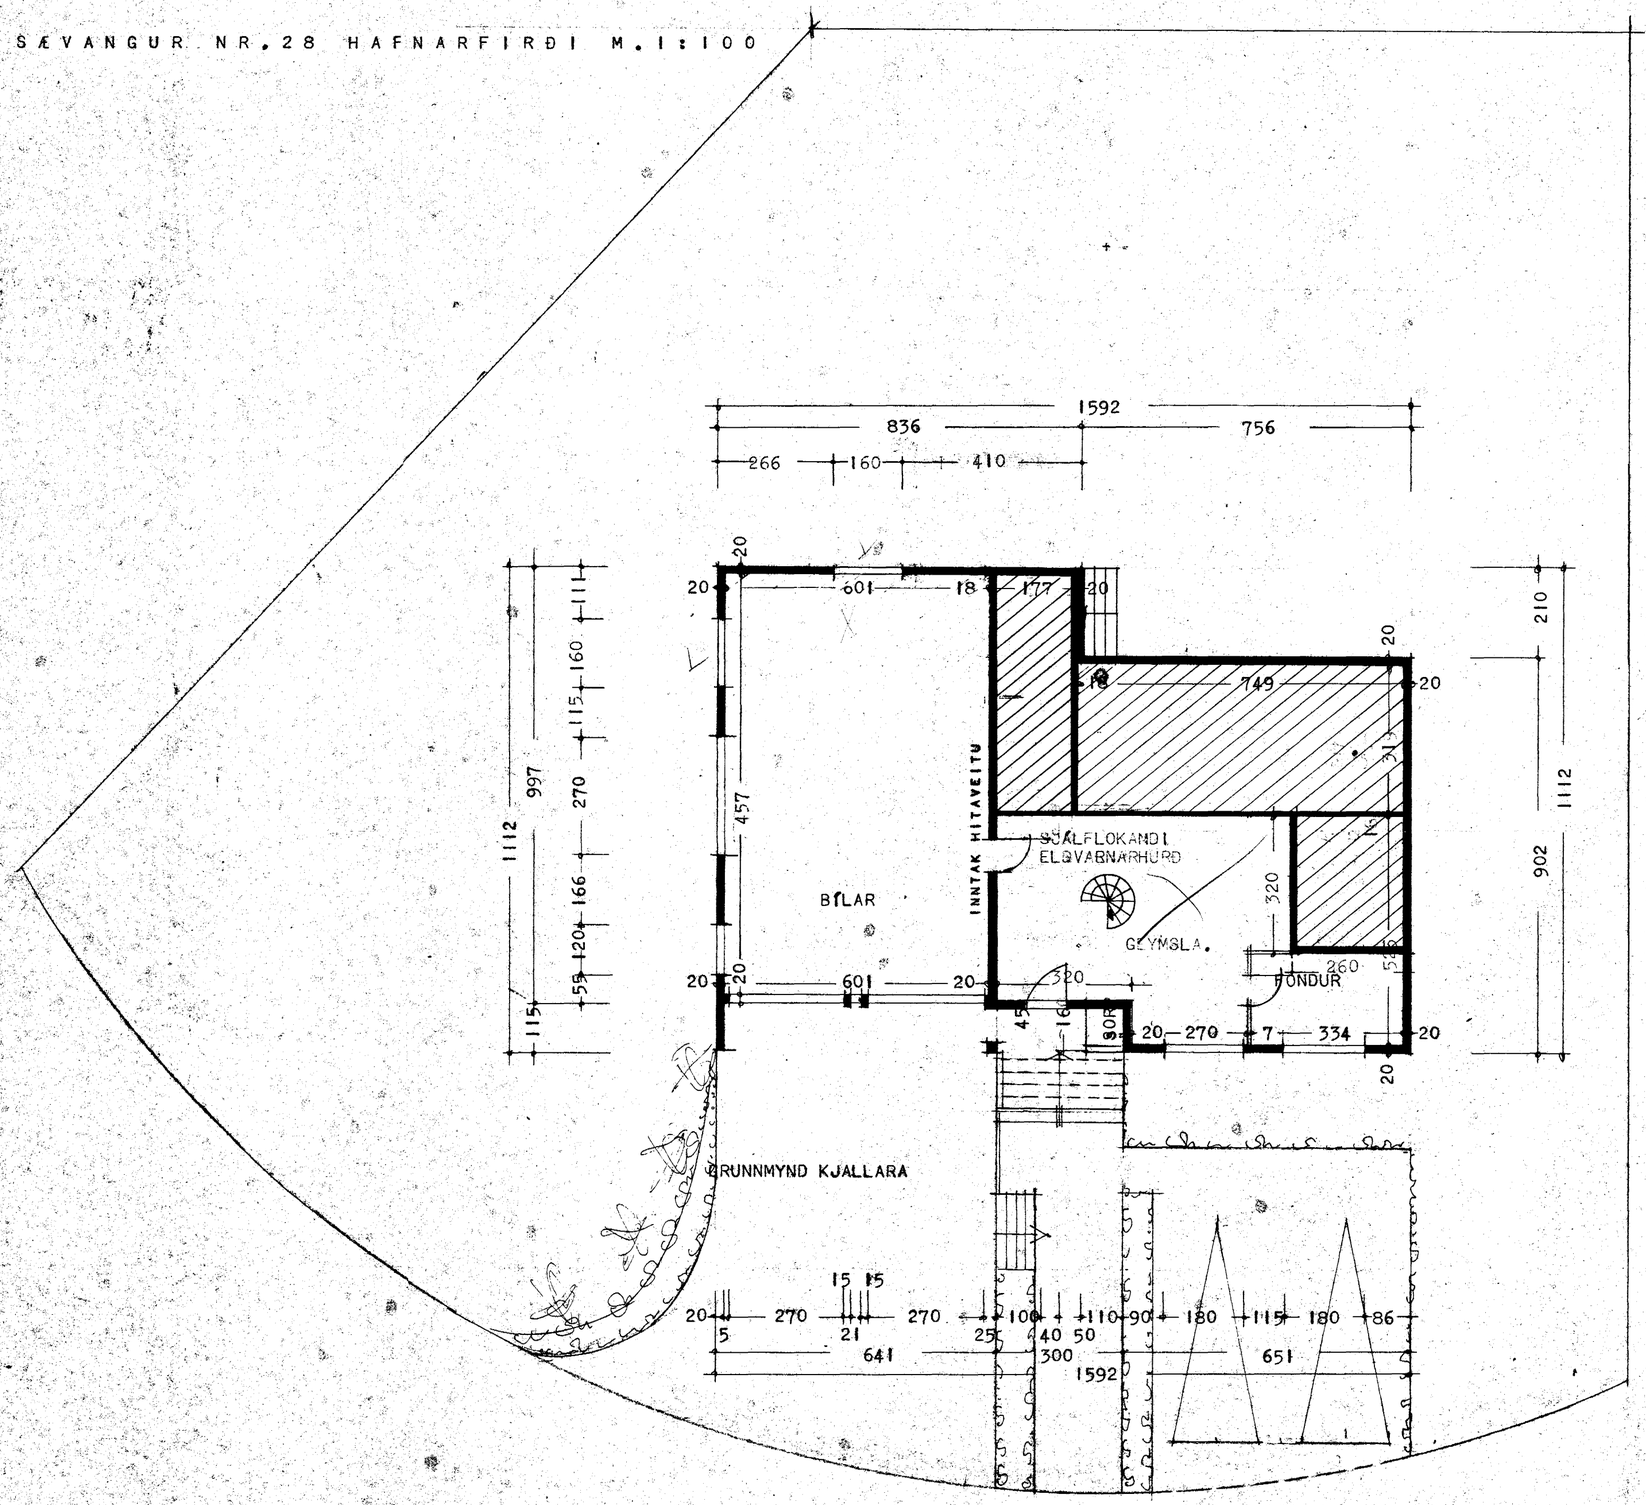

÷ 197 x 549 = 971 x 240 = 233 m²
÷ 320 x 260 = 832 x 240 = 20 m²
+ 222 x 621 = 138 x 250 = 34,5 m²

BREYTT Í SEPT. 1978
Þ. Þorsteinsson
REYKJAVÍK Í APRÍL 1978
Þ. Þorsteinsson