



Samþykkt á fundi bygginga-
nefndar þ. 13. 10. 1978
BYGGINGAFULLTRÚKIN
Í HAFNARFIRÐI
F. Gunnarsson


Ganga skal frá opnu
eldstæði í samráði við
slökkviliðsþjóra

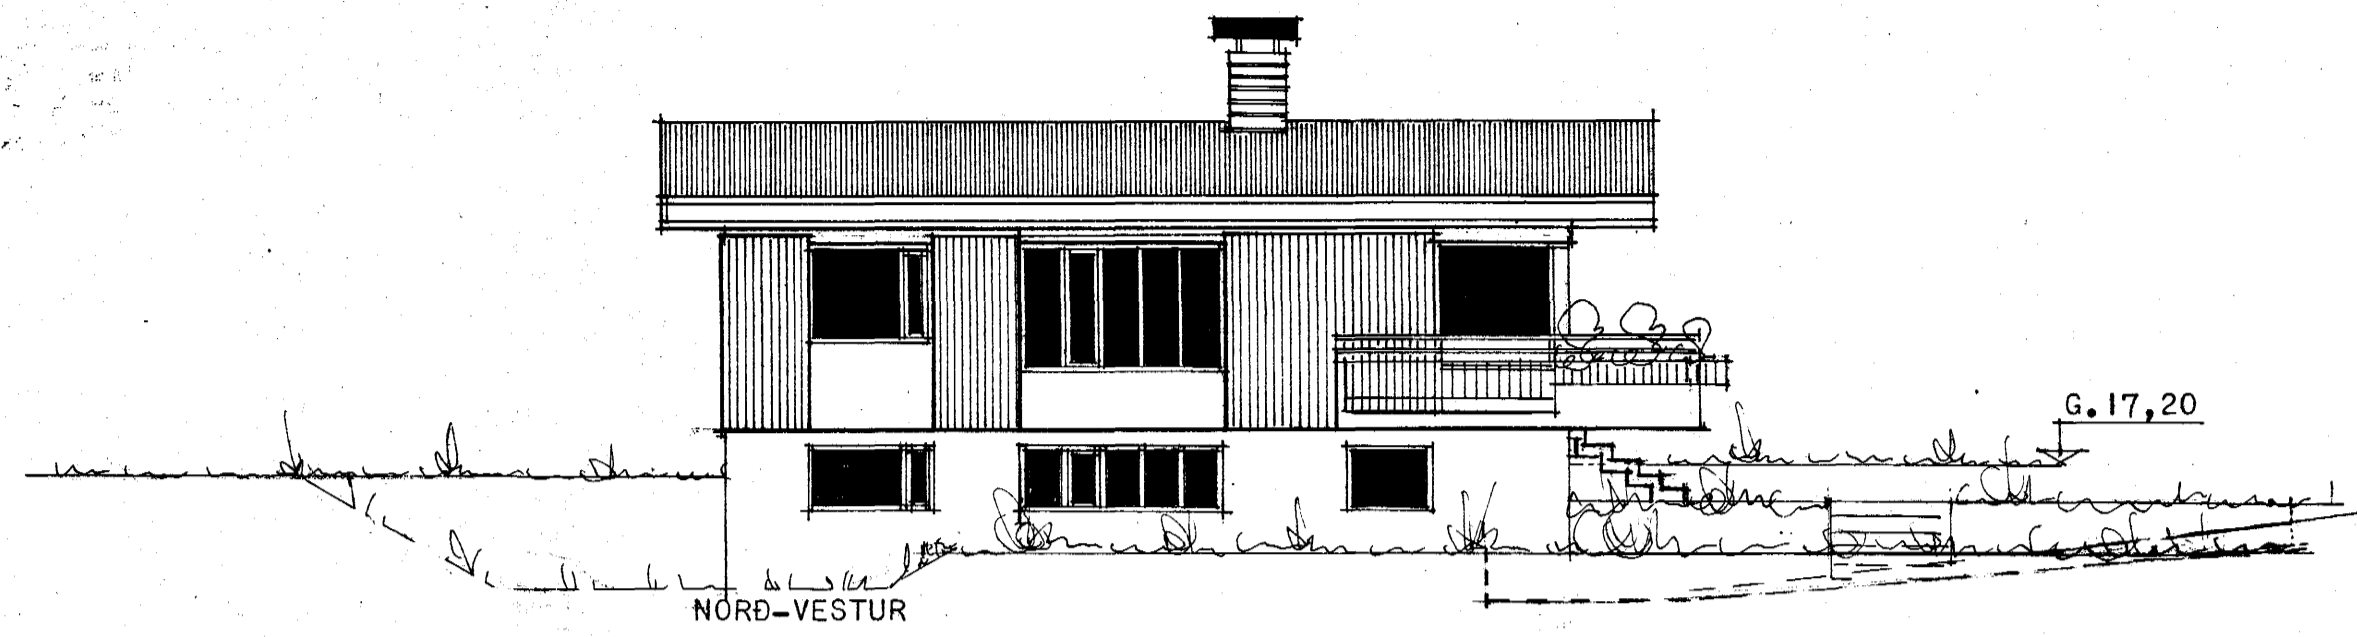


NORD-VESTUR

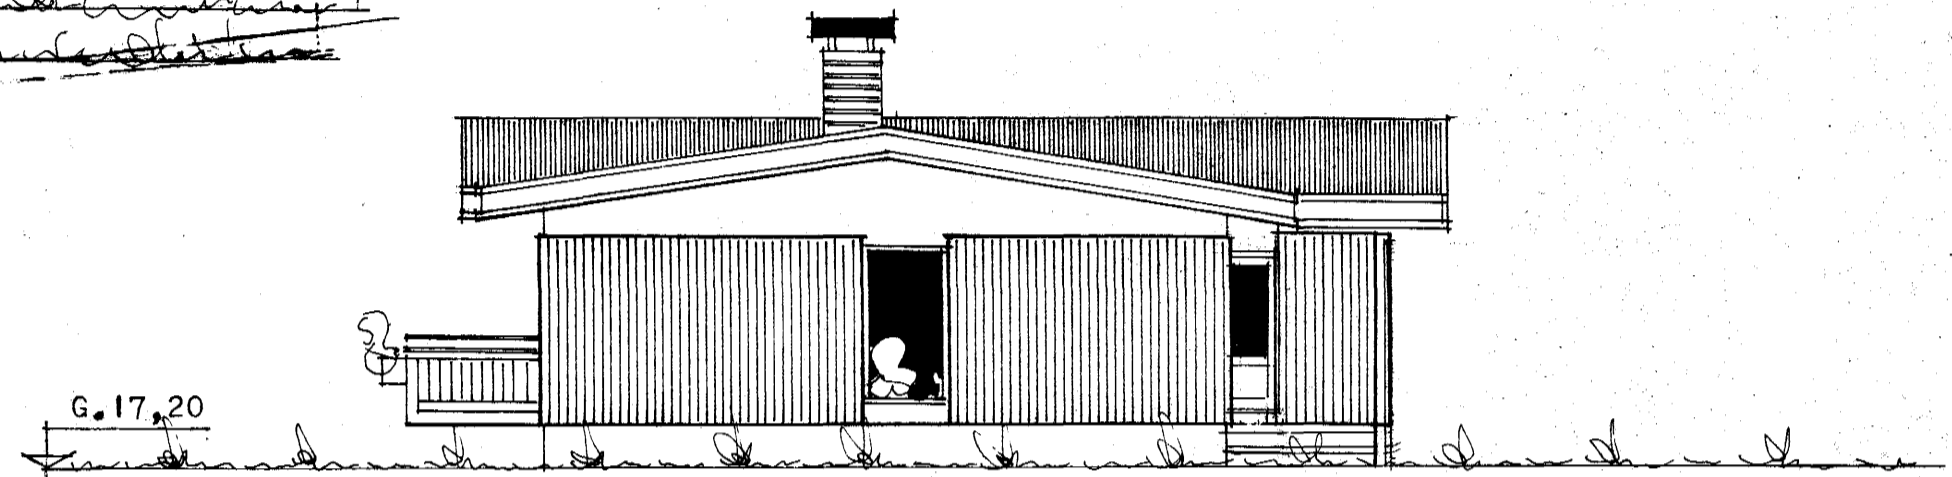

SUÐ-AUSTUR

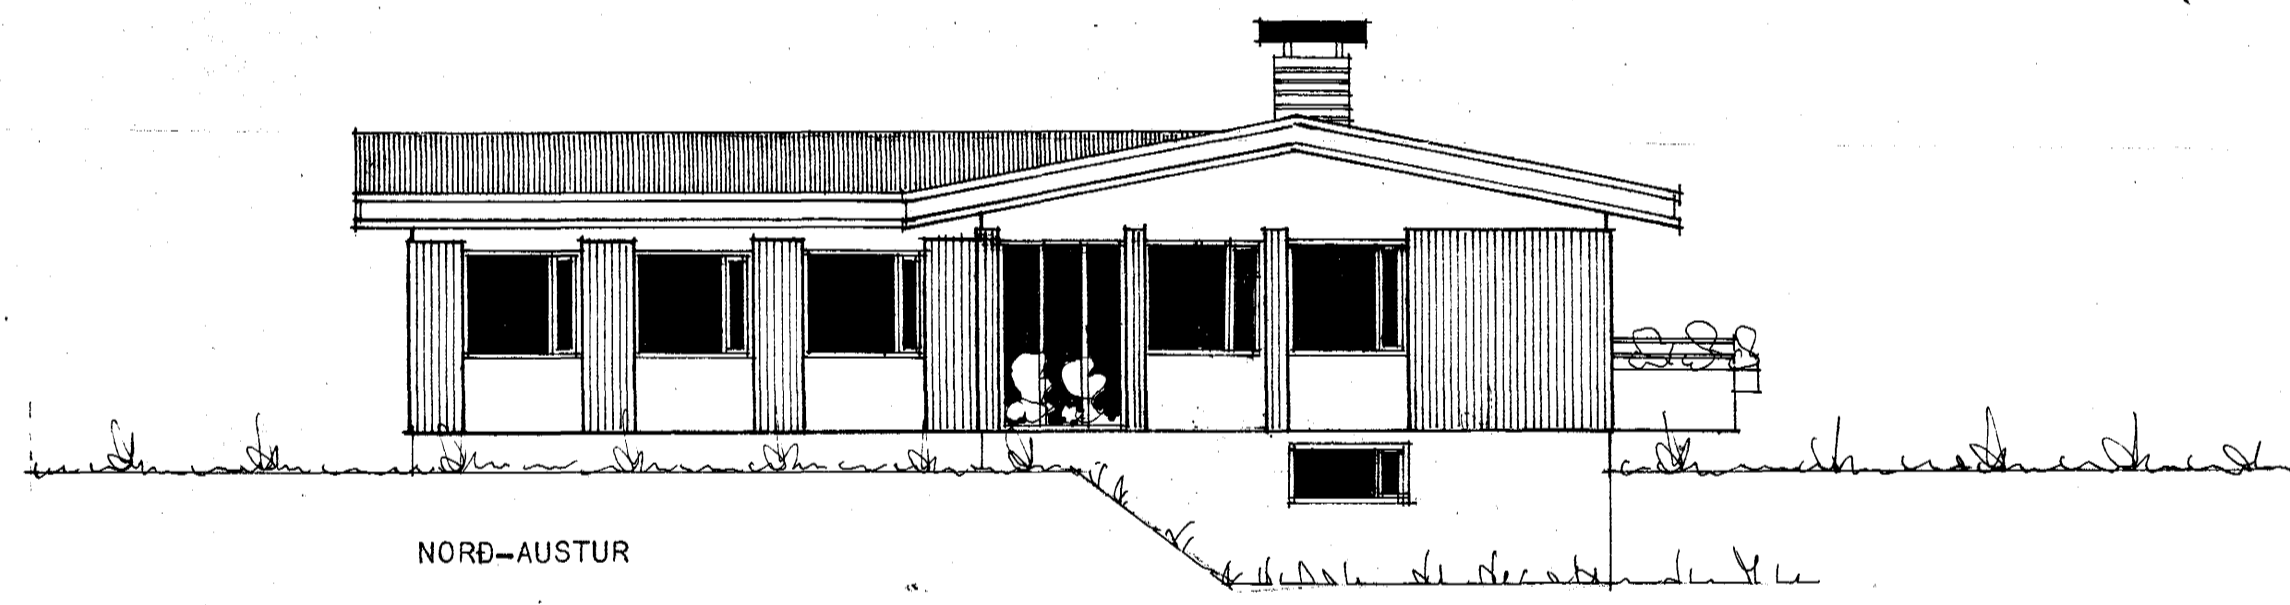

NORD-AUSTUR

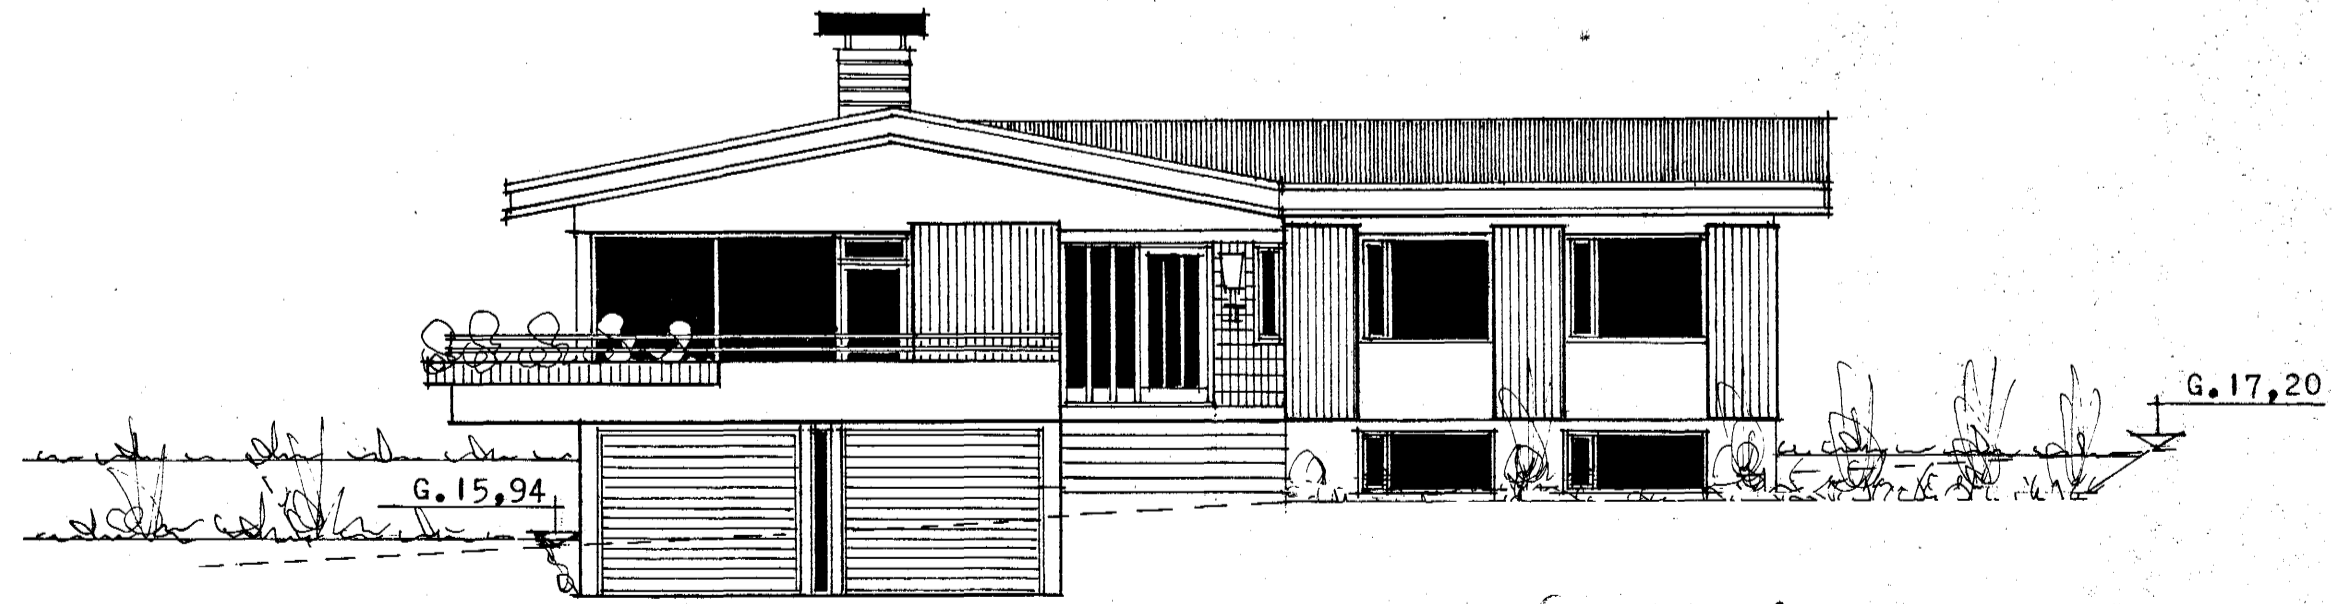

SUÐ-VESTUR

BREYTT 1. SEPT. 1978
F. Gunnarsson
REYKJAVÍK 9 APRÍL 1978
F. Gunnarsson