SÆVANGUR NR. 28 HAFNARFIRÐI M. 1:100

Samþykkt á fundi byggingarnefndar þ. 14/6 1978 / 18/10 1978
BYGGINGAFULLTRÚINN
Í HAFNARFIRÐI
F. Sigurðsson

Ganga skal frá opnu eldstæði í samráði við slökkviliðsstjóra

14/6 78 samþ 30cm hurðum
18/10 78 – breyting kjall. og 1. hæðar

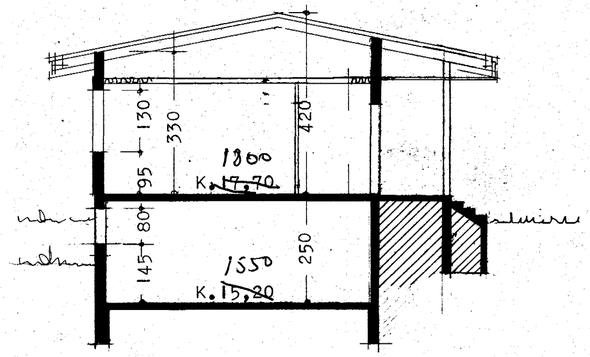

SKURÐUR A–A

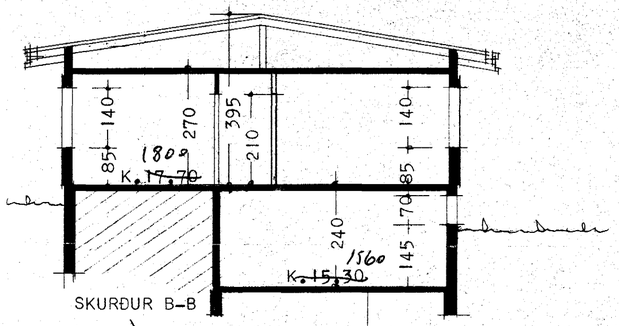

SKURÐUR B–B

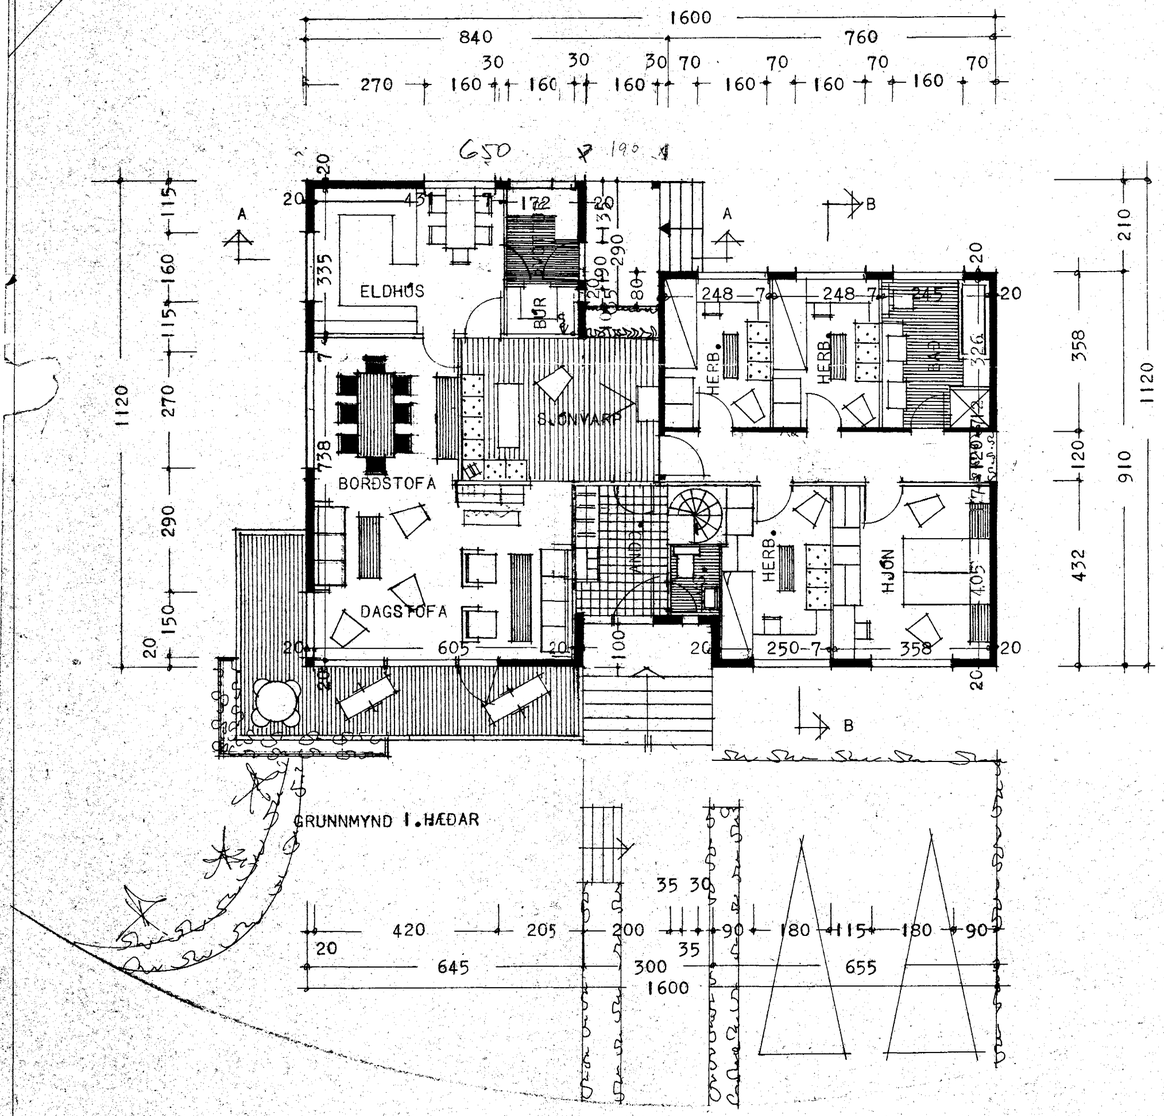

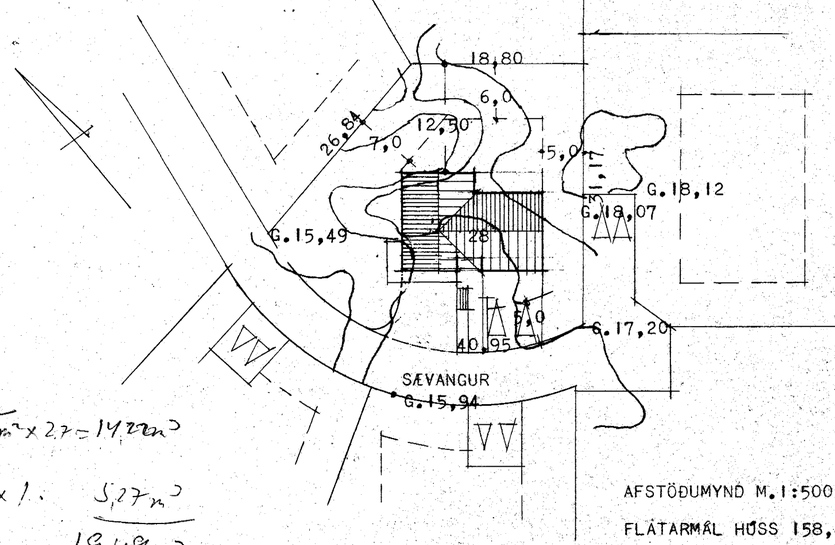

AFSTÖÐUMYND M. 1:500

FLÁTARMÁL HÚSS 158,4 M.²

÷ 1,90 × 2,10 = 3,99
1,60 × 0,80 = 1,28
5,27 m² × 2 = 14,22 m²

5,27 × 1. 5,27 m²
19,49 m²

BREYTT F. SEPT. 1978 REYKJAVÍK F. APRÍL 1978

Hjartar Sveinssonar Hjartar Sveinsson