


Samþykkt á fundi bygginga-
nefndar þ. 4. 11. 1978
BYGGINGAÞULLTRÚINN
Í HAFNARFIRÐI
F. Jónsson

Ganga skal frá önnu
eldstæði í samráði við
slökkviliðsþega

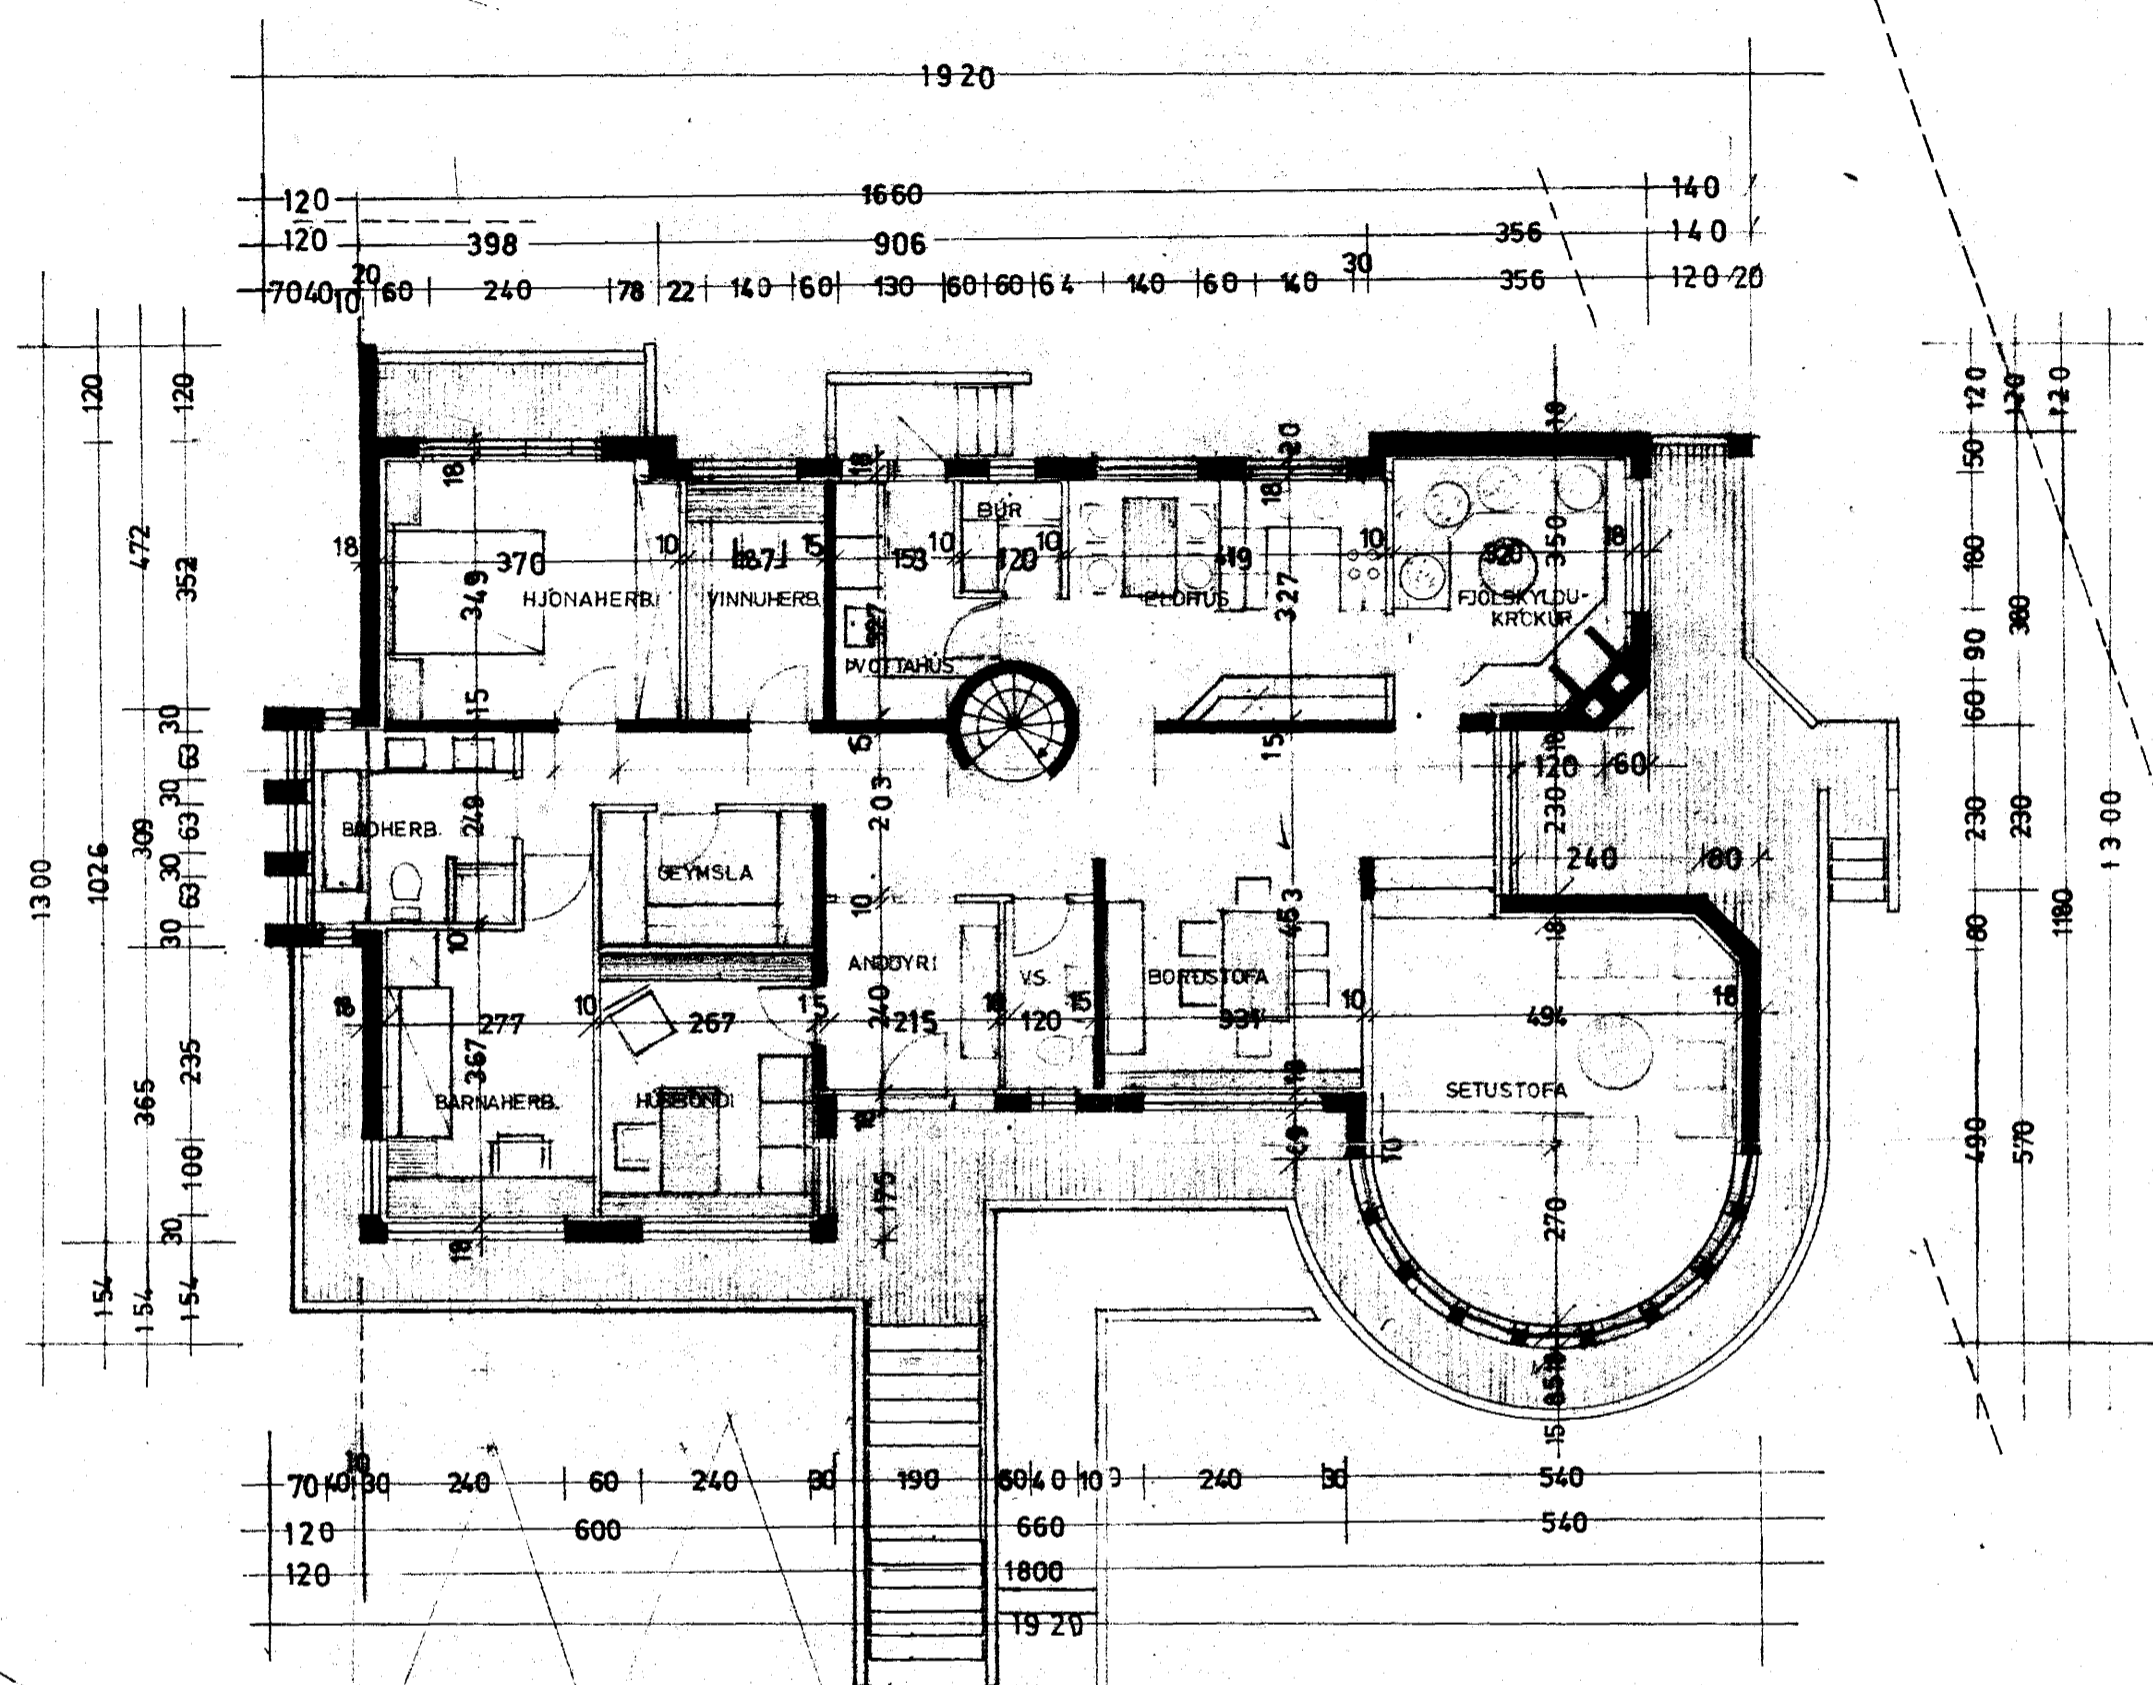

I HÆÐ 1661 m² 448.5 m³

4804

Óli Þórðarson