



Samþykkt á fundi bygginga-
nefndar þ. ~~1977~~ 1978
BYGGINGAFUÆLTRÚINN
Í HAFNARFIRÐI
F. Jónsson


Ganga skal frá opnu
eldstæði í samráði við
slökkviliðssjóra

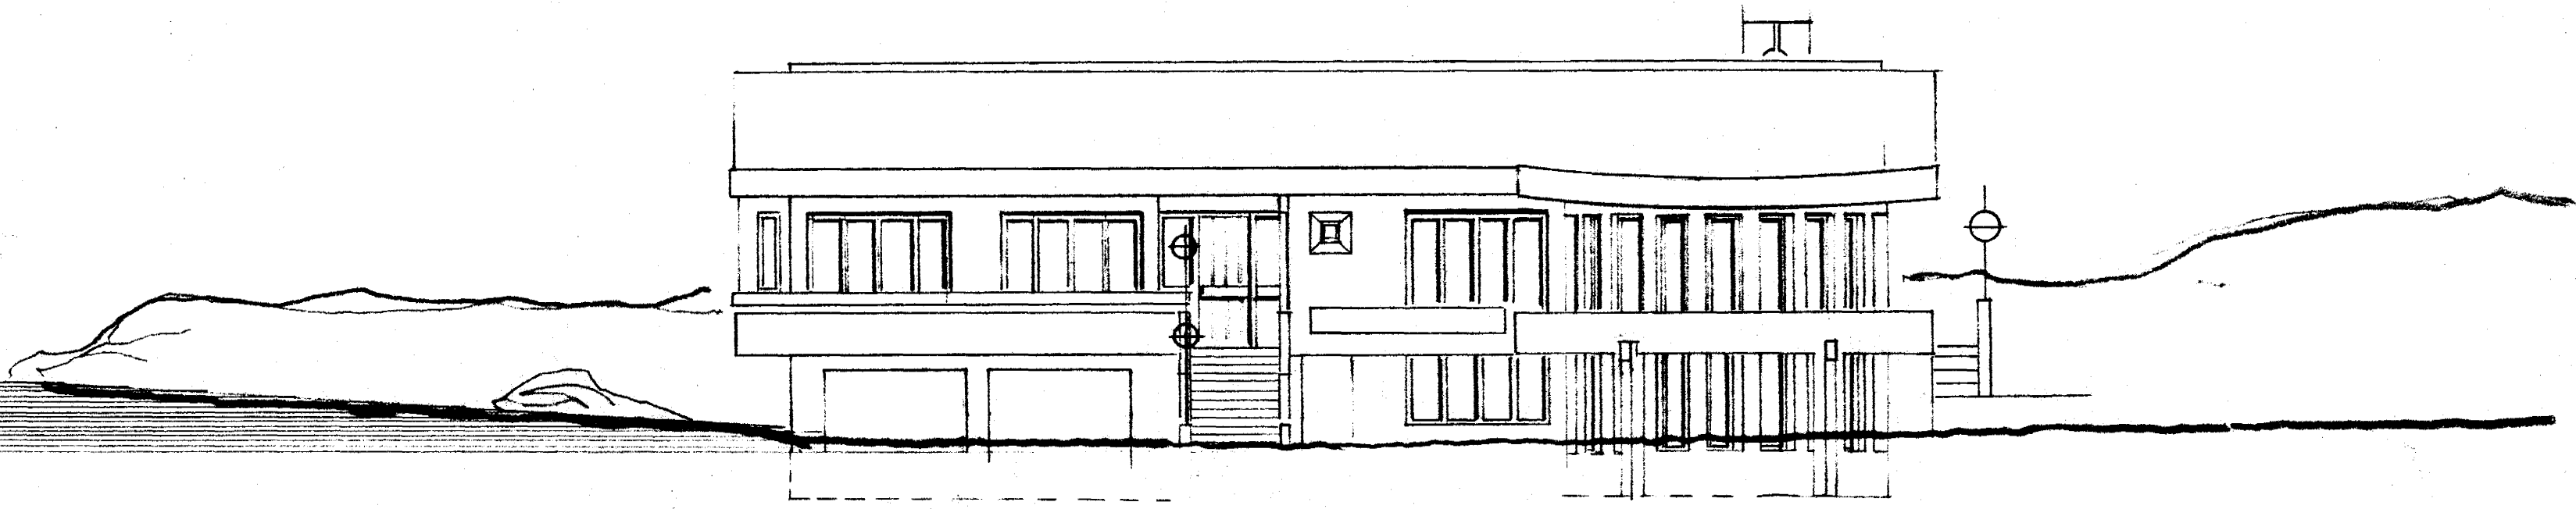


VESTUR

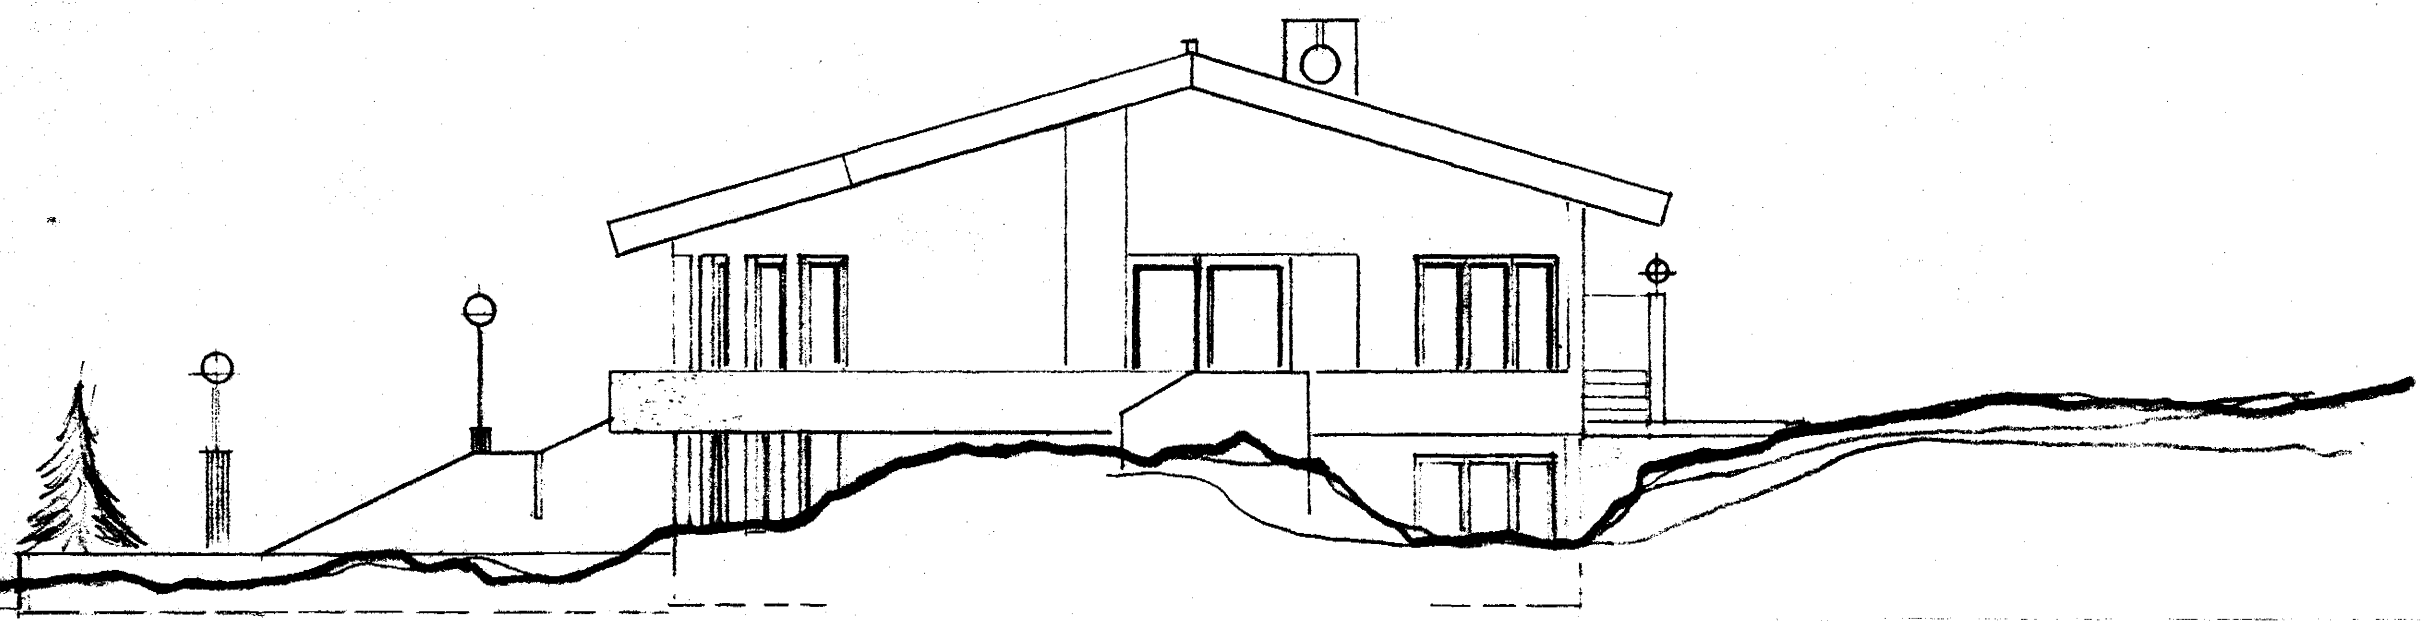

SUÐUR

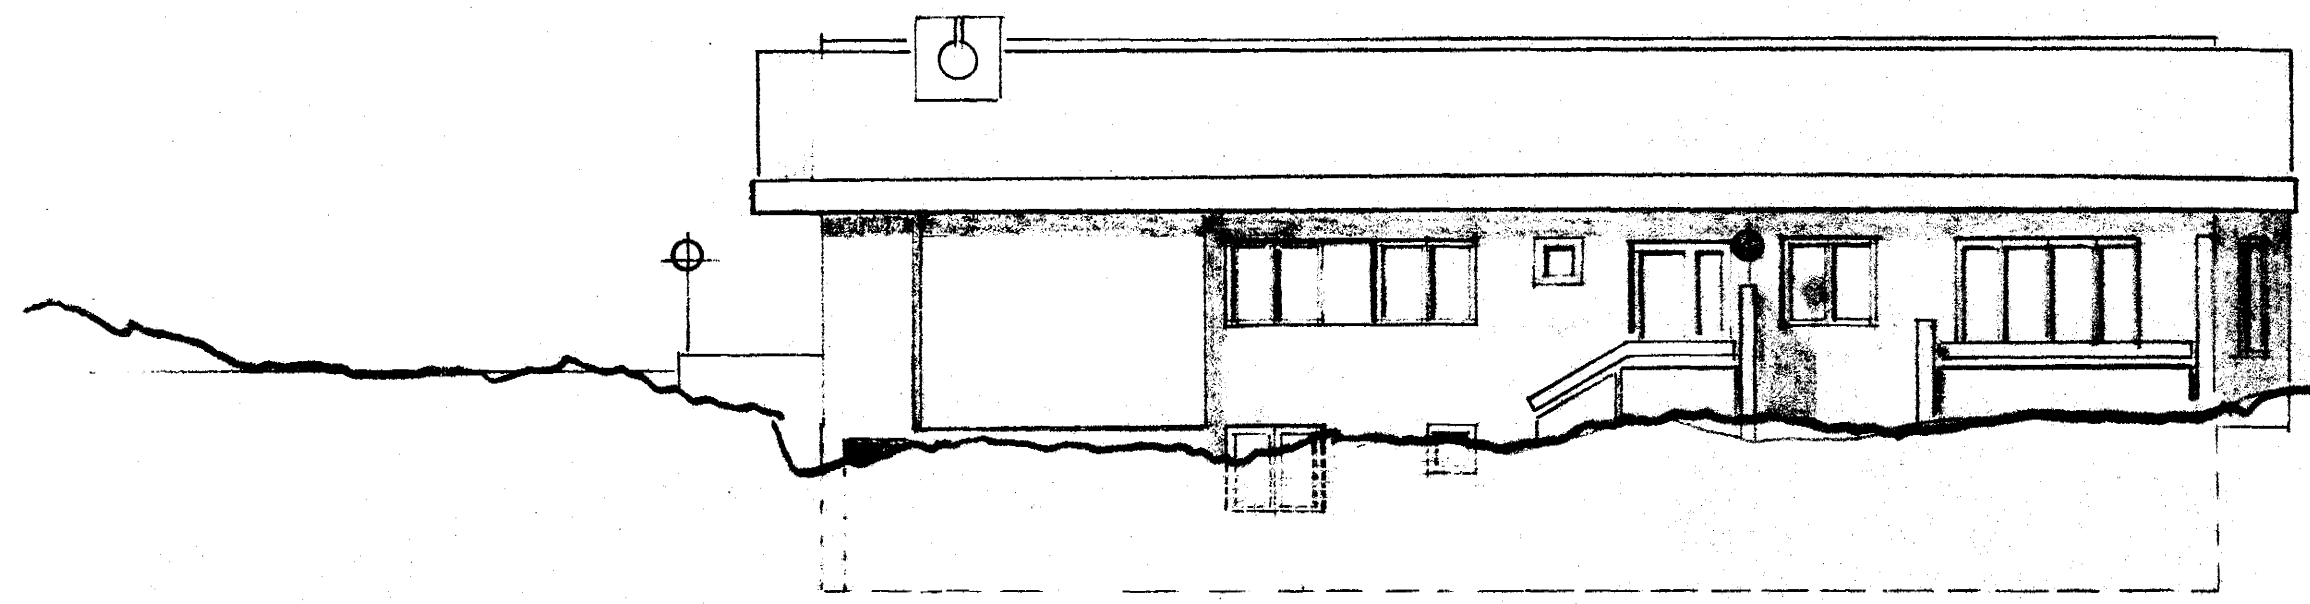

AUSTUR

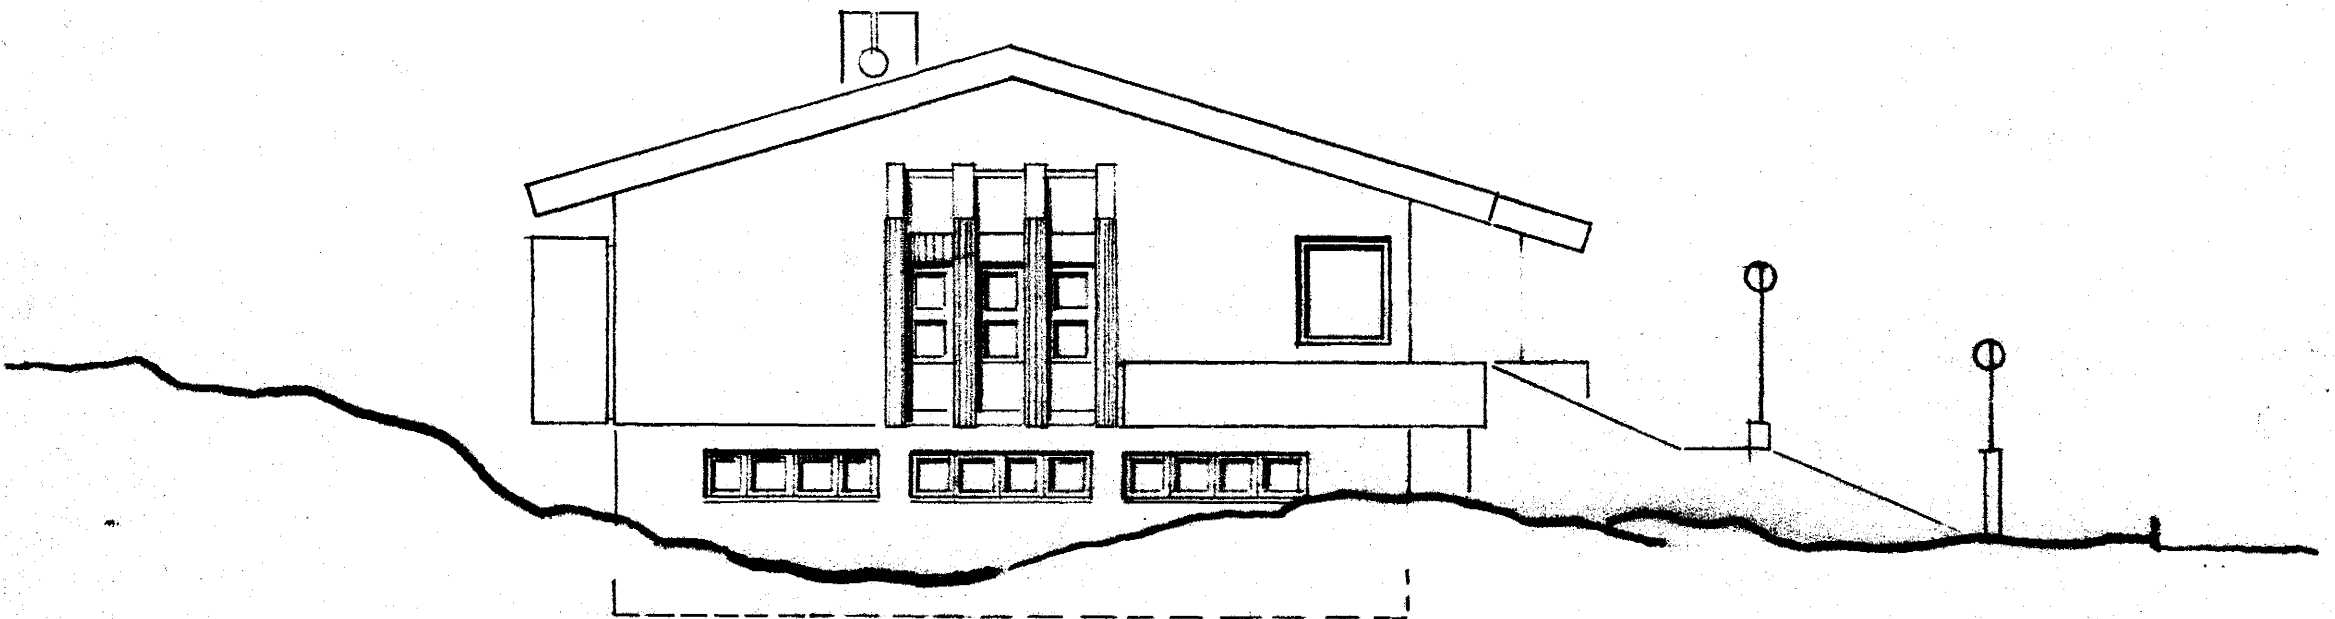

NORÐUR