


Samþykkt á fundi bygginga-
nefndar þ. 14. 1978
BYGGINGAÞULTRÚÐIN
Í HAFNARFIRÐI
E. Þórisson

Ganga skal frá önnur
eldstæði í samráði við
sökkvildisstjóra

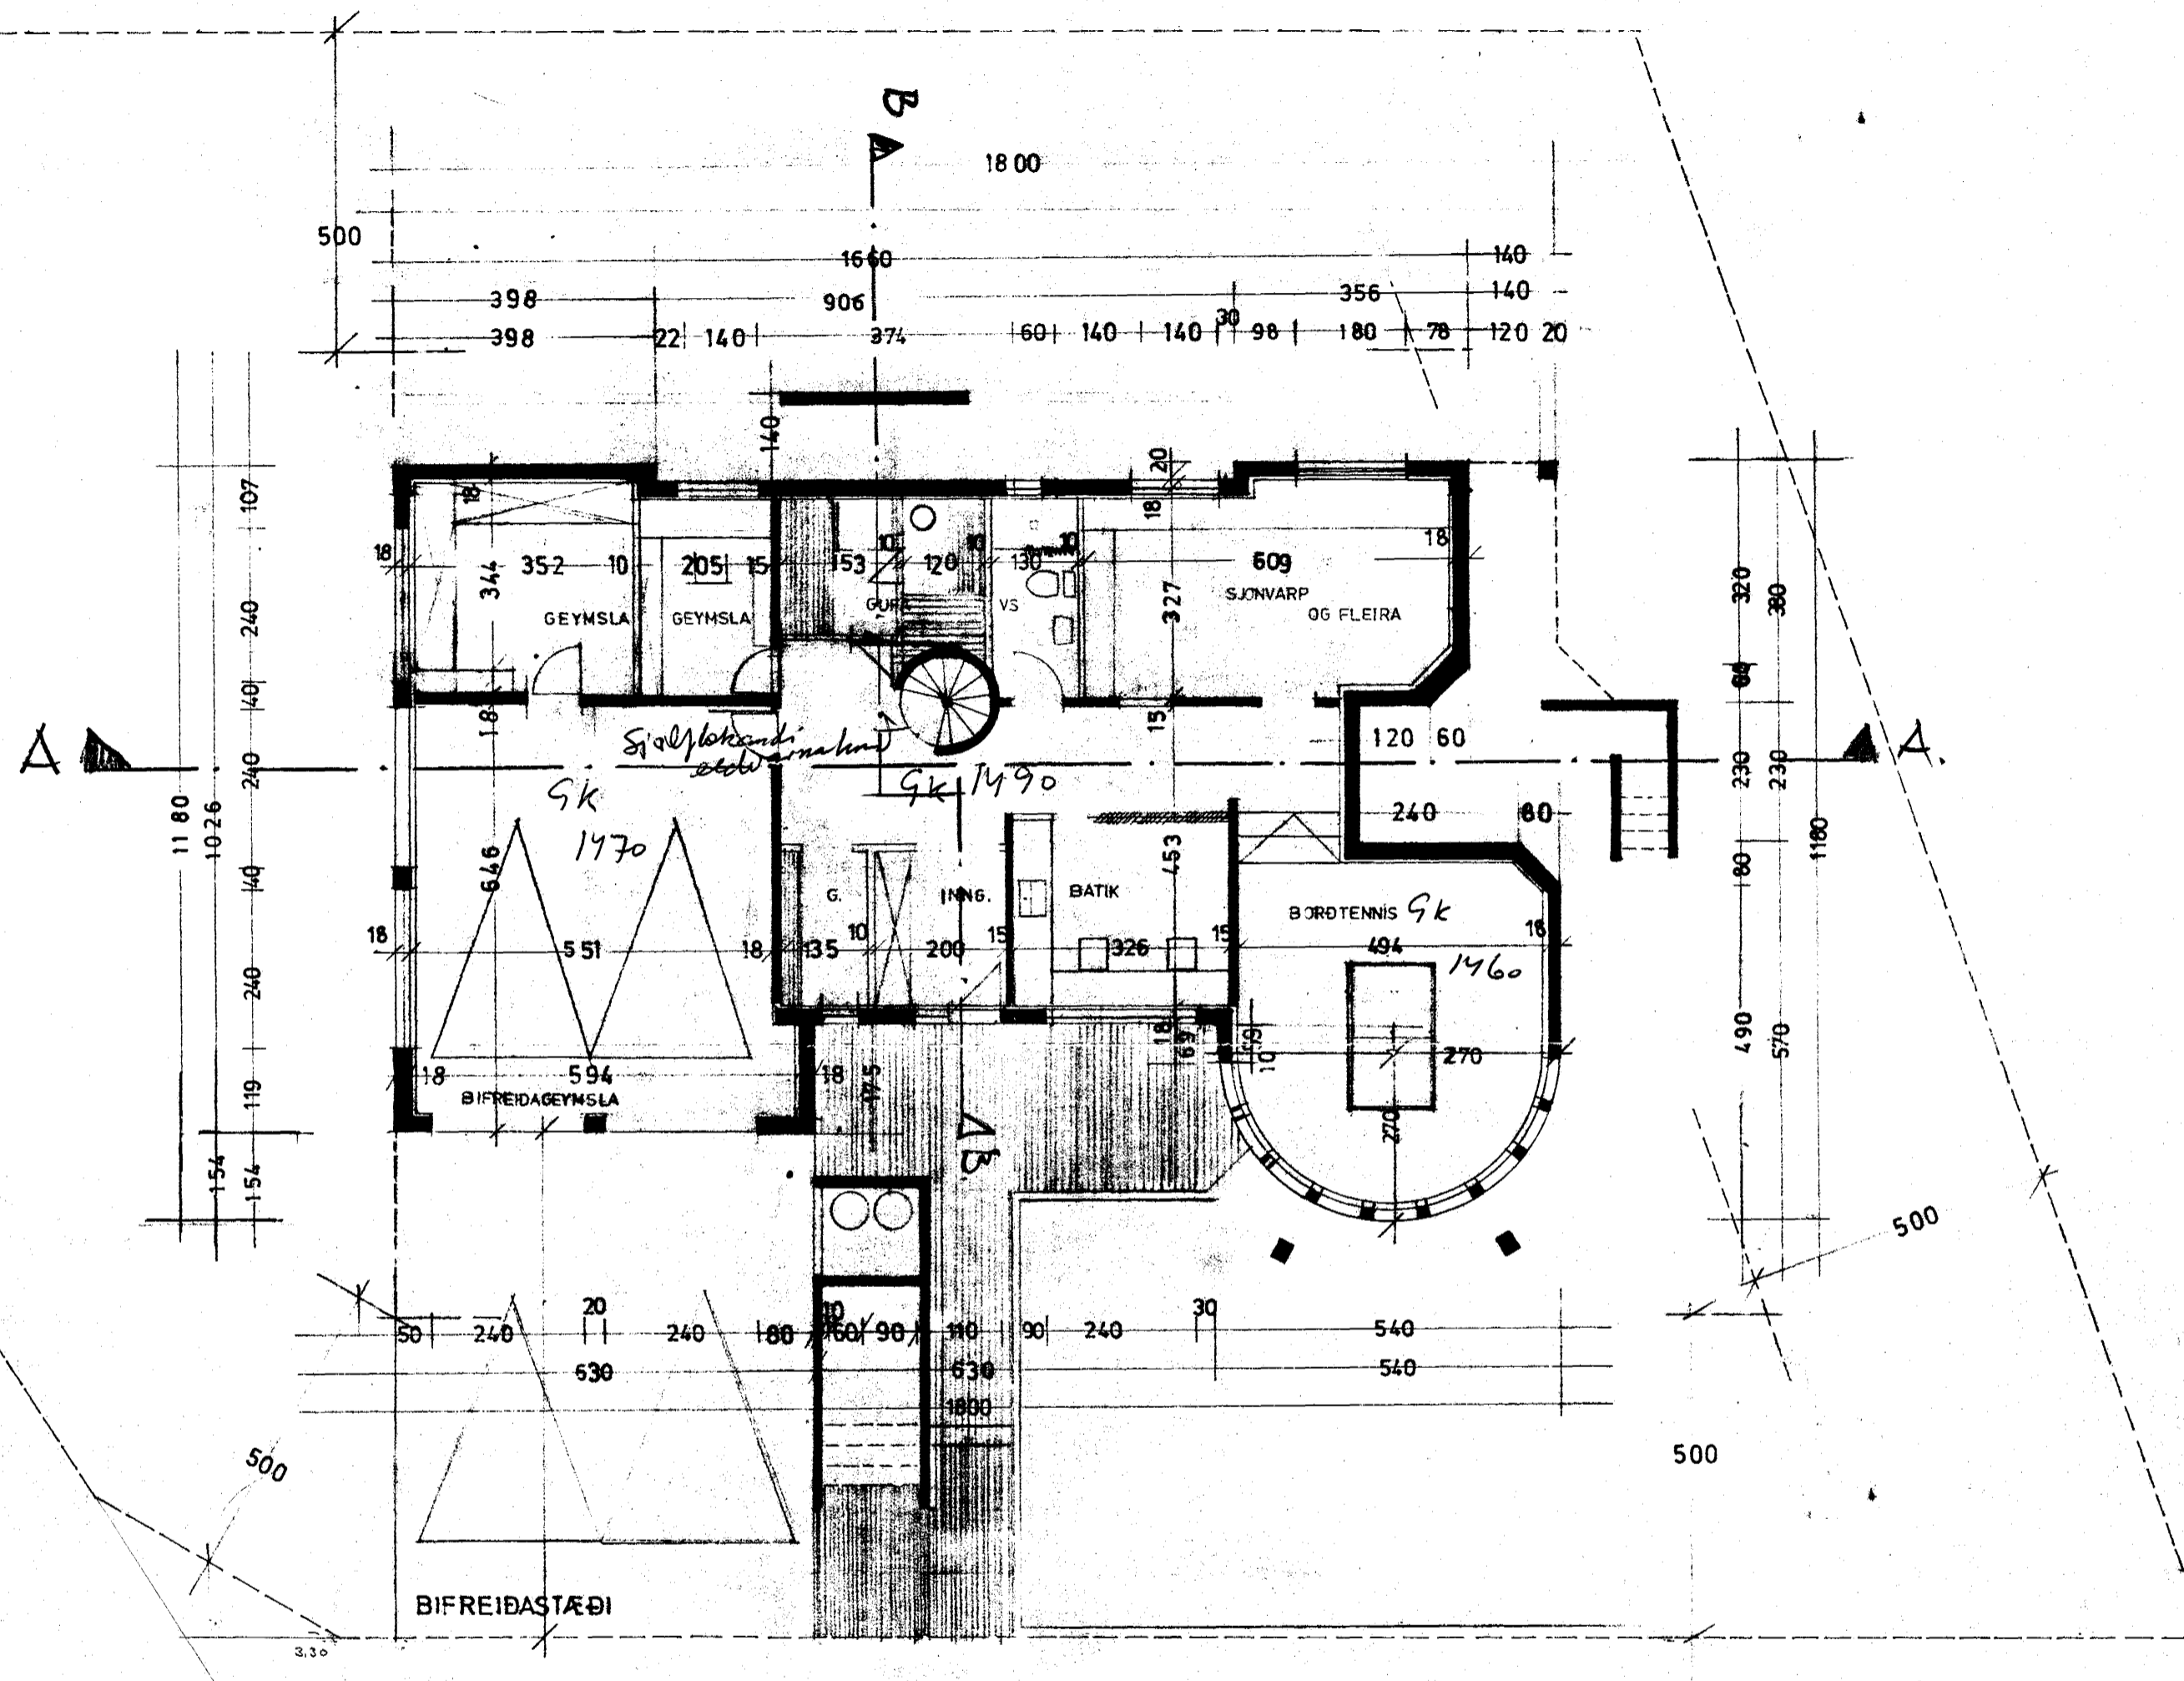

JARÐHÆÐ 163.0 m² 404.8 m³
ÞAR AF BIFRG. 37.3 m² 97.0 m³

Eli Þórisson