

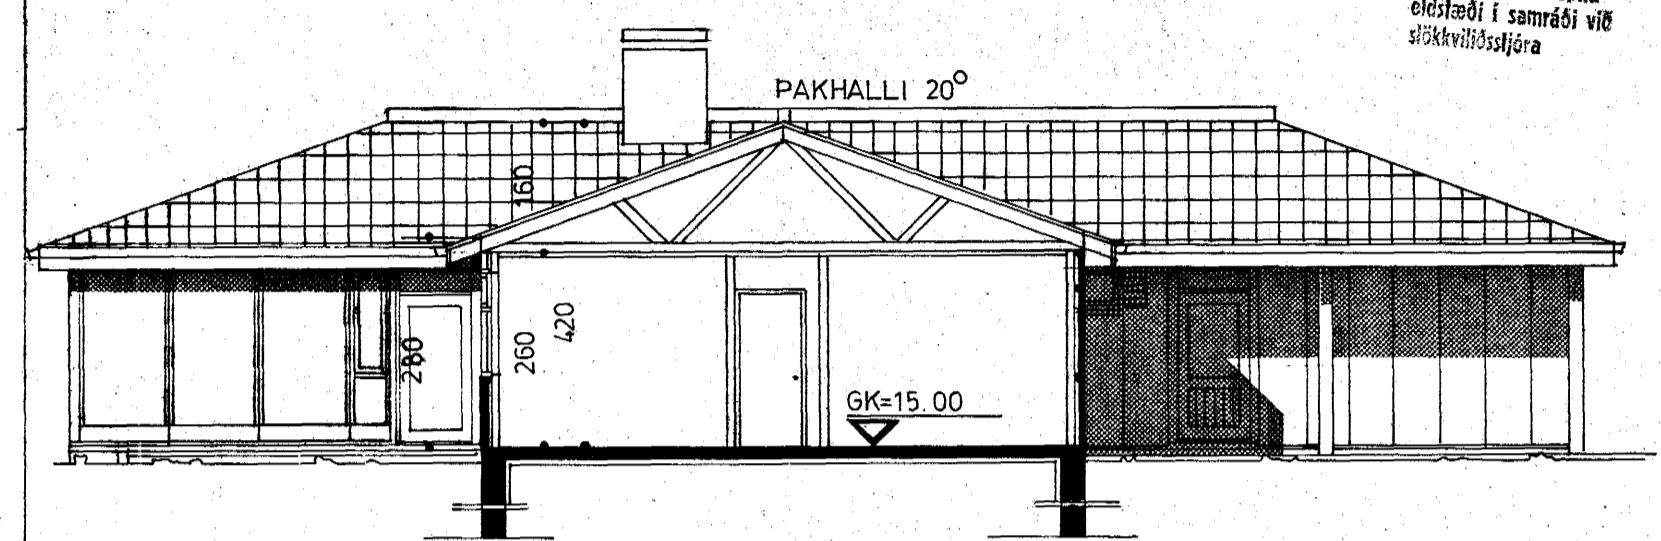


Samþykkt á fundi bygginga-
nefndar þ. 15/6 1983
BYGGINGAFULLTRÚKIN
Í HAFNARFIRDI
S. Jónsson

Ganga skal frá öðru
eldstæði í samráði við
sögkvíðisgjóra

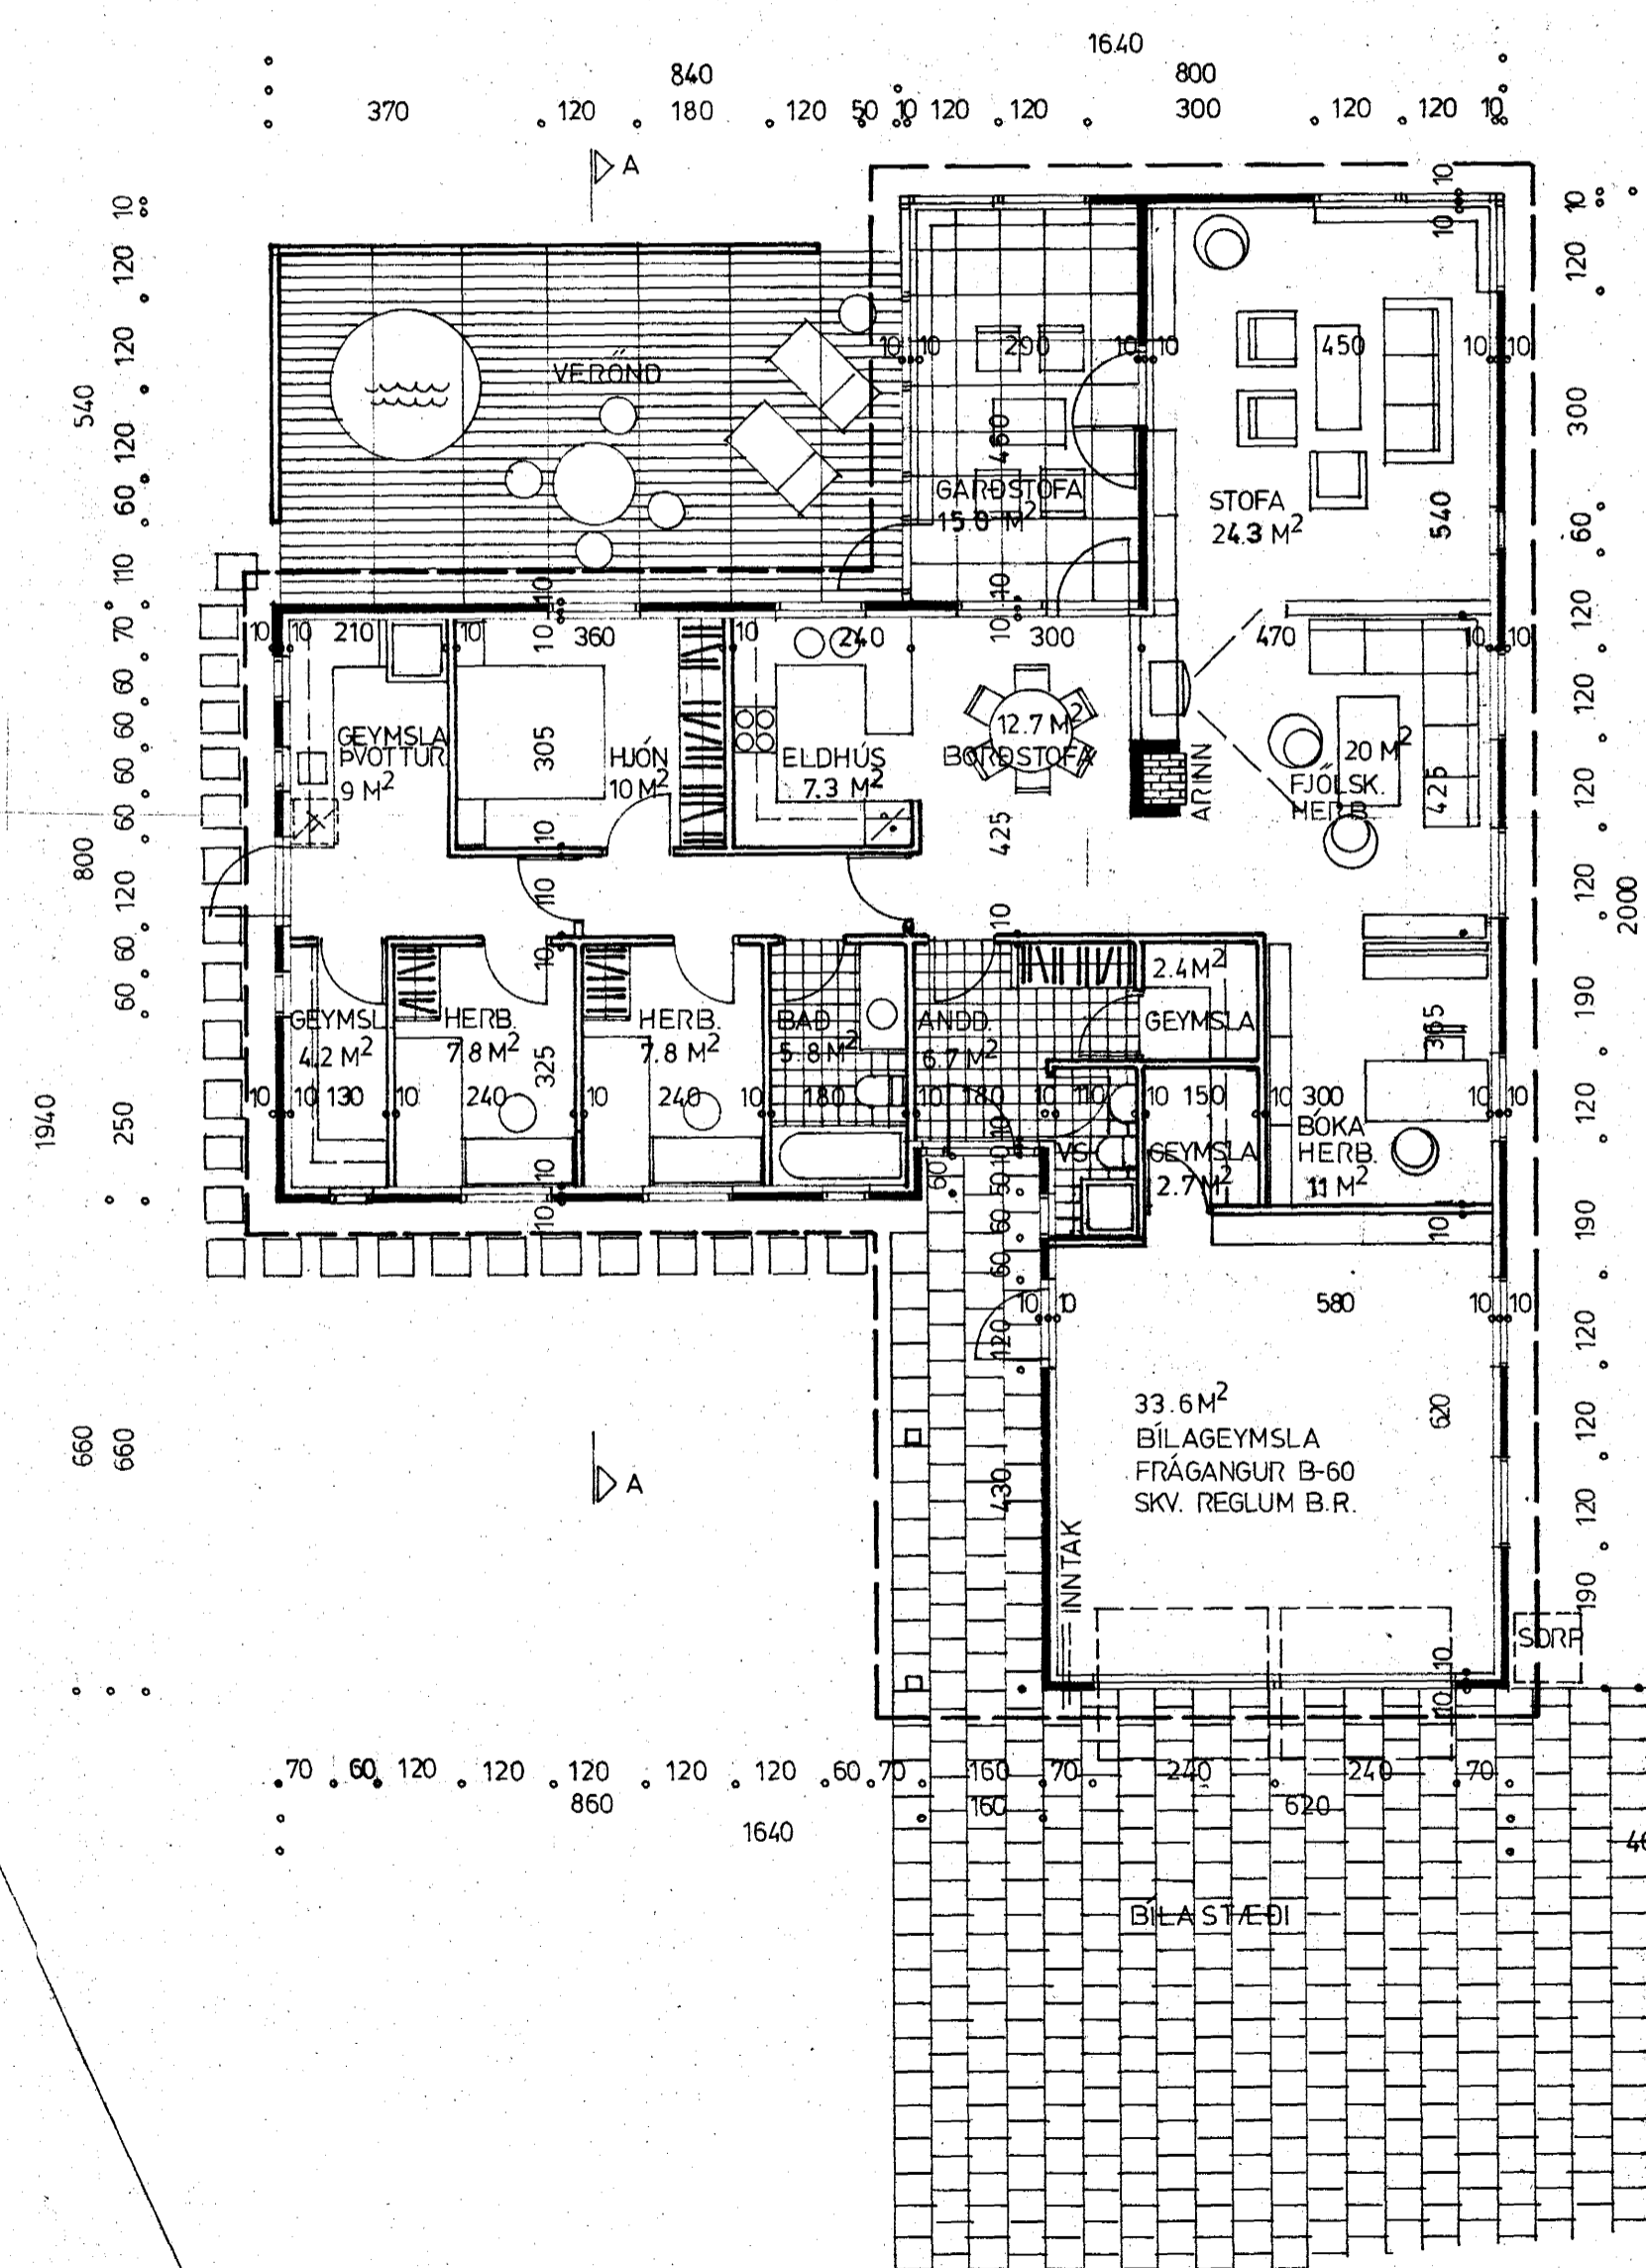

SNIB A-A
EINANGRUN : ÚTVEGGIR 125mm GLERULL
ÞAK 175mm GLERULL
B-60 VEGGUR 100mm GLERULL GRIND 4595mm
½ 60cm, KLÆÐNING 16mm SPONAPLÓTUR BEGGJA
VEGNA. VEGGUR NÁI AÐ YSTU KLÆÐNINGU.

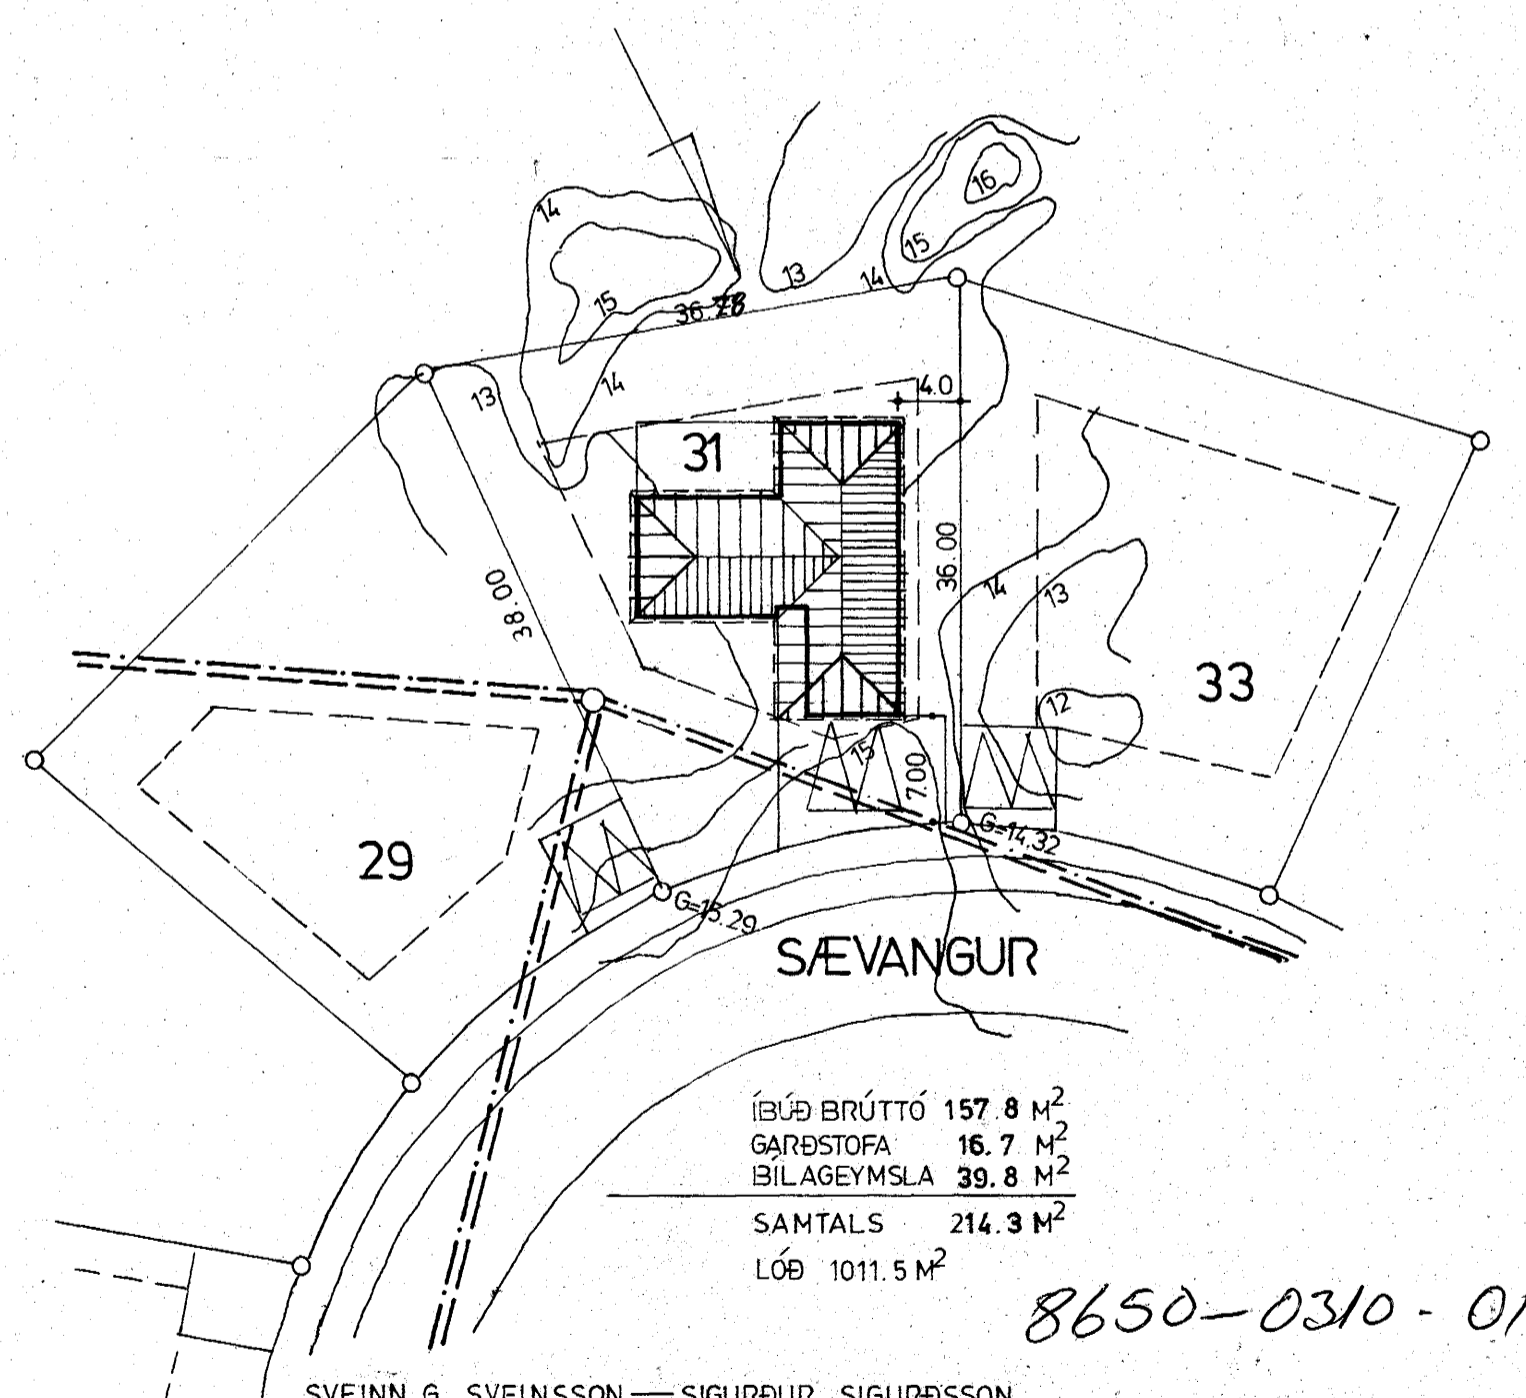

ÍBÚÐ BRÚTTÓ 157.8 M²
GÆRSTOFA 16.7 M²
BÍLAGYMSLA 39.8 M²
SAMTALS 214.3 M²
LÖB 1011.5 M²

8650-0310-01

SVEINN G. SVEINSSON — SIGURÐUR SIGURSSON

HUSASMIÐJAN

Sævangur 31,
Hafnarfirdi

1:100, 1:500

GRUNNMYND, SNIB OG AFSTÖÐUMYND

TEKIN NR. 1