



Samþykkt á fundi bygginga-
nefndar þ. 23 / 8 1978
BYGGINGAFULLTRÚINN
Í HAFNARFIRÐI
Þh. Ólafur Sveinsson


Þanga skal frá önnu
eldstani í samræði við
sögkrálförstjóra

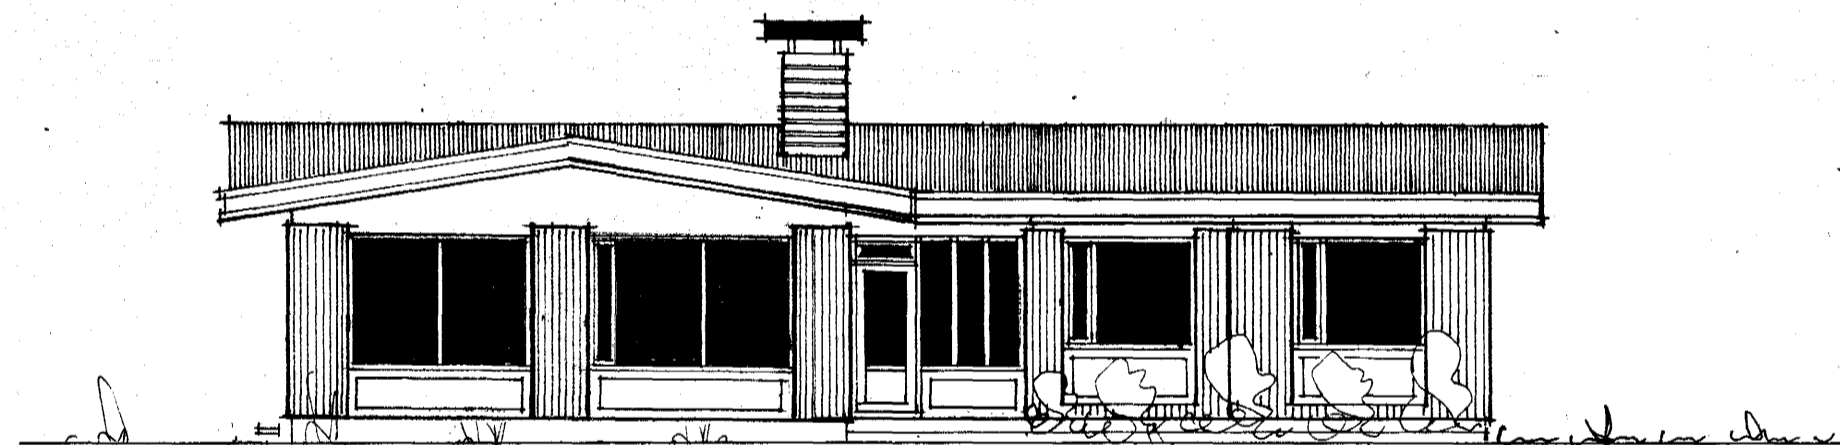

SUÐ-VESTUR

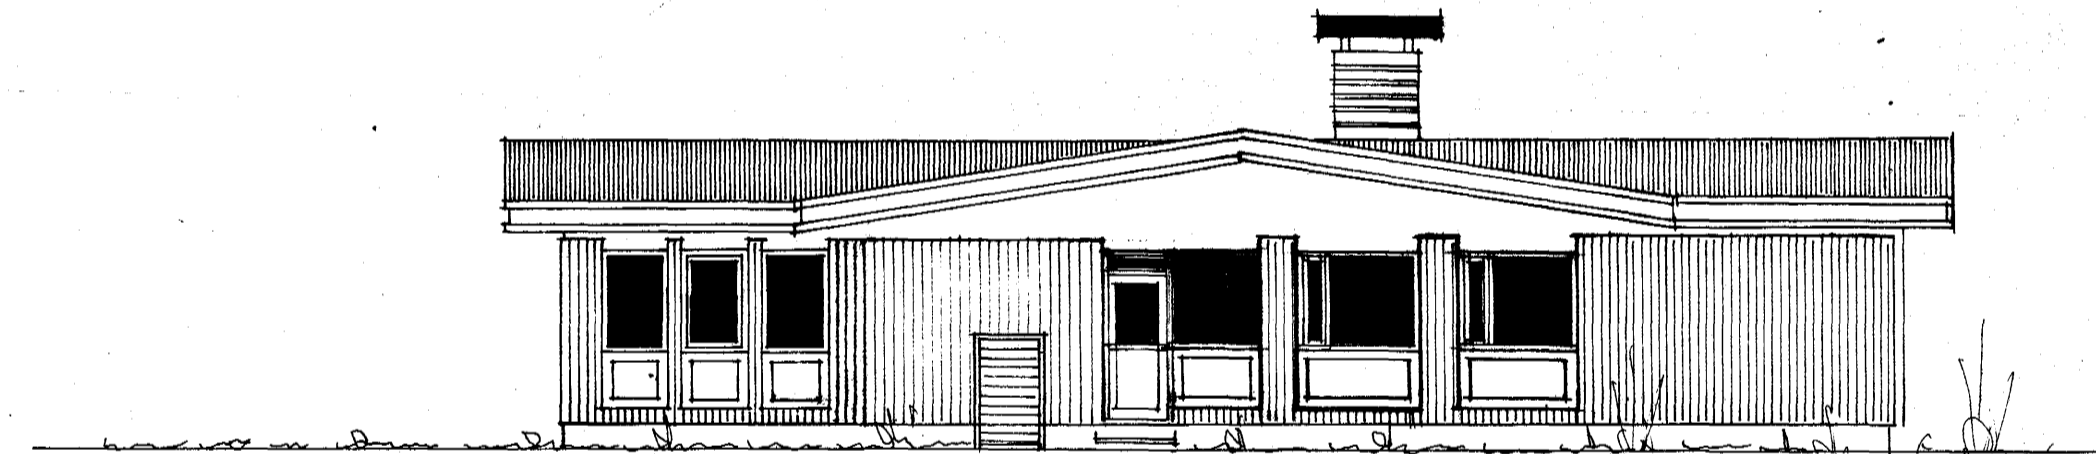


NORÐ-VESTUR

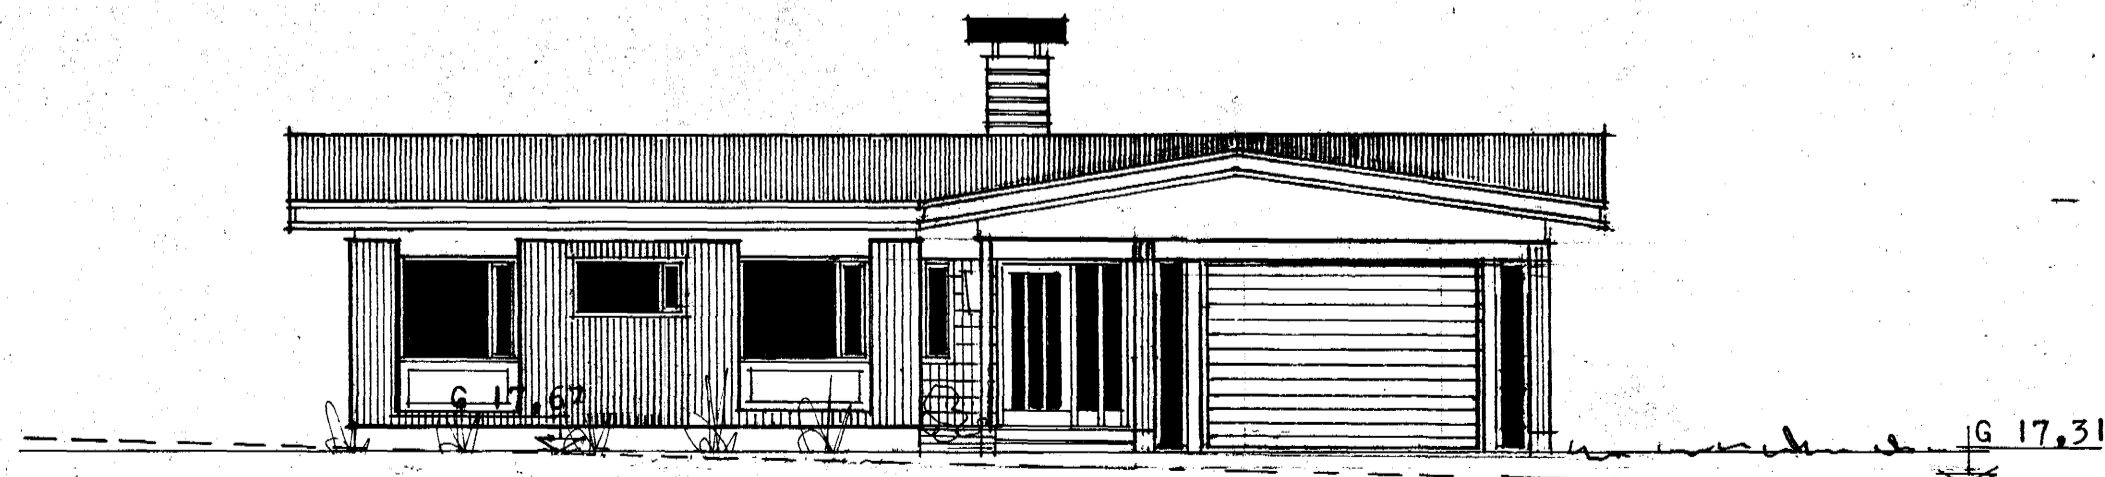

NORÐ-VESTUR

G 17.31

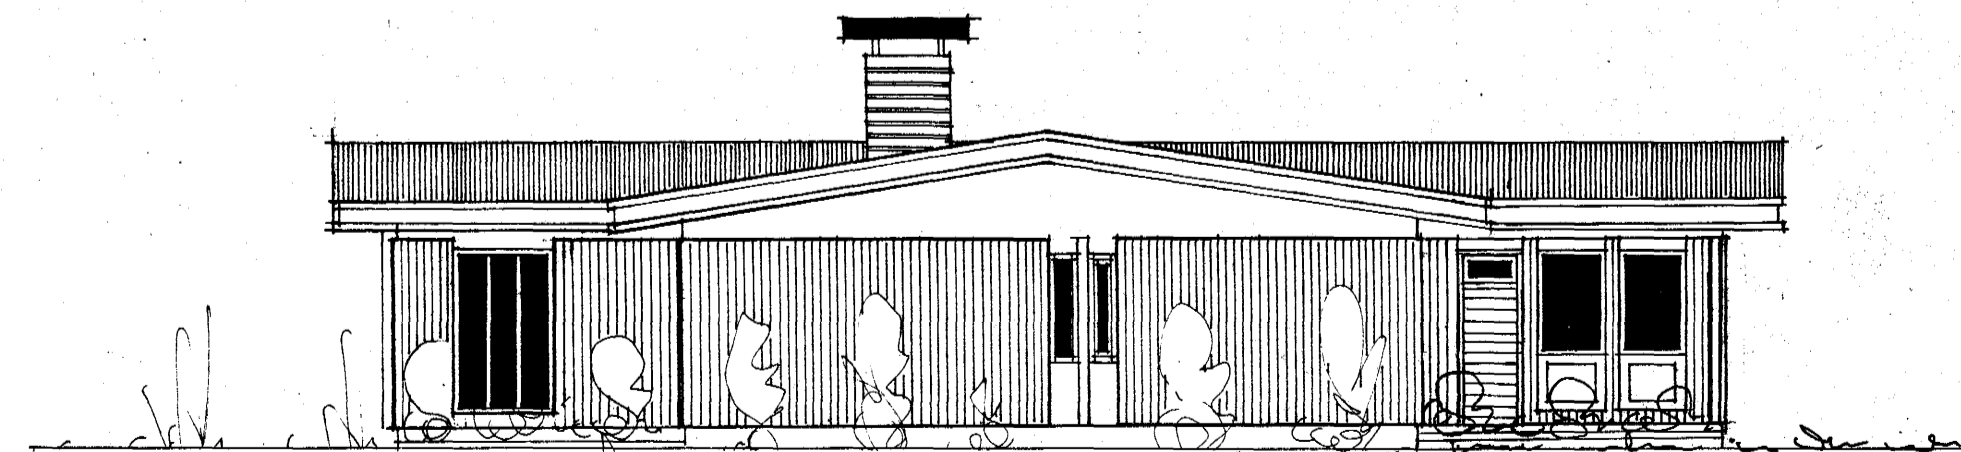

SUÐ-AUSTUR

BREYTT 11 AGÚST 1978
Þh. Ólafur Sveinsson
REYKJAVÍK 1 MARS 1978
Þh. Ólafur Sveinsson