
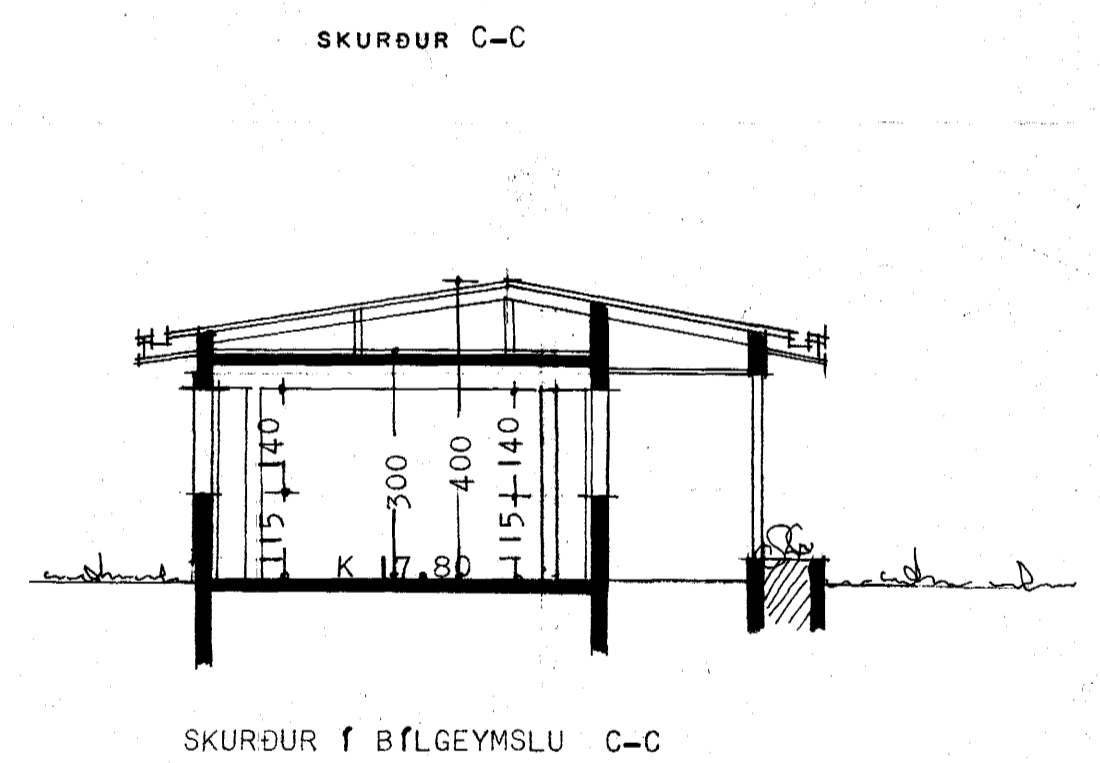
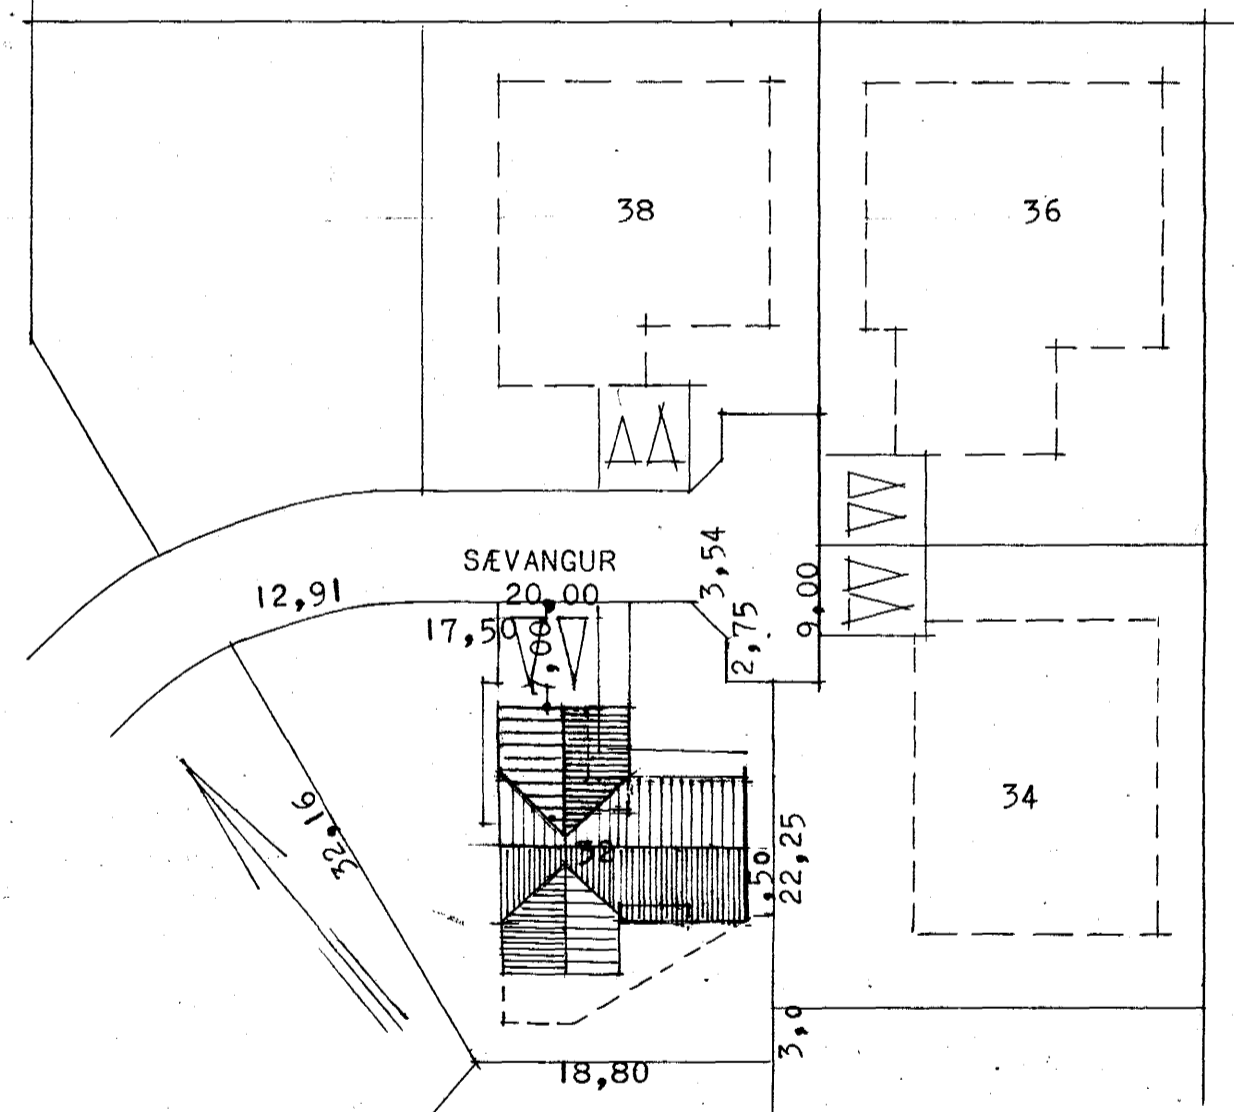
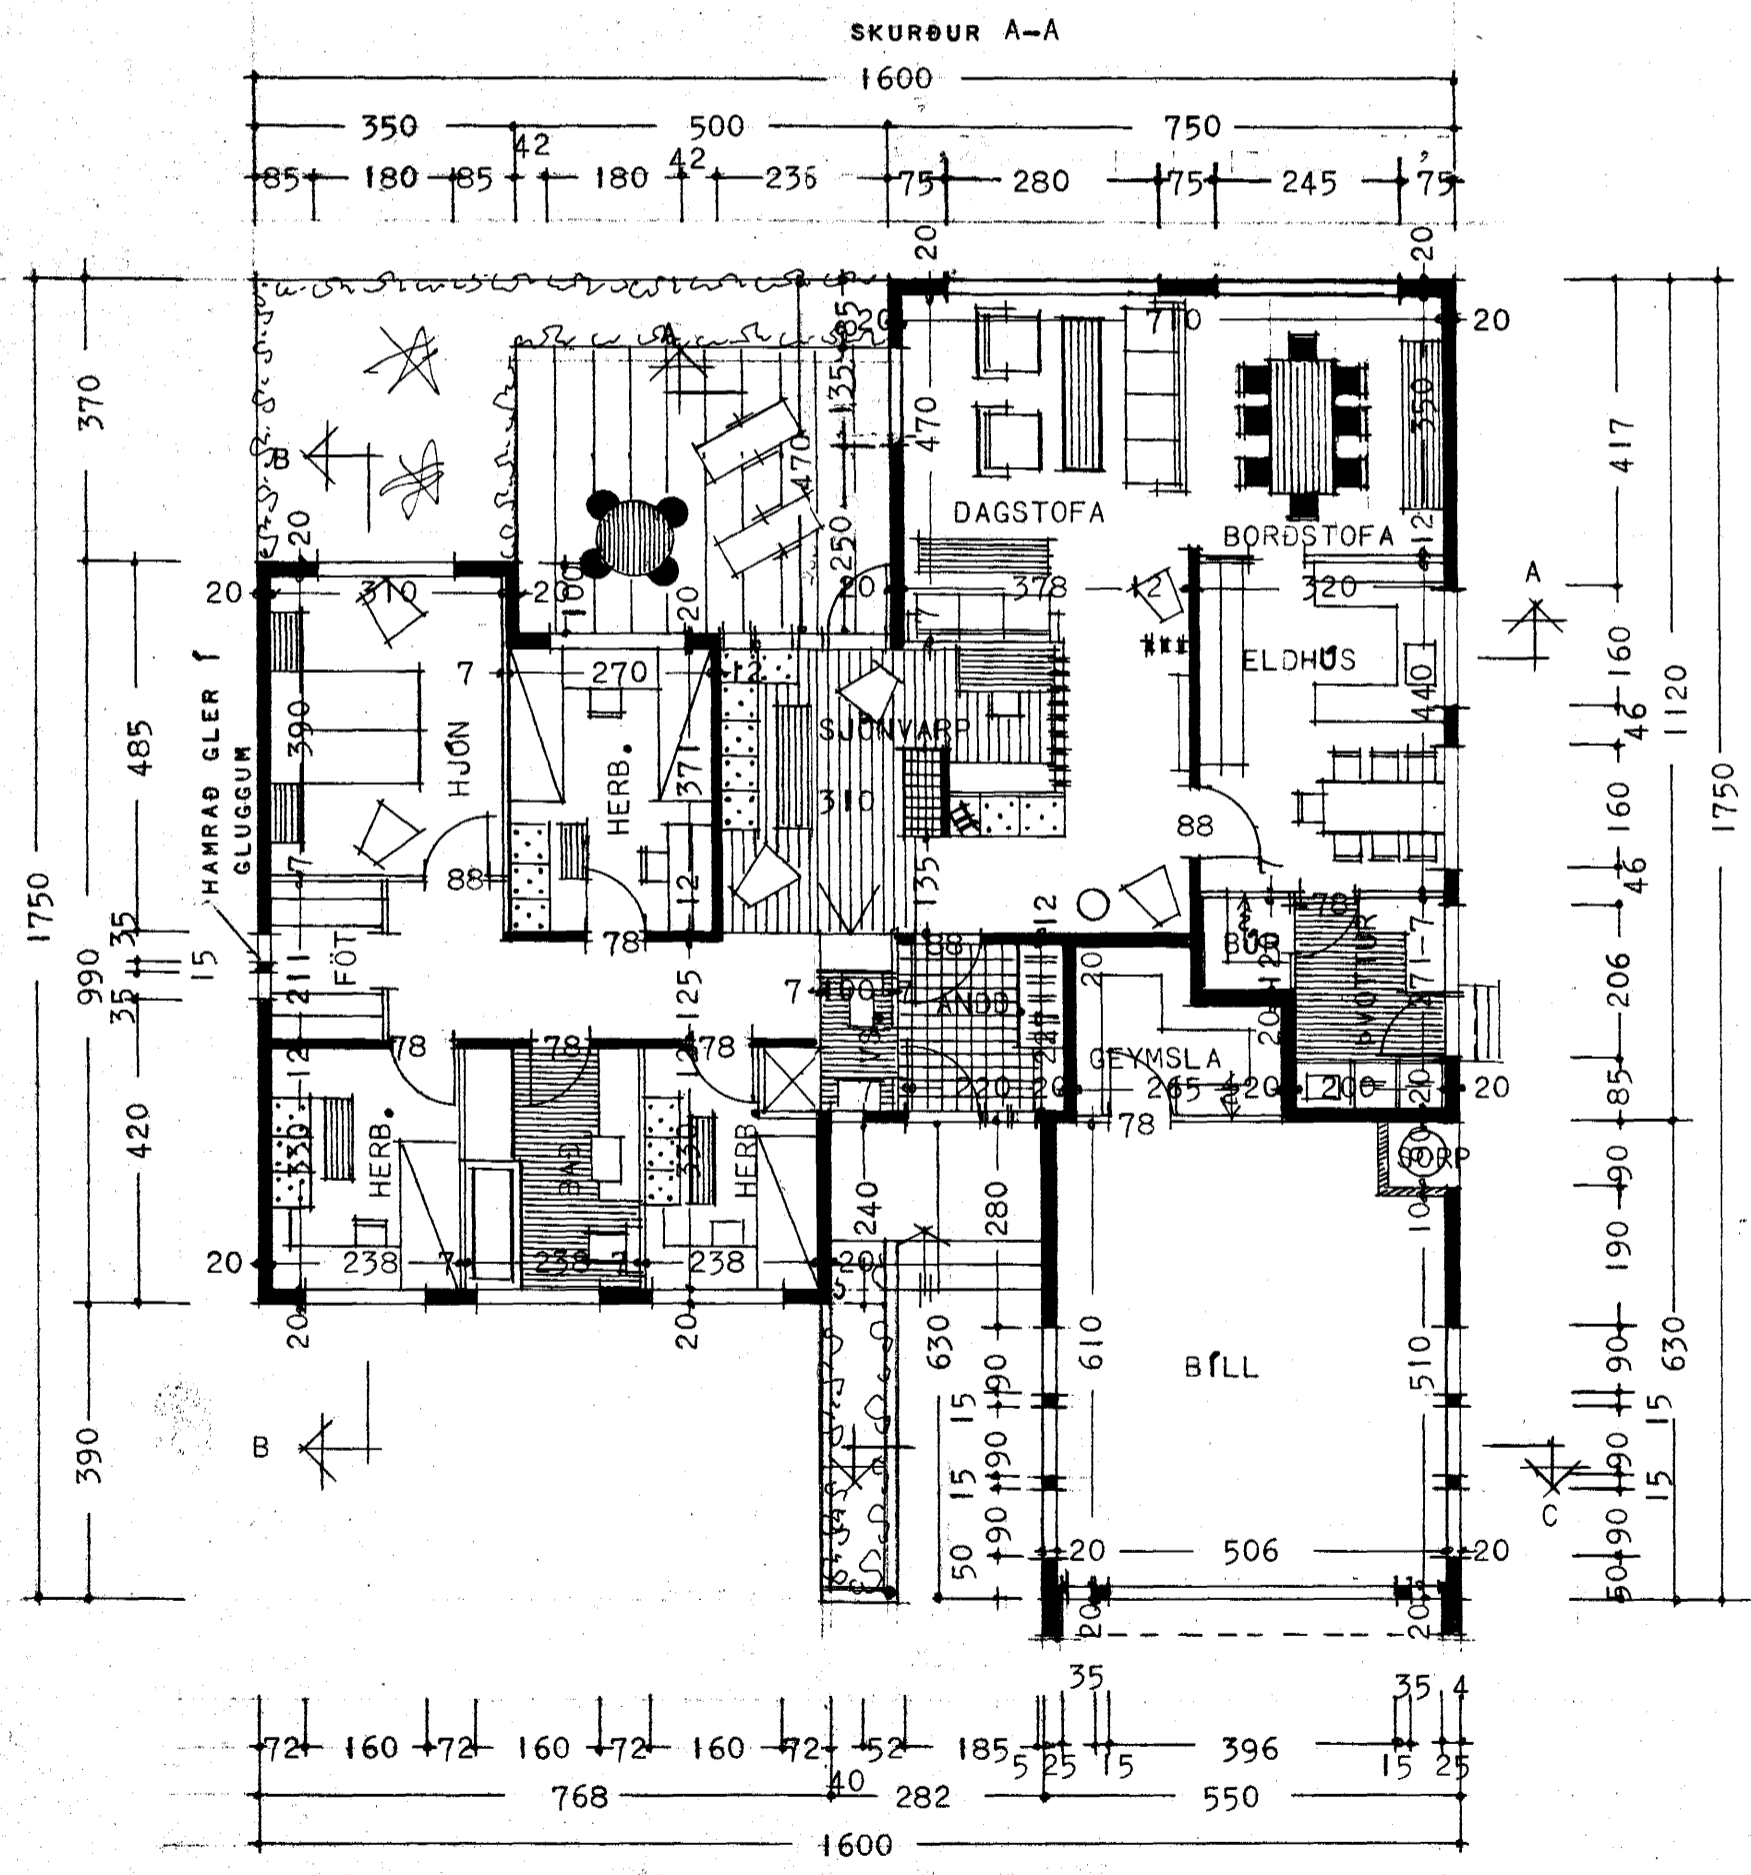
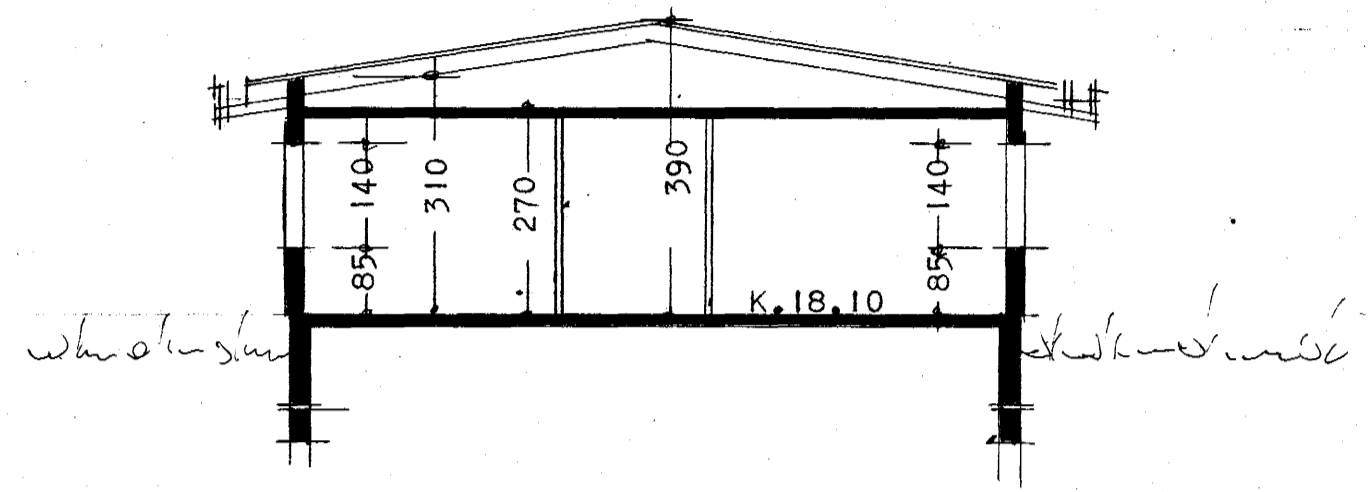


Samþykkt á fundi bygginga-  
nefndar þ. 28/8 1978  
BYGGINGAFULLTRÚINN  
Í HAFNARFIRÐI  
*Þ. Einar Sigurðsson*

Ganga skal frá önnur  
eldstjórn í samráði við  
stjórnvaldið

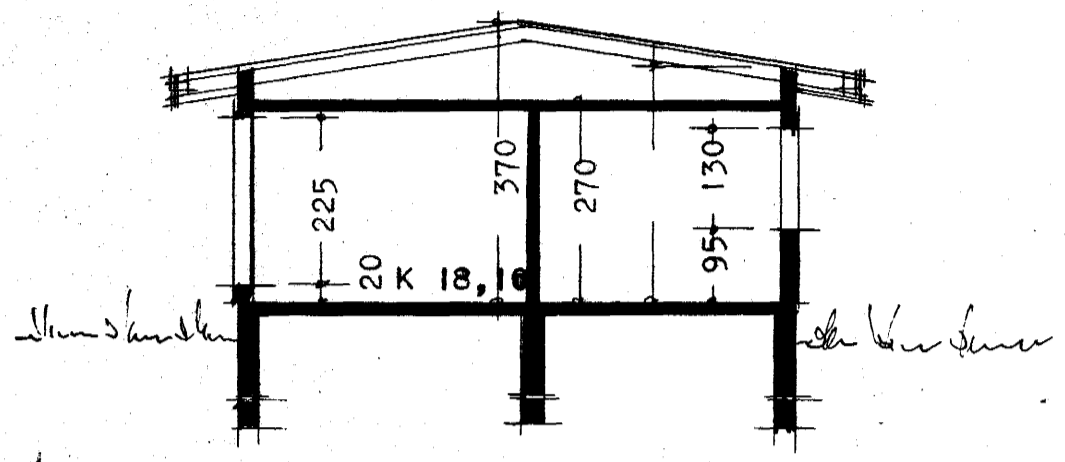

BREYTT Í AGÚST 1978

*Þ. Hjartan Þorinnsson*  
REYKJAVÍK Í MARS 1978  
*Þ. Hjartan Þorinnsson*