



Samþykkt á fundi bygginga-
nefndar þ. 15.6.1983
BYGGINGAFULLTRÚINN
Í HAFNARFIRÐI


Ganga skal frá opnu
eldsteði í samráði við
stökkvillissjóra

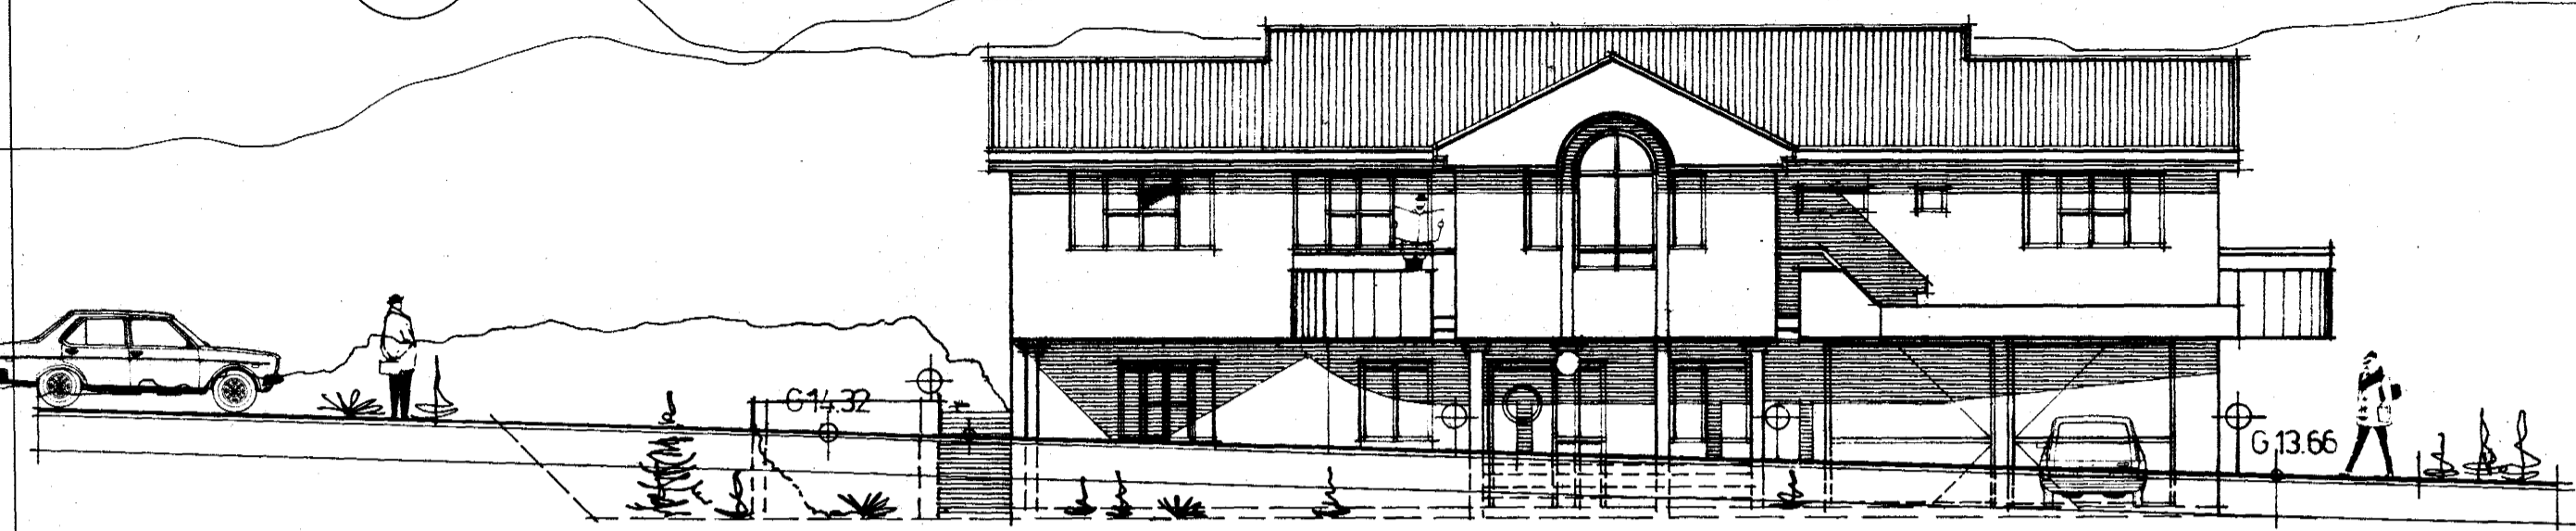


NORÐUR

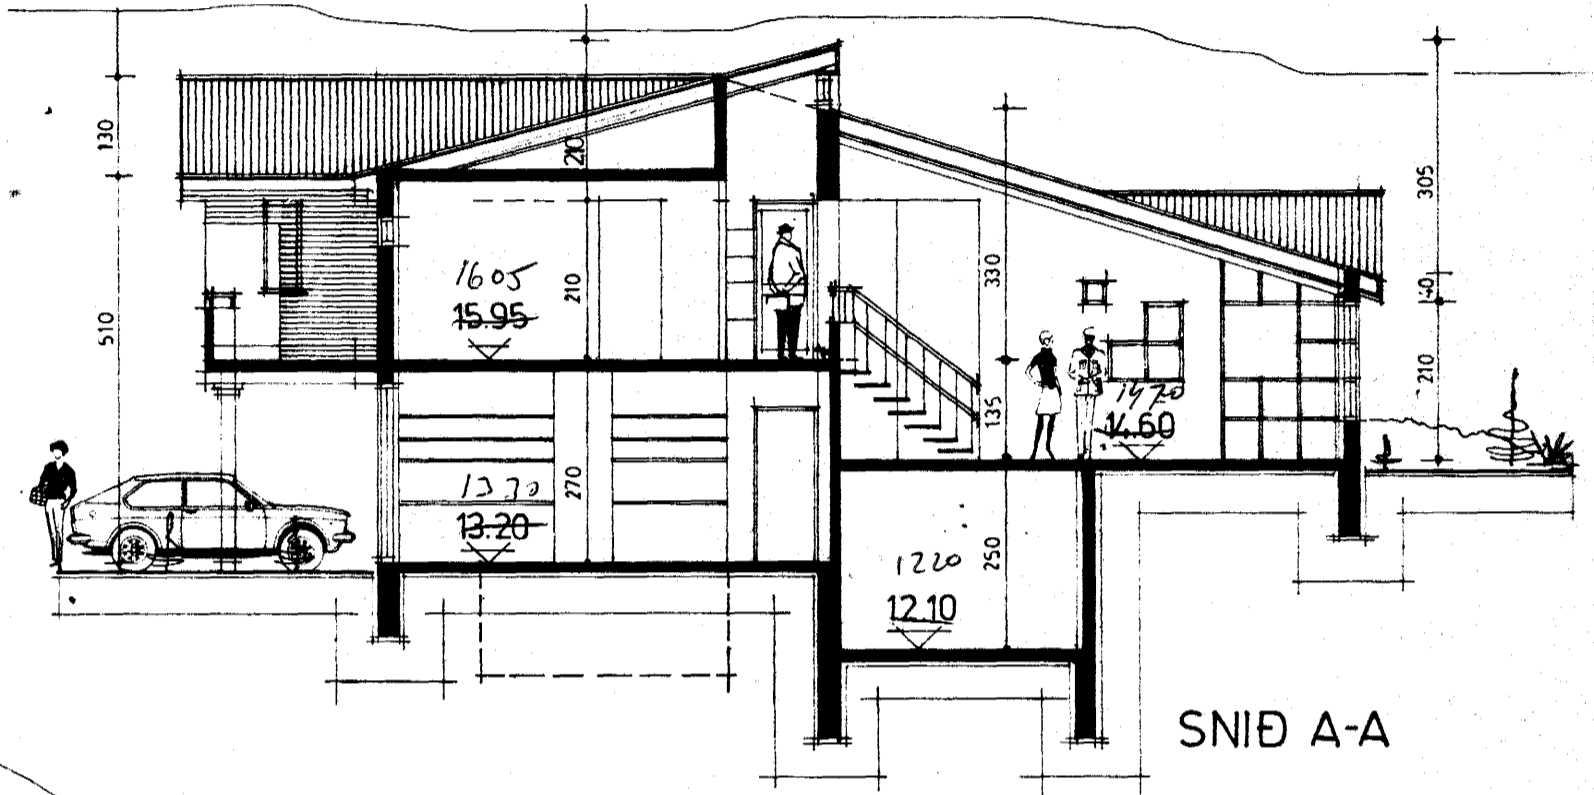


SNID A-A

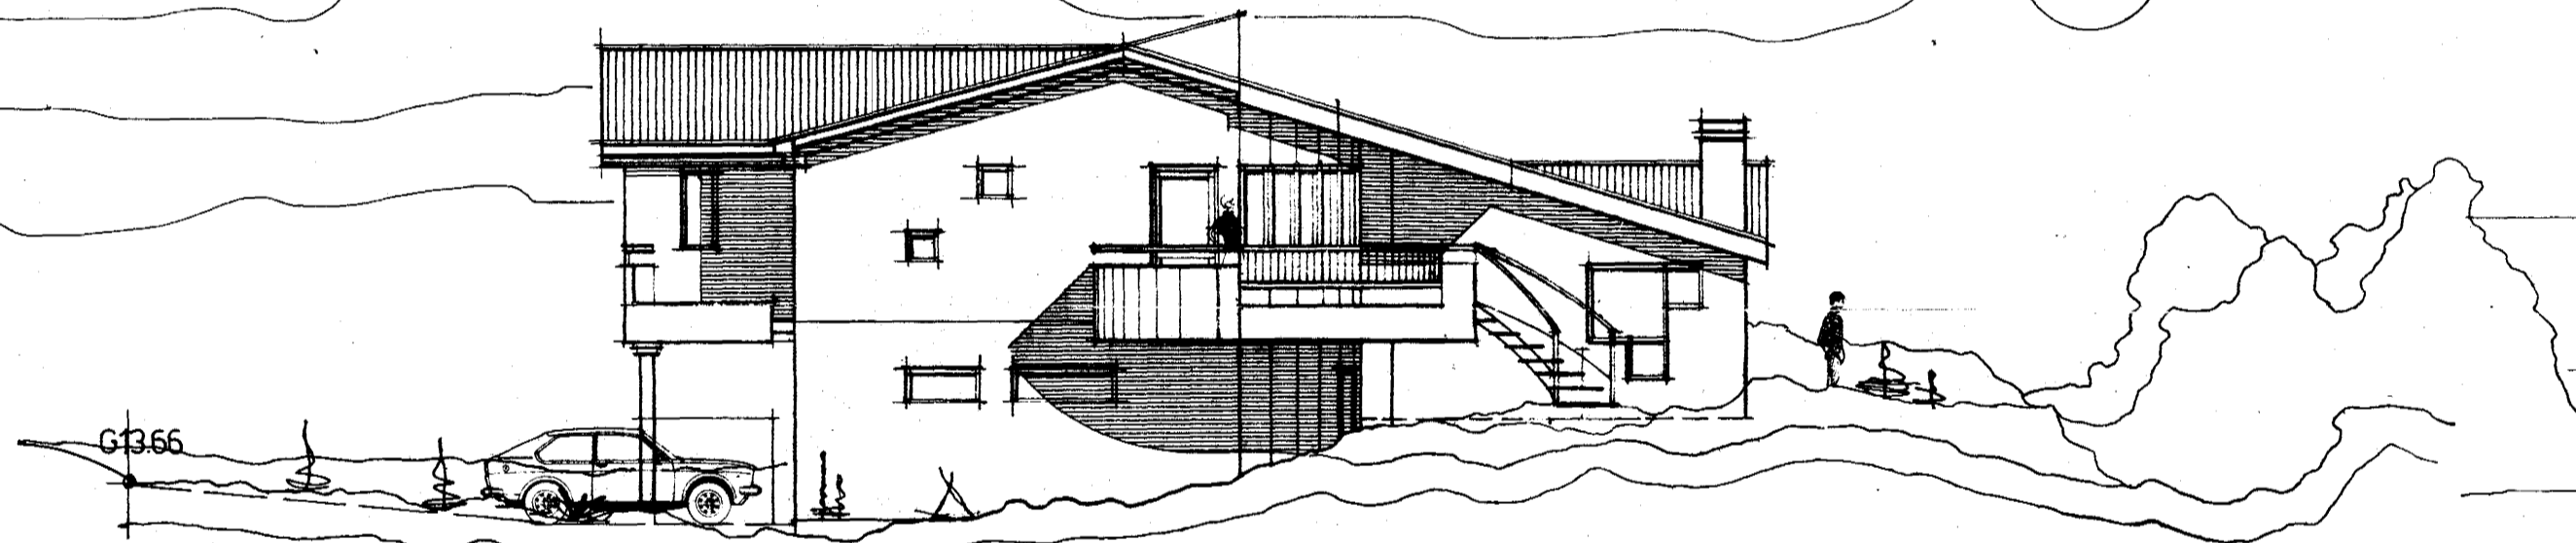

VESTUR 17.98

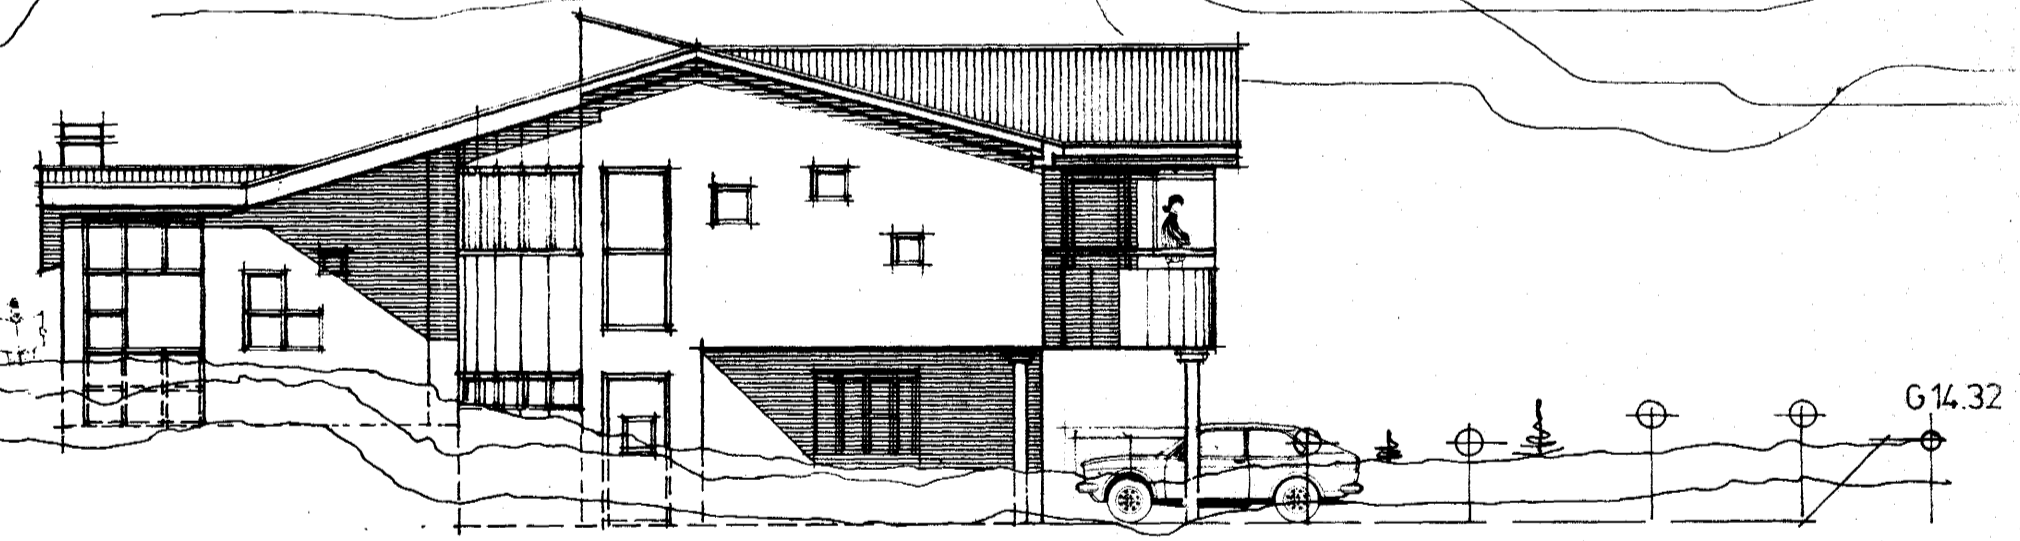

AUSTUR

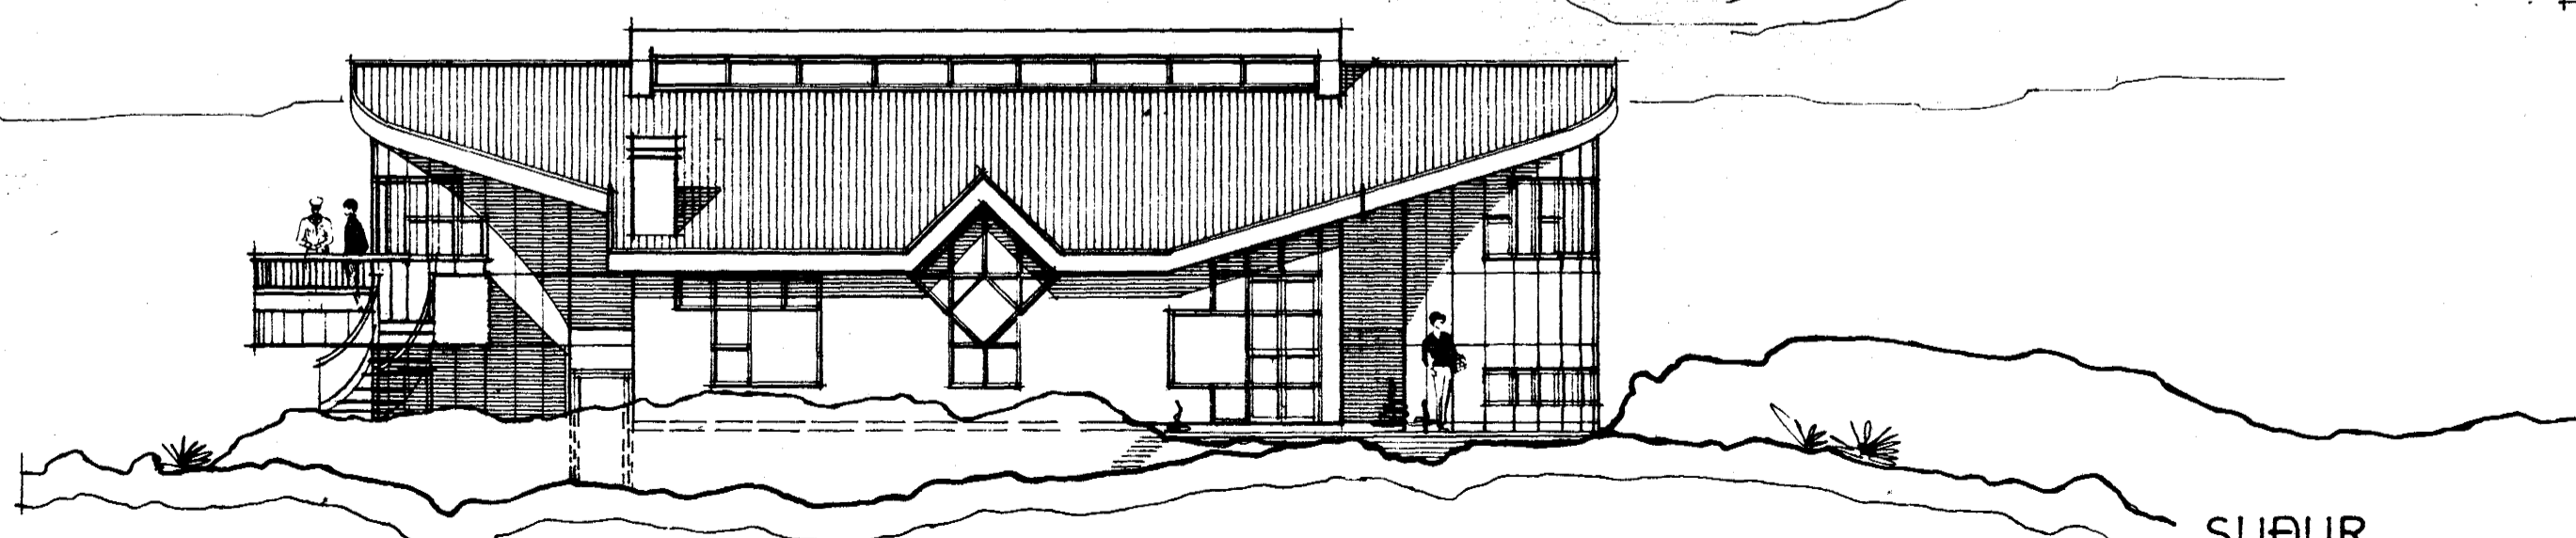

SUÐUR


BREYTT 12.6.83 KÓTAR LÆKKAÐIR/
STAÐSETNINGU BREYTT.

ÚTLIT OG SNID A-A
KVARÐI: 1/100
DAGSETNING: 15.5.83
UNNIÐ/TEIKNAD: IVA
NUMER: Rb/SfB

SÆVANGUR 33
ÍVAR EYSTEINSSON
TÚNGATA 3
101. RV.K