
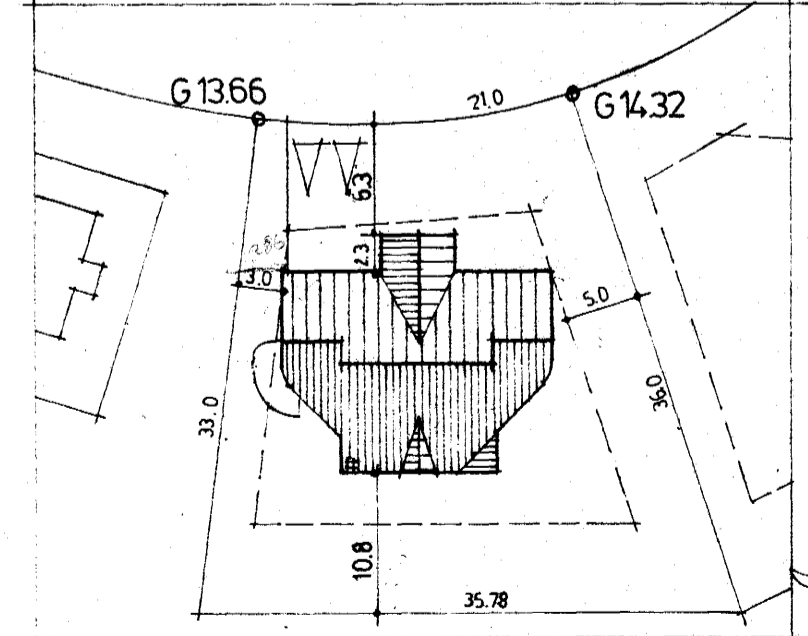
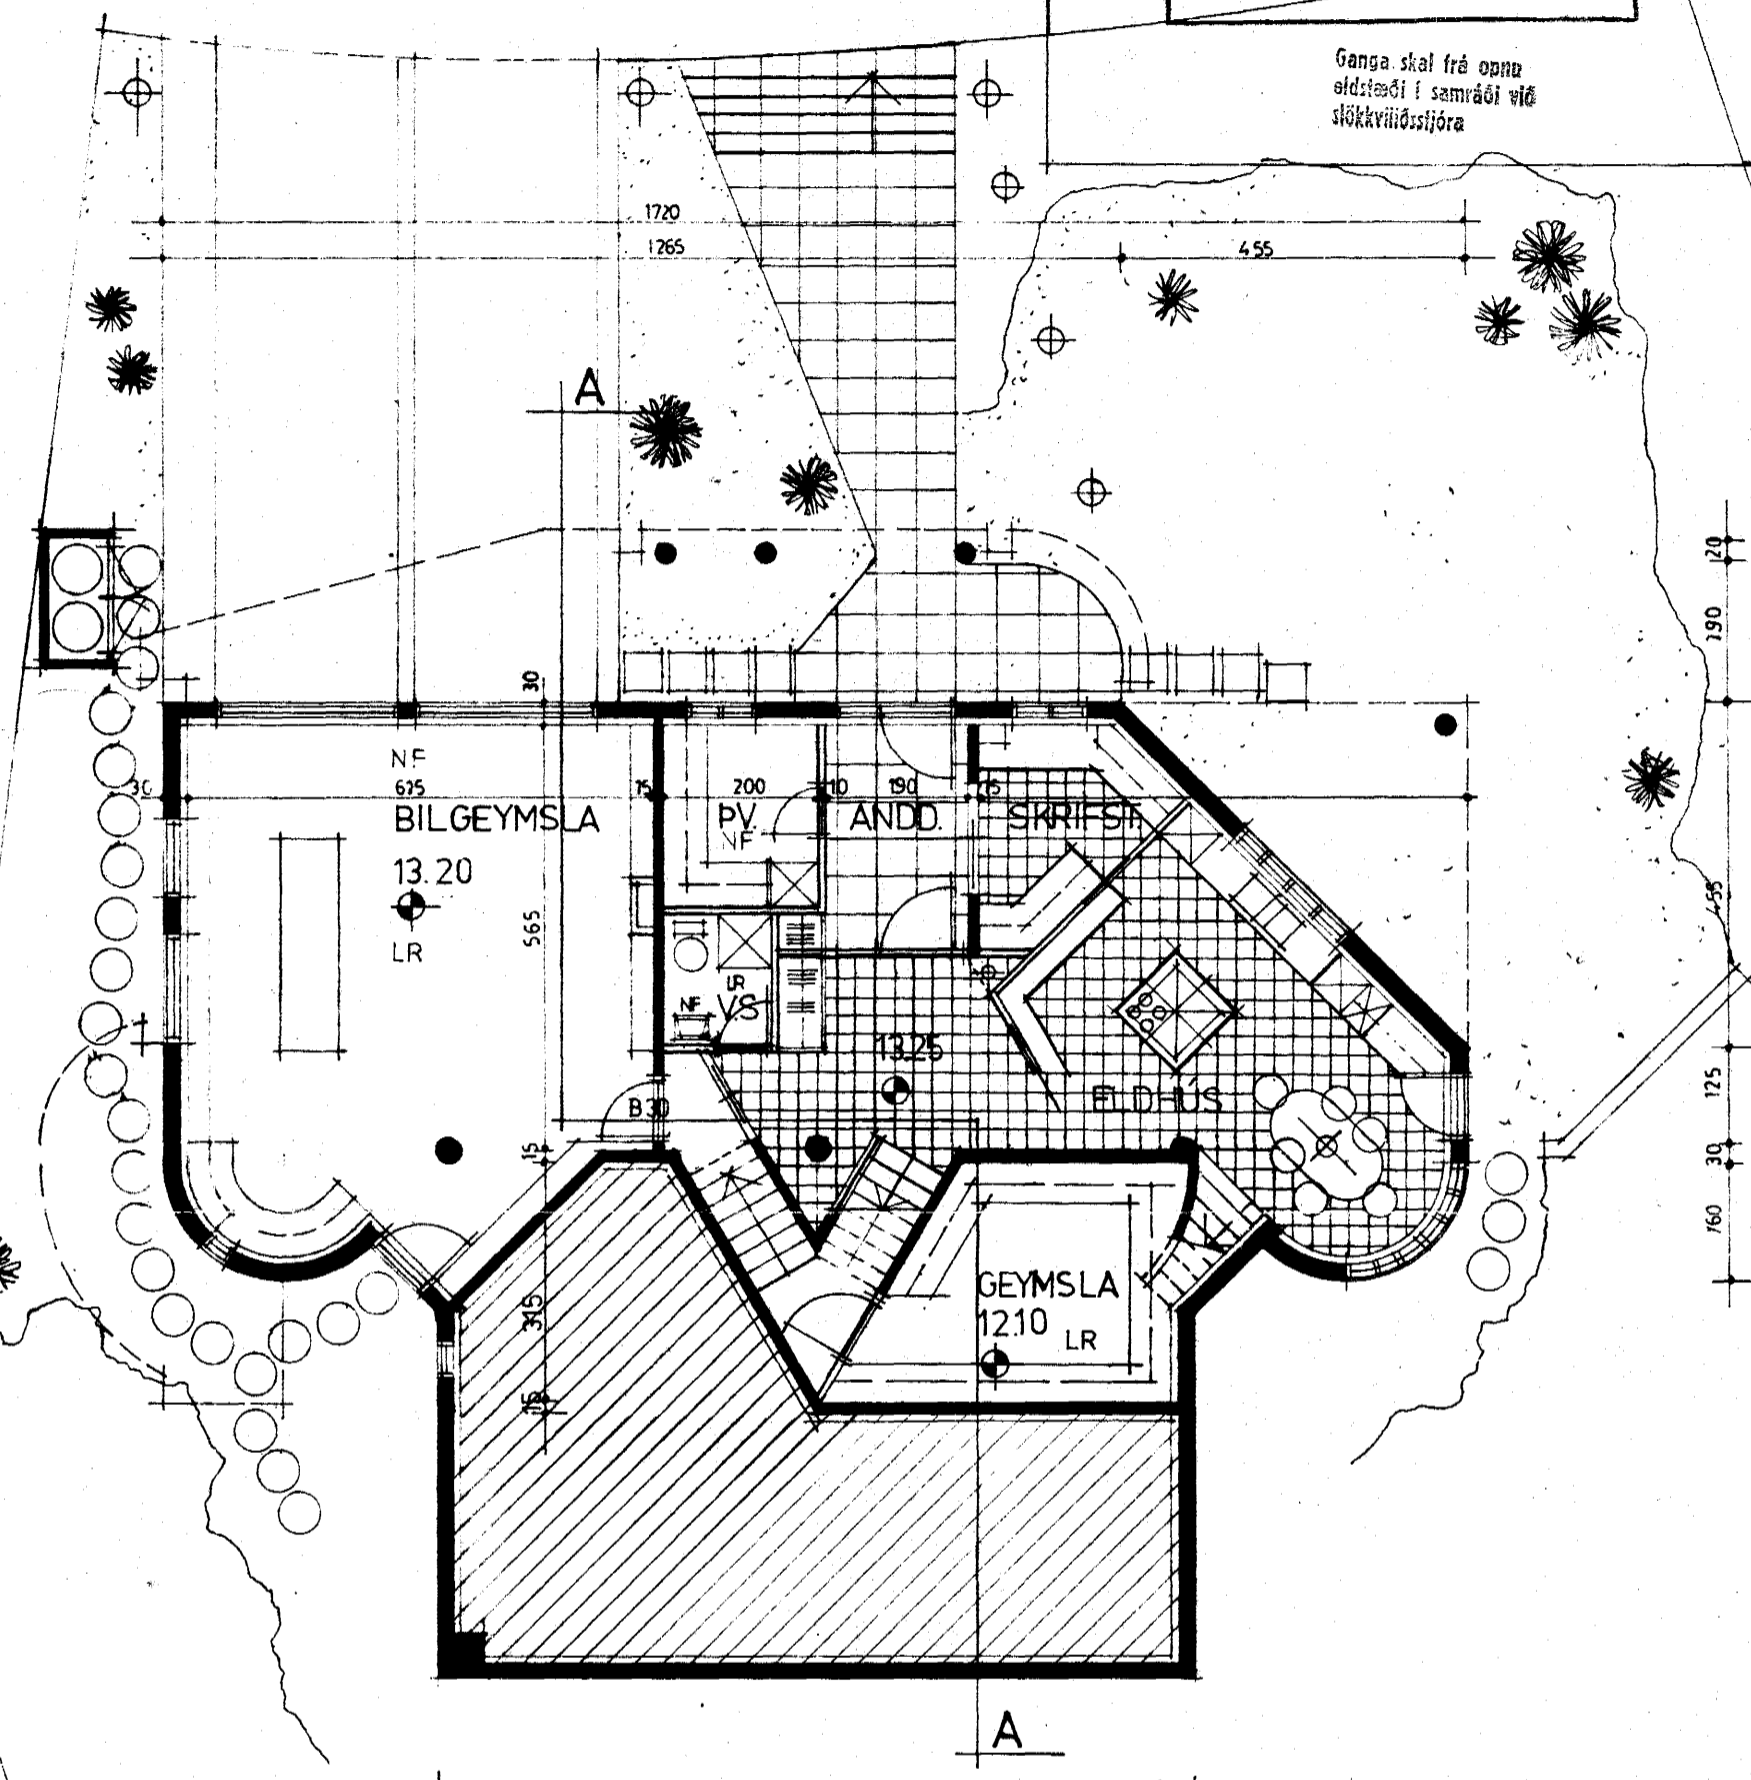


Samþykkt á fundi bygginga-  
nefndar þ. 15.6.19.83  
BYGGINGAFULLTRÚINN  
Í HAFNARFIRÐI

Ganga skal frá opnu  
eldstími í samráði við  
slökkviliðsfora

G 13.66

G 14.32

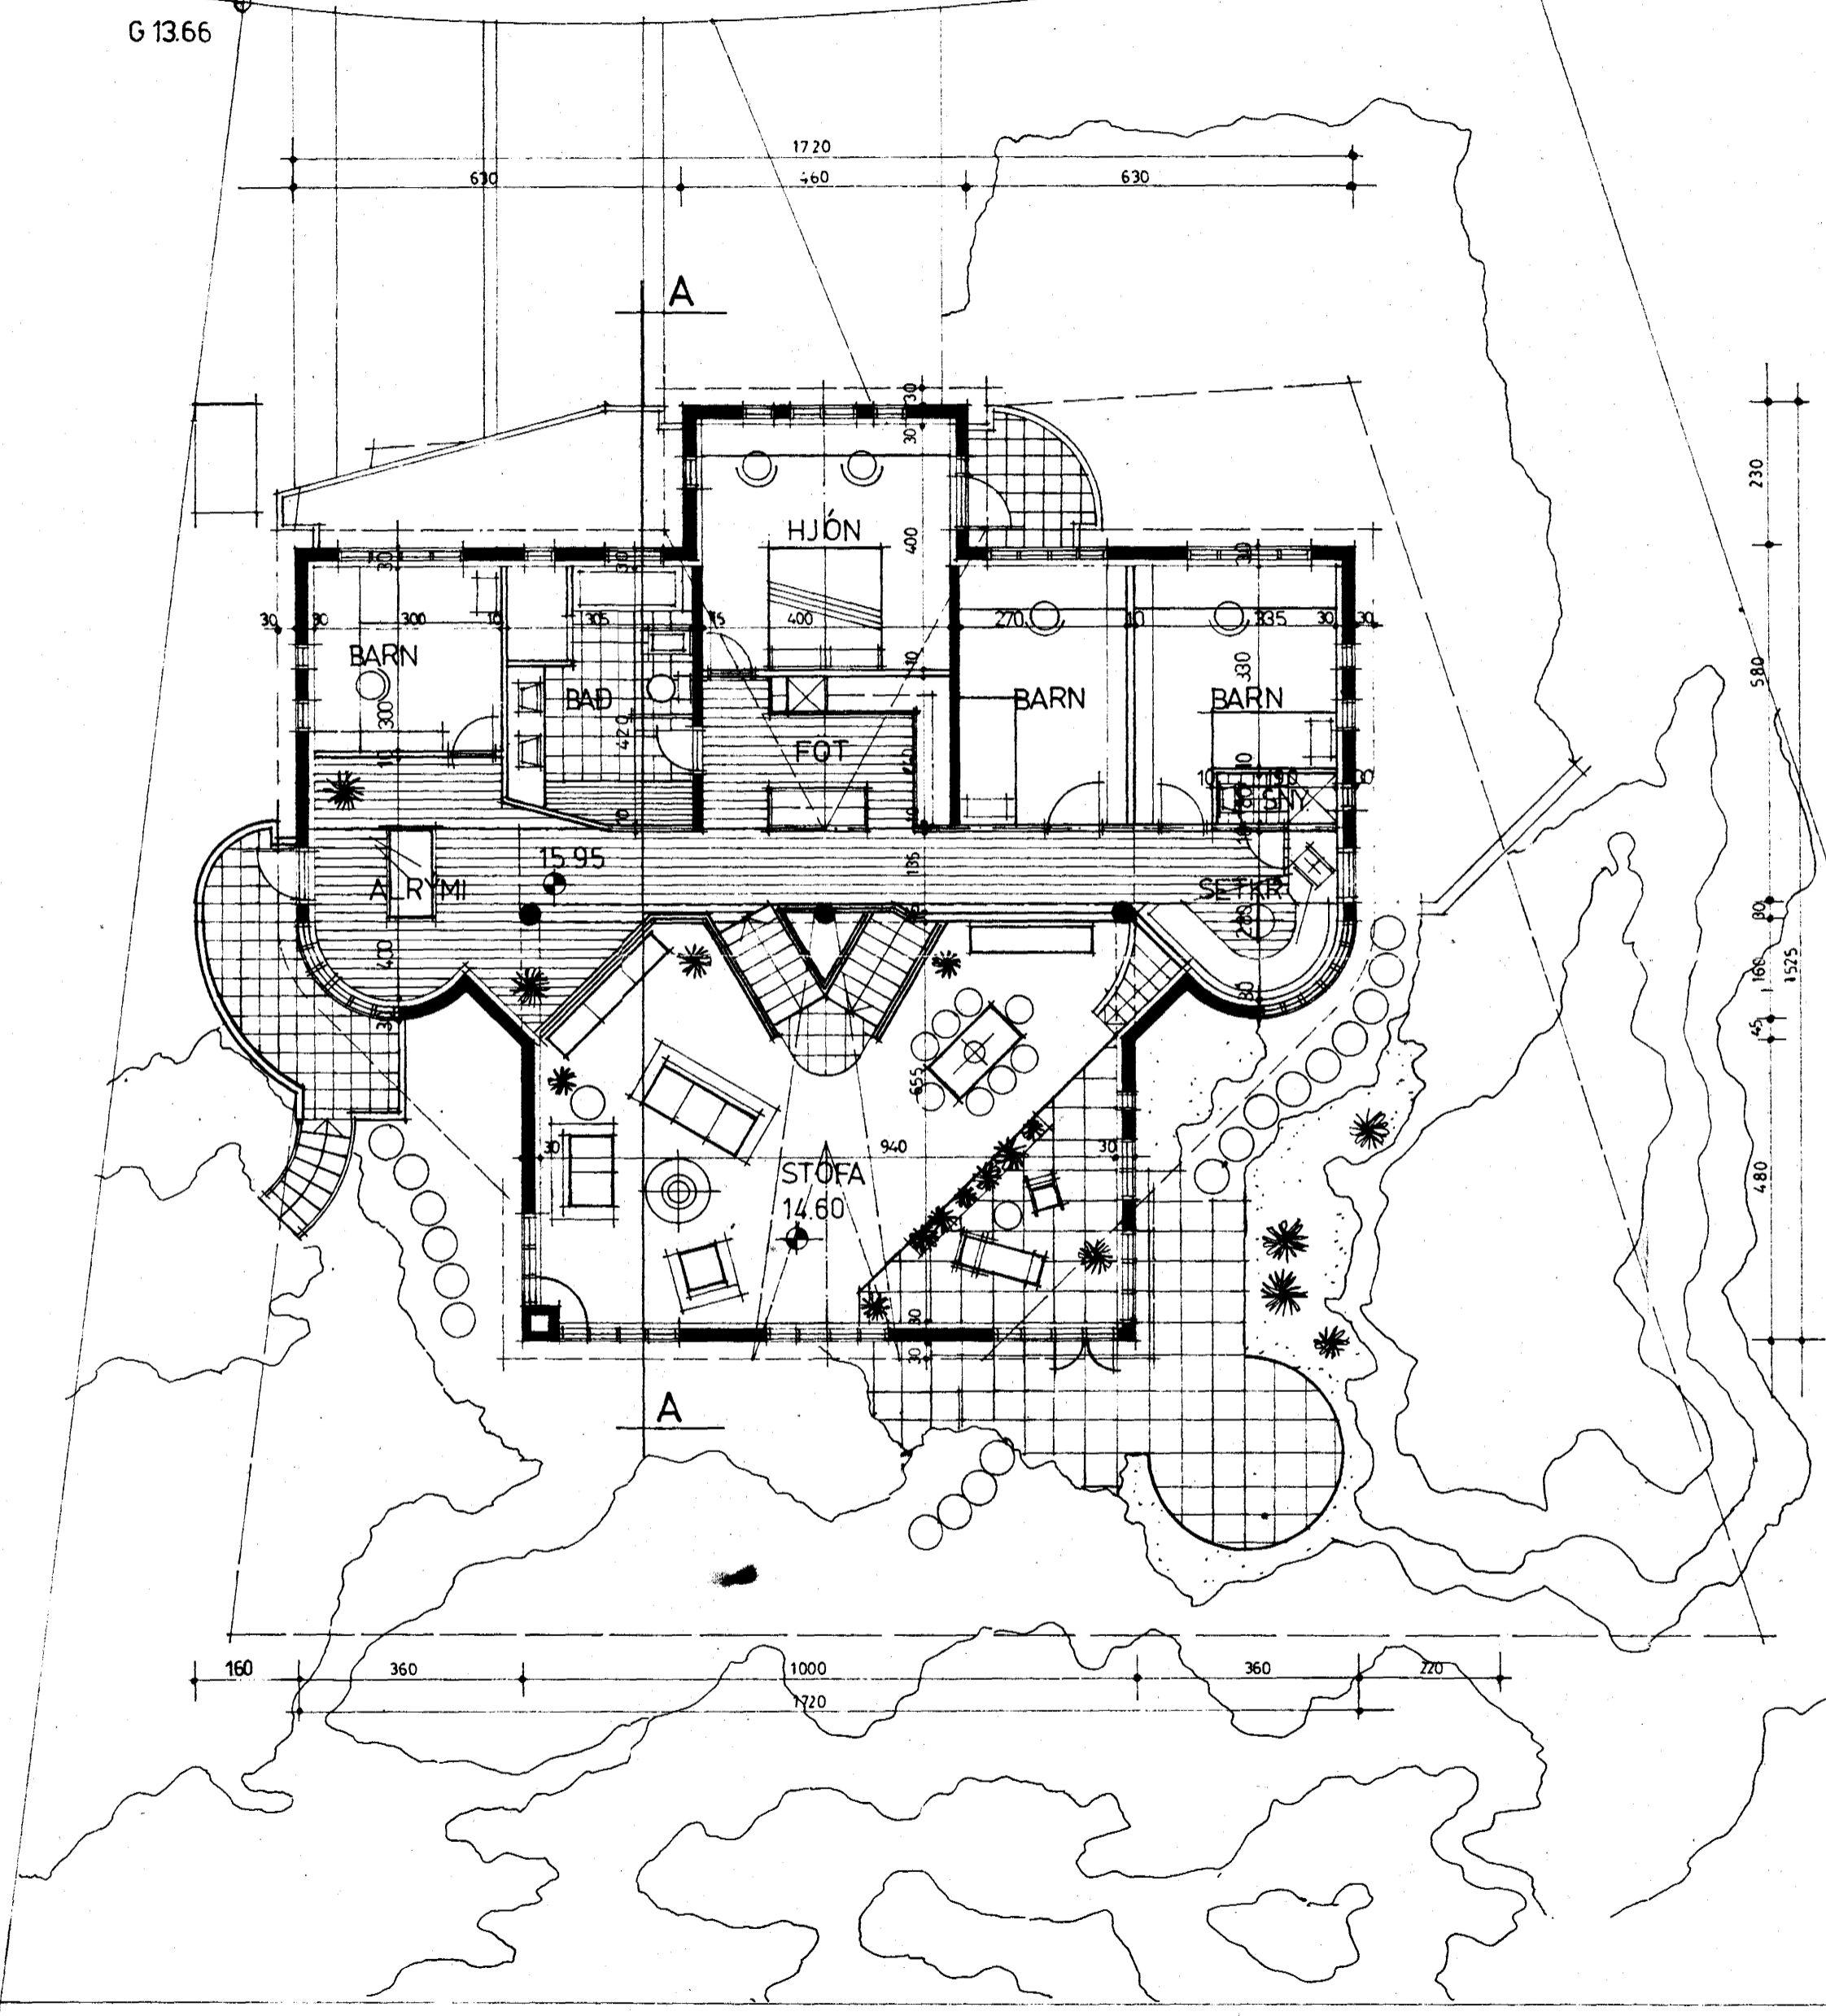

Skjalnúmer: 8650-0330 01  
Ivar Eysteinnsson

FLATARMÁL:	HÚS:	278.38m <sup>2</sup>	RÚMMÁL:	HÚS:	918.75m <sup>3</sup>
	BILGEYMSLA:	42.24m <sup>2</sup>		BILGEYMSLA:	114.00m <sup>3</sup>
	ALLS:	320.62m <sup>2</sup>		ALLS:	1032.75m <sup>3</sup>
LÓÐ:		935.60m <sup>2</sup>	NHLF:		0.34

BREYTT: 12.6.83. KÓTAR LÆKKABÍR/  
STAÐSETNINGU BREYTT.

PLÖN OG AFSTÖÐUMYND.	
KVARDI:	1:100 / 1:500
DAGSETNING:	15.5.83.
UNNIÐ / TEIKNAD:	IVA
NUMER:	
Rb/SfB:	

SÆVANGUR 33.	
ÍVAR EYSTEINSSON.	TÚNGATA 3 101. R.V.K.