



Samþykkt á fundi bygginga-
nefndar þ. 29/3 1978
BYGGINGAFULLTRÚINN
Í HAFNARFIRÐI
[Signature]


Ganga skal frá opnu
eldstæði í samráði við
stökkviliðsþjóra

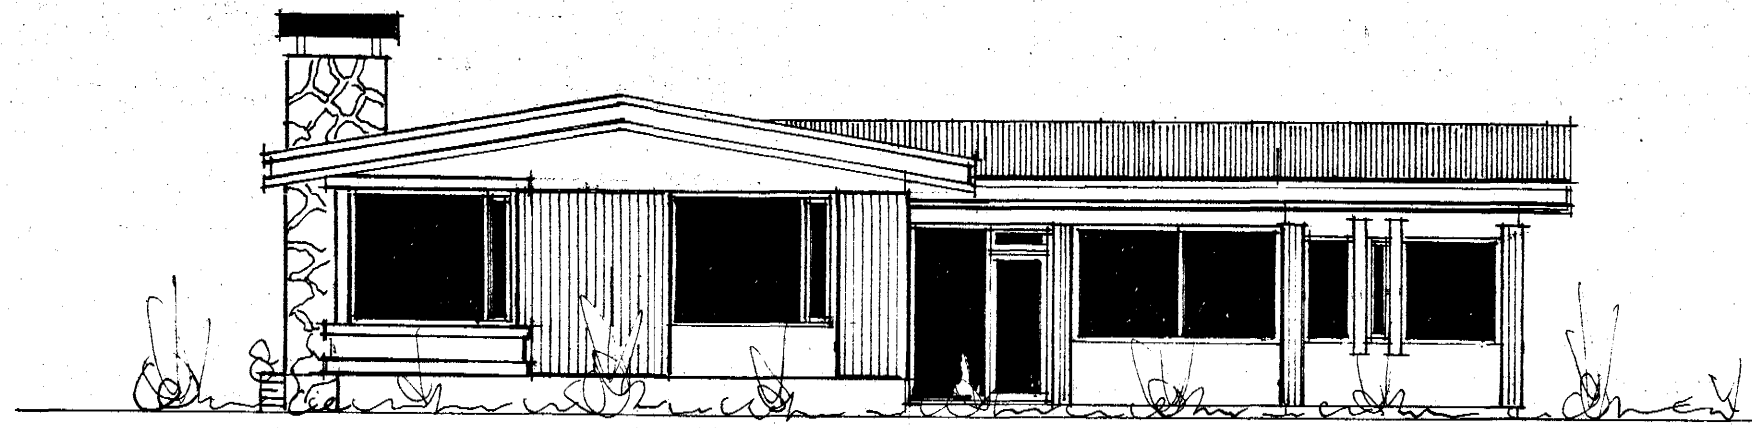


SÚÐ-VESTUR

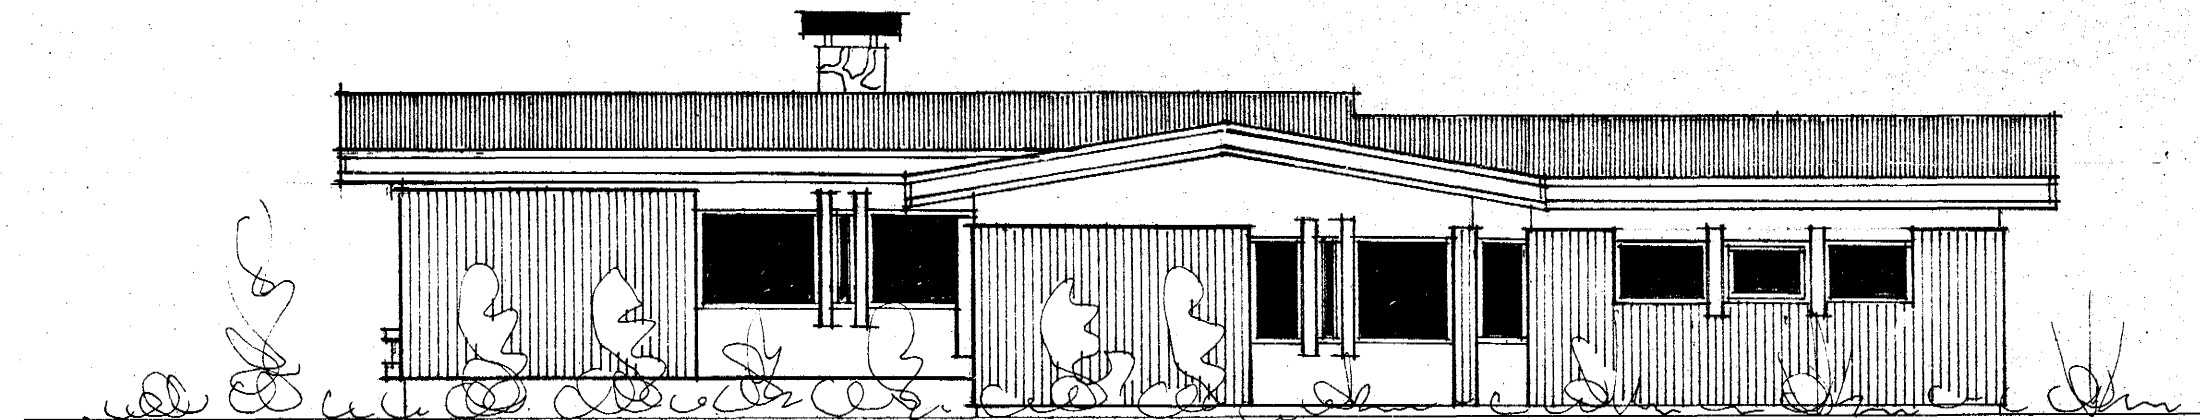

SÚÐ-AUSTUR

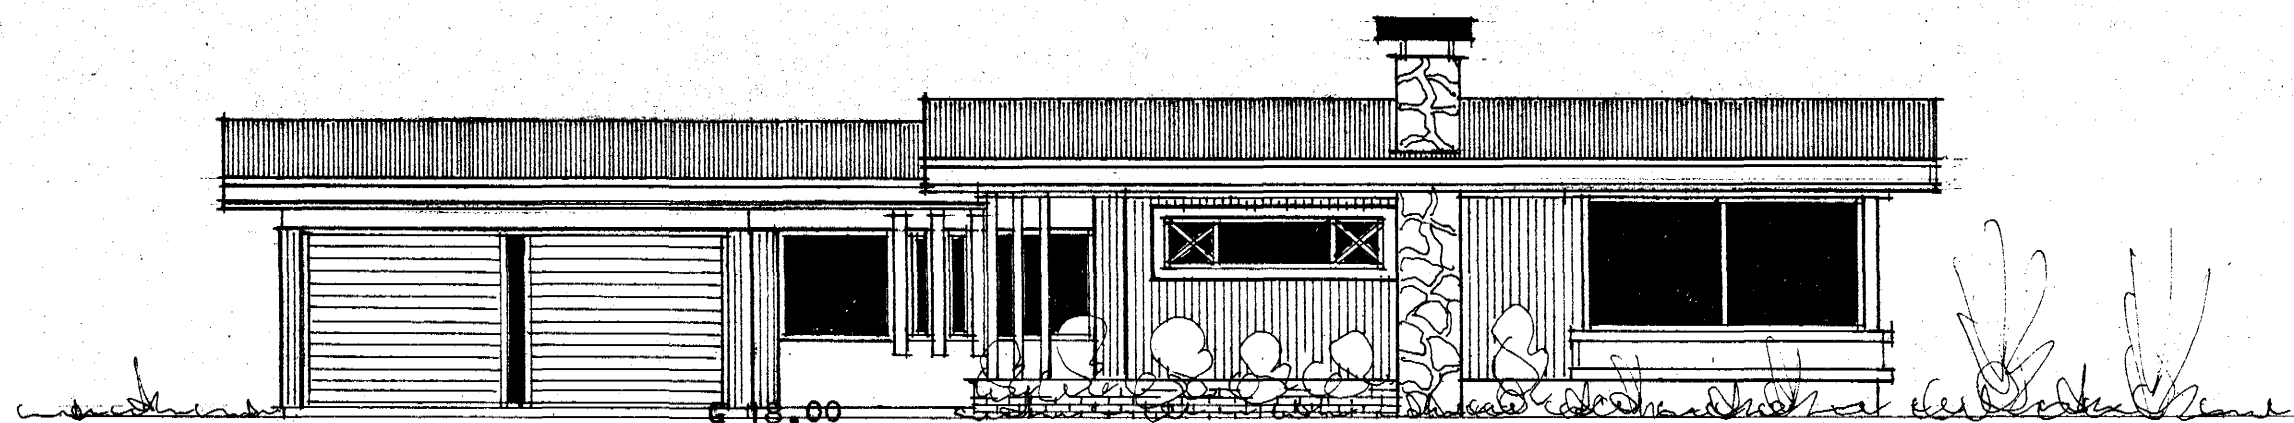

NORD-VESTUR

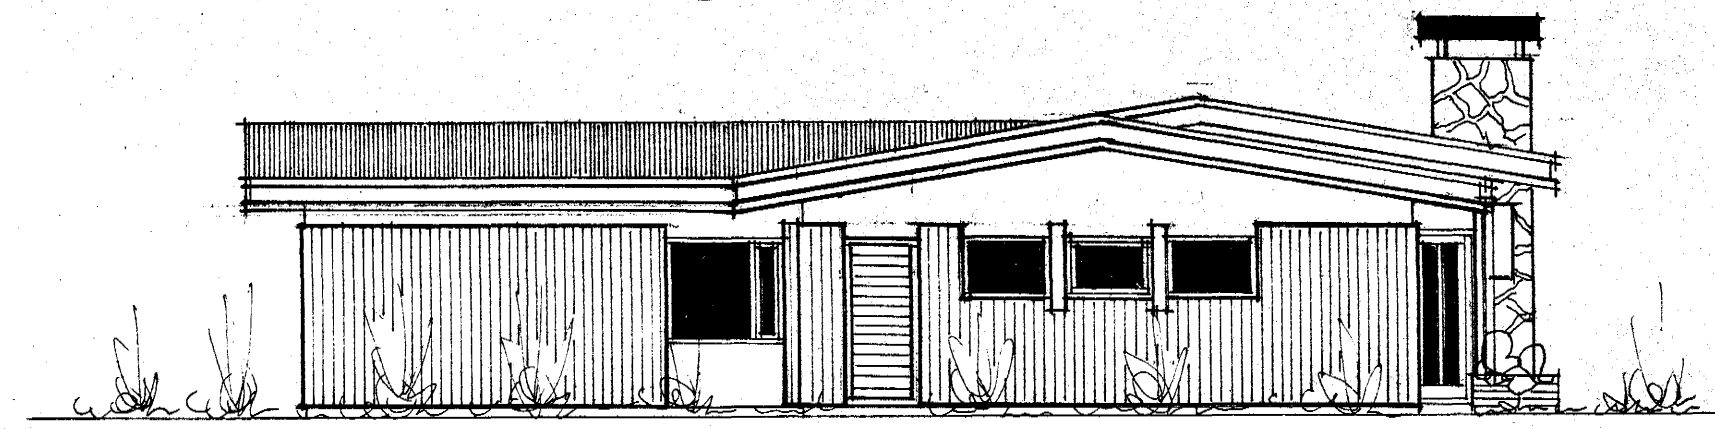

NORD-AUSTUR

Reykjavík í mars 1978

Þ. Hartan Þeimsson