



Samþykkt á fundi bygginga-
nefndar þ. 2/7 1975
BYGGINGAFULLTRÚINN
Í HAFNARFIRÐI
F. Sigurðsson


F. Sig.*

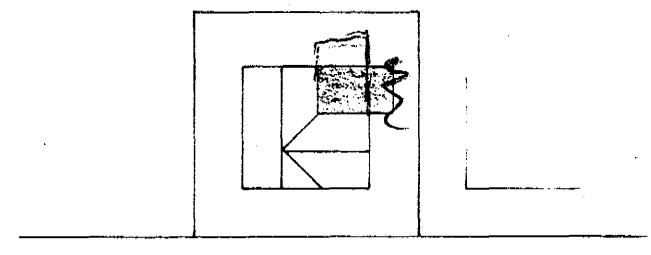


AFSTADA 1:500

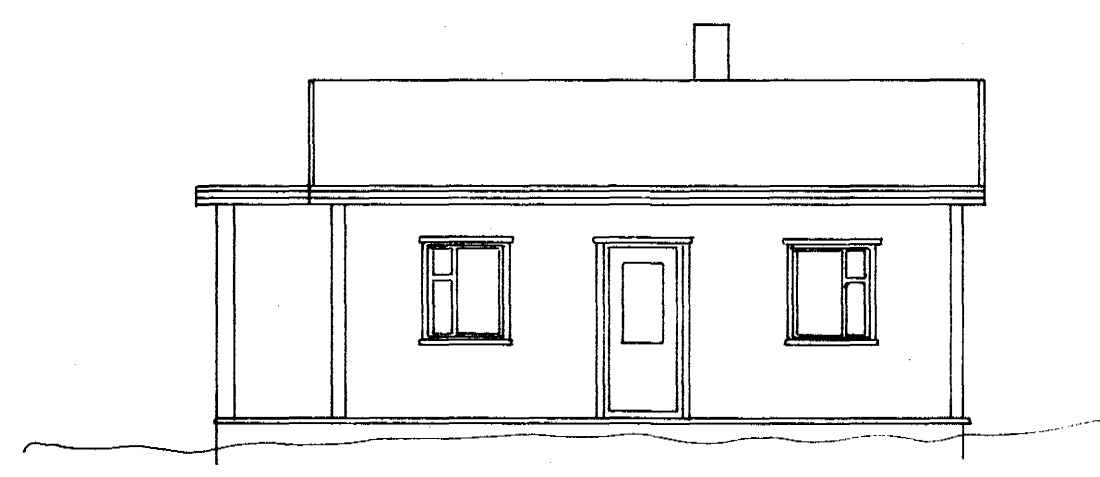


SUÐ AUSTUR

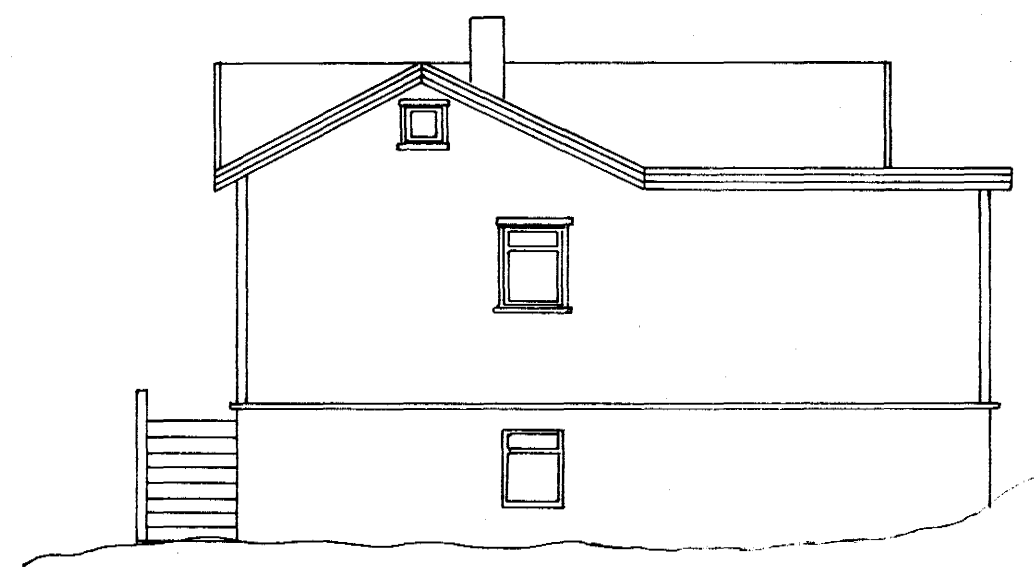


NORD VESTUR

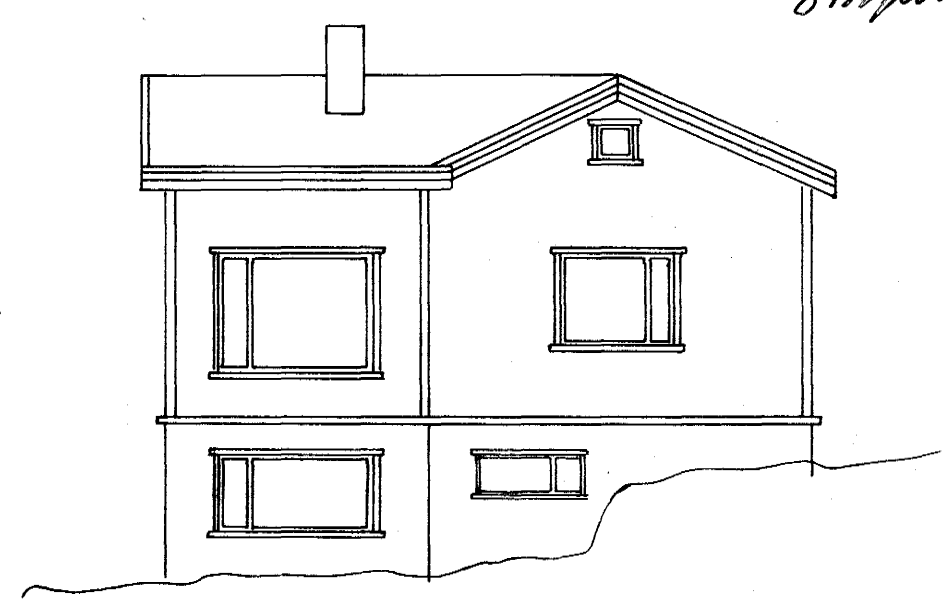

SUÐ VESTUR

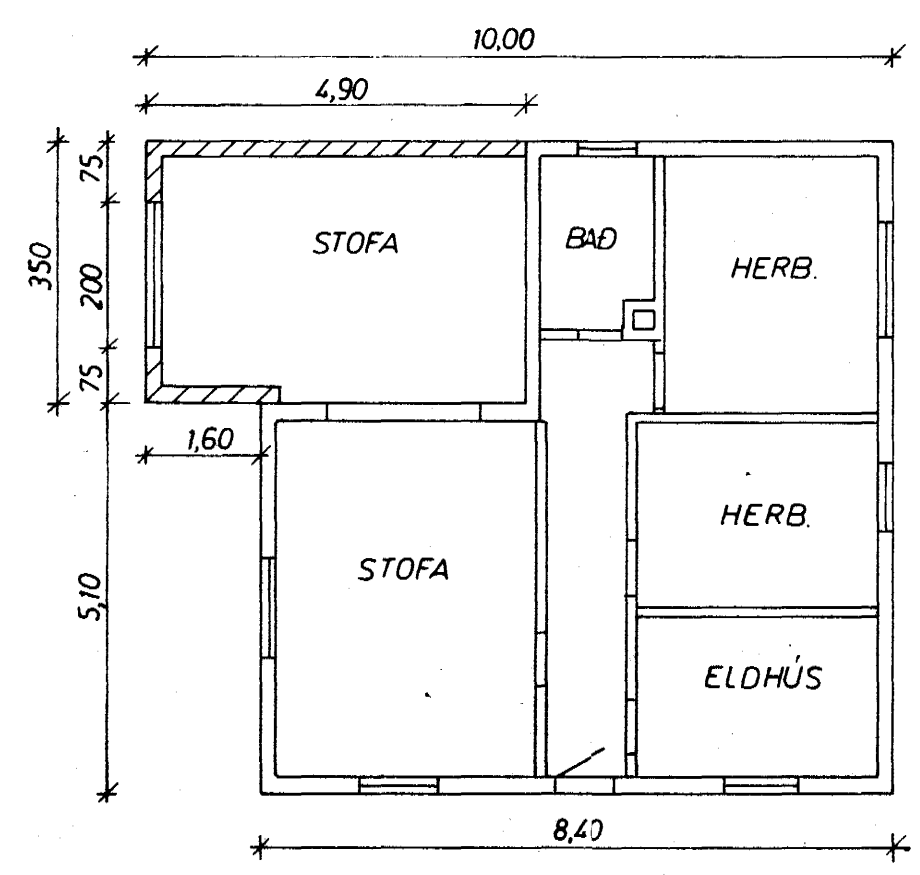


GRUNNMYND 1 HÆÐ 1:100

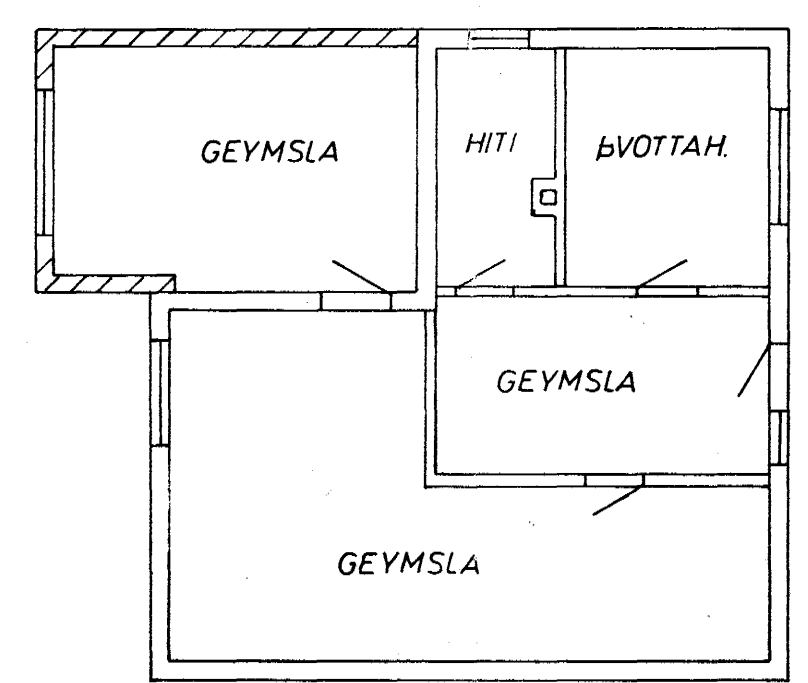

GRUNNMYND KJALLARA 1:100

VIDBYGGING

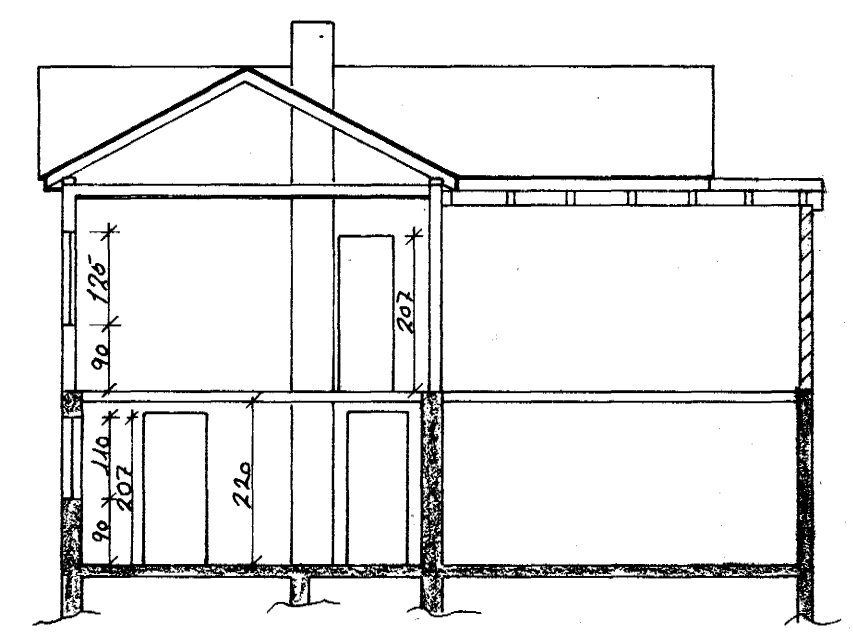

8650-0350-01

HRAUNGARÐUR VÍÐ GARÐAVEG	MÆLIKVARÐI 1:100 1:500	VERK	TEIKN NR 1
VÍÐBYGGING	Hannað: <i>FB</i> Teiknað: <i>Jell.</i>	Yfirfarir: <i>FB</i> Samb: <i>FB</i>	DAGS JUNI 75
JÓHANN GUNNAR BERGPÓRSSON VERKFR MVFI STRANDGÖTU 11 — HAFNARFIRÐI — SÍMI 53315	BREYTT		