




Samþykkt á fundi bygginga-  
nefndar þ. 4/9 1968  
BYGGINGAFULLTRÚINN  
I HAFNARFIRDI  
F. Sigurðsson

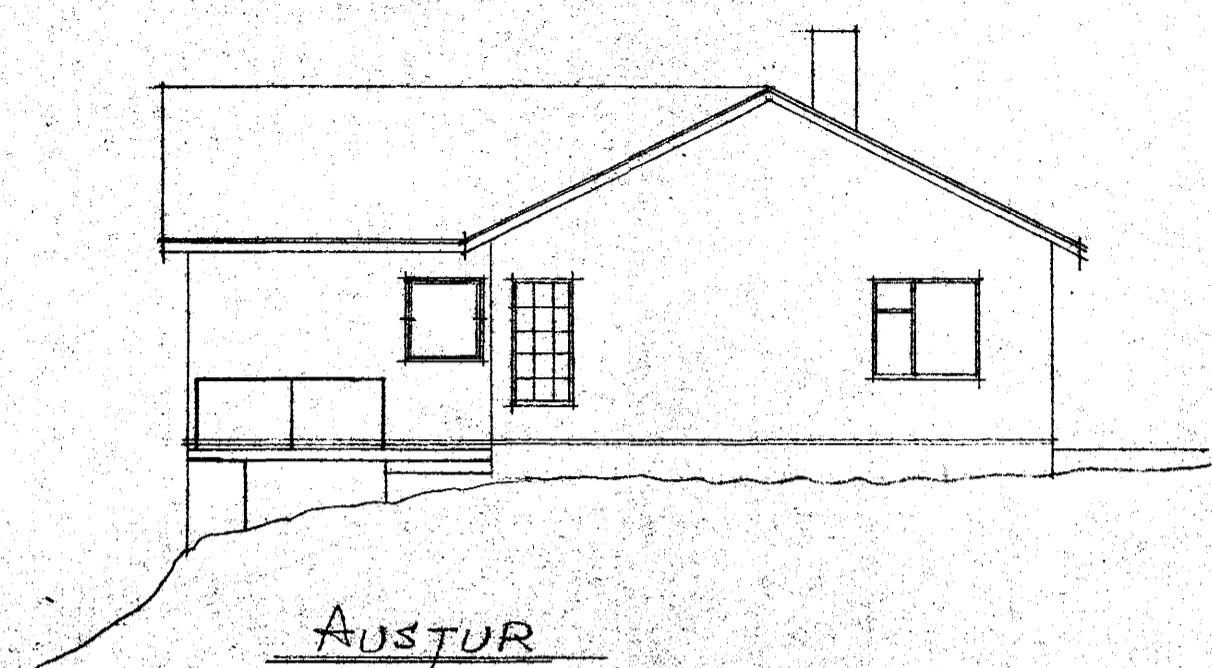


AUSTUR

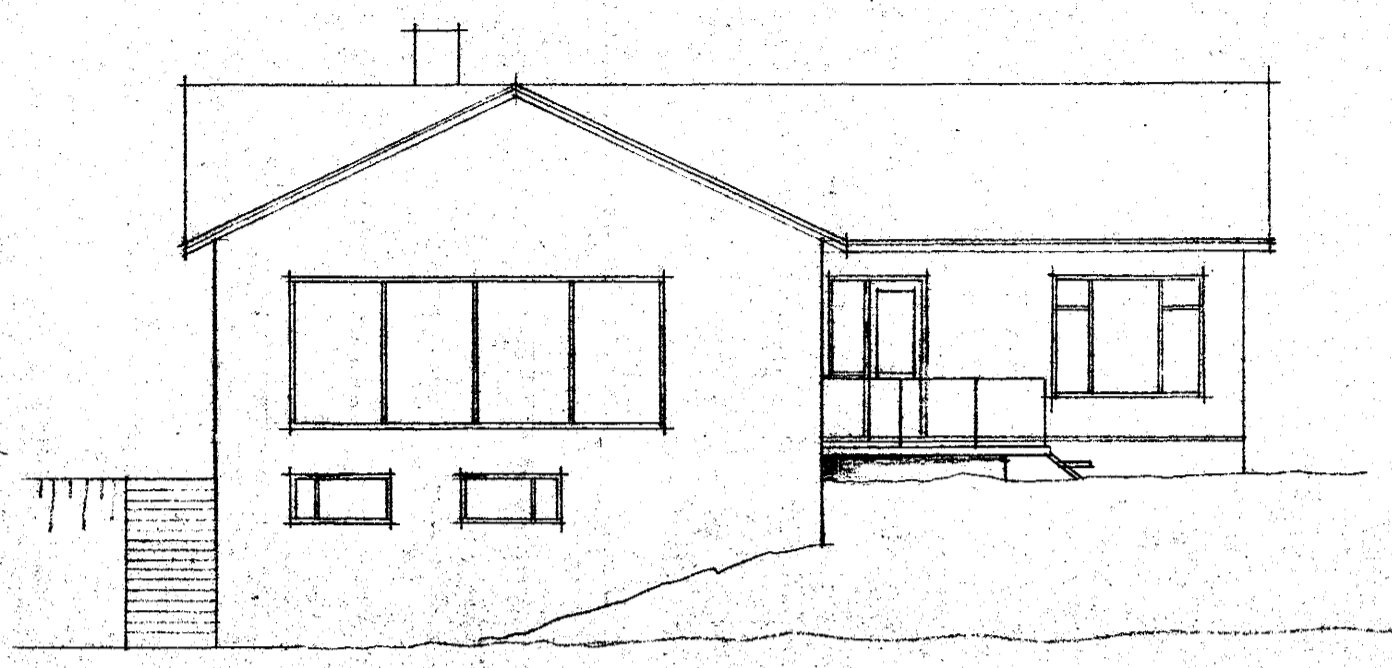


SUDUR

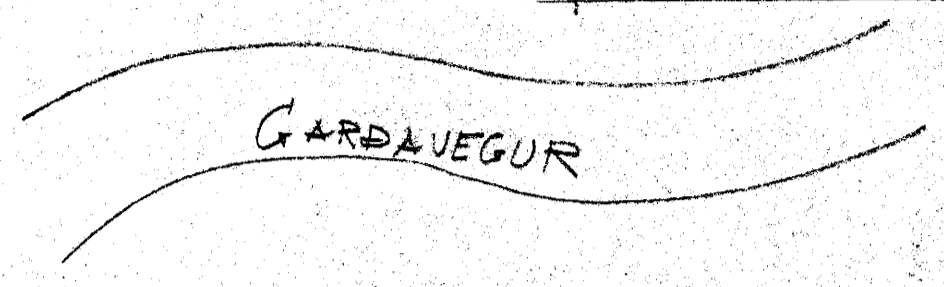


GARDAVEGUR

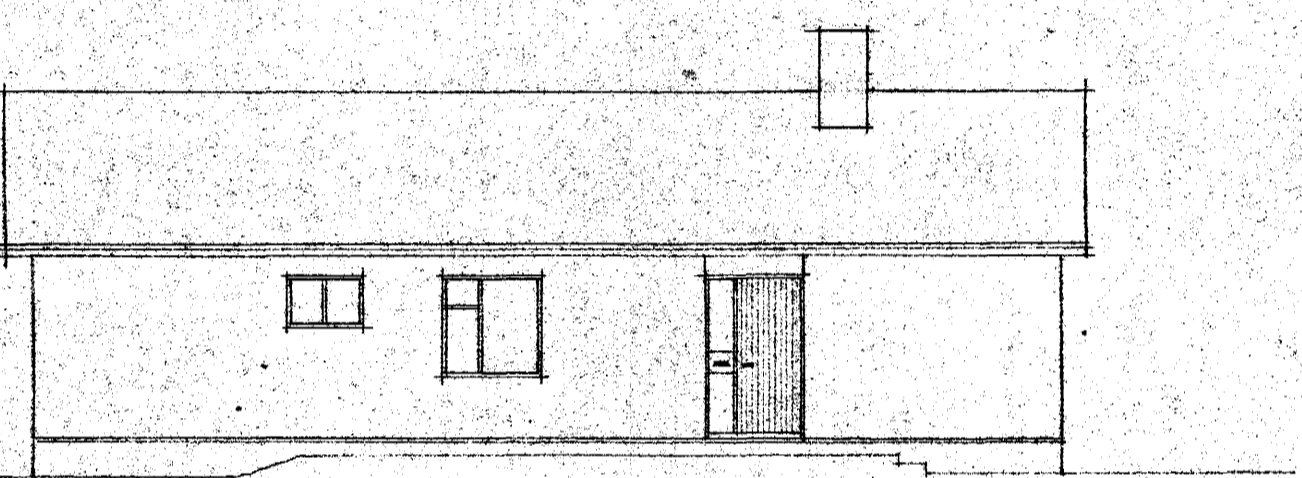

NORÐURHLÍÐ AÐ GARDAVEGI

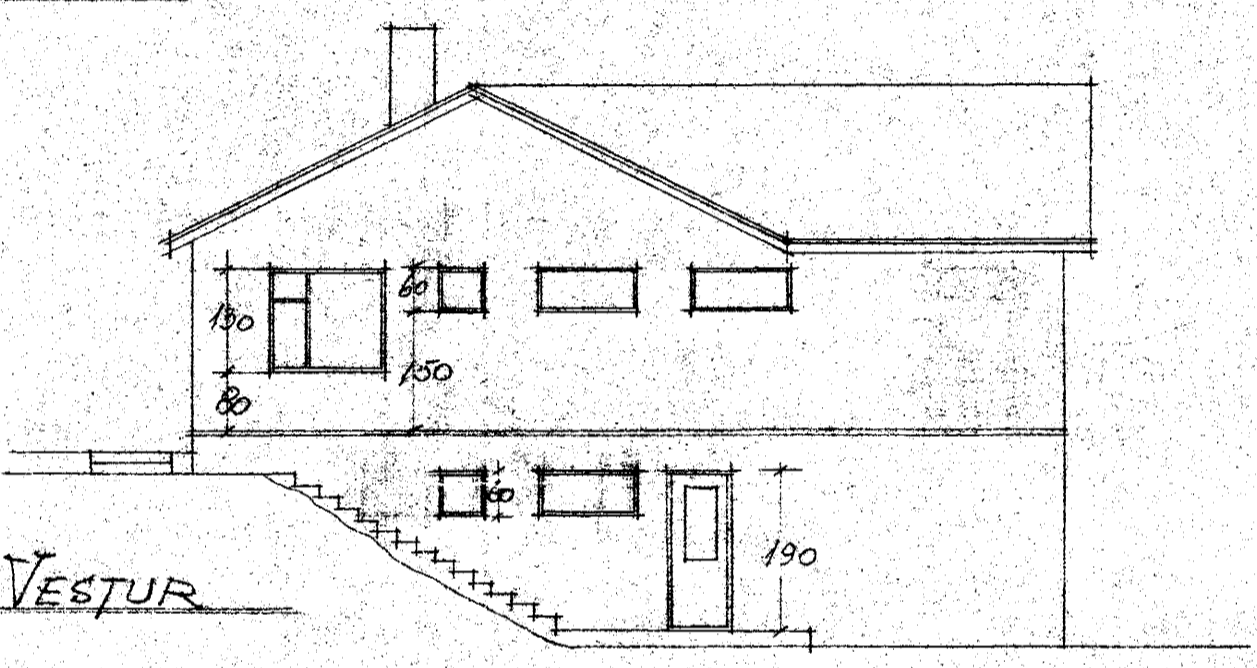


VESTUR

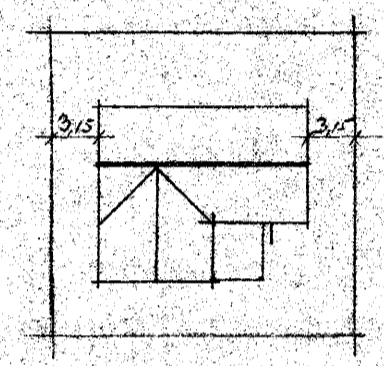


AFSTÖÐUMYND  
KVARDI 1:1000




STÆKKUN  
68M<sup>2</sup> - 308,0M<sup>3</sup>

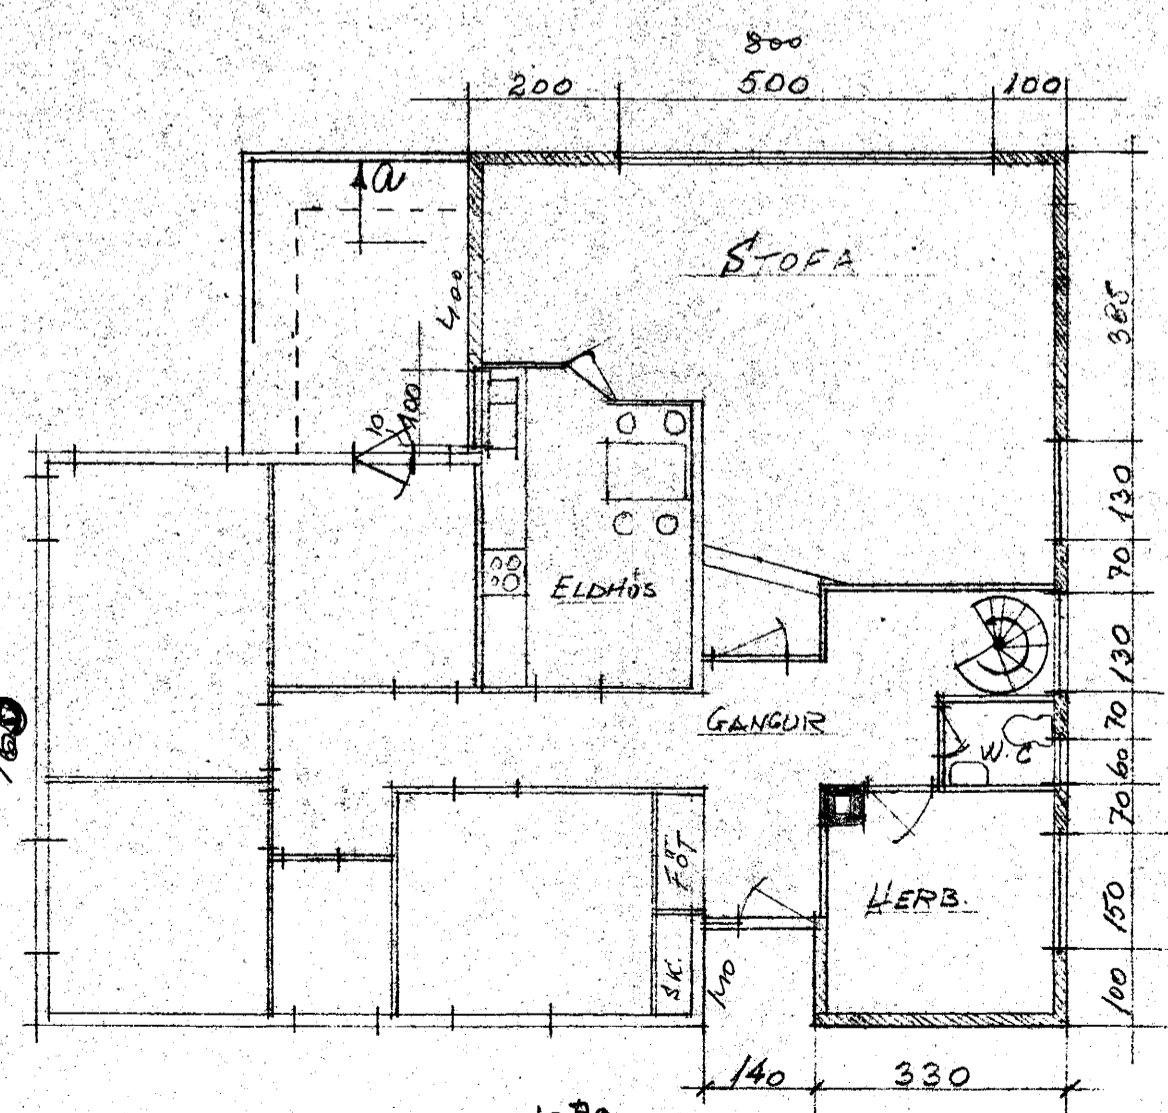

GRUNNMYND 1. HEB  
KVARDI 1:100

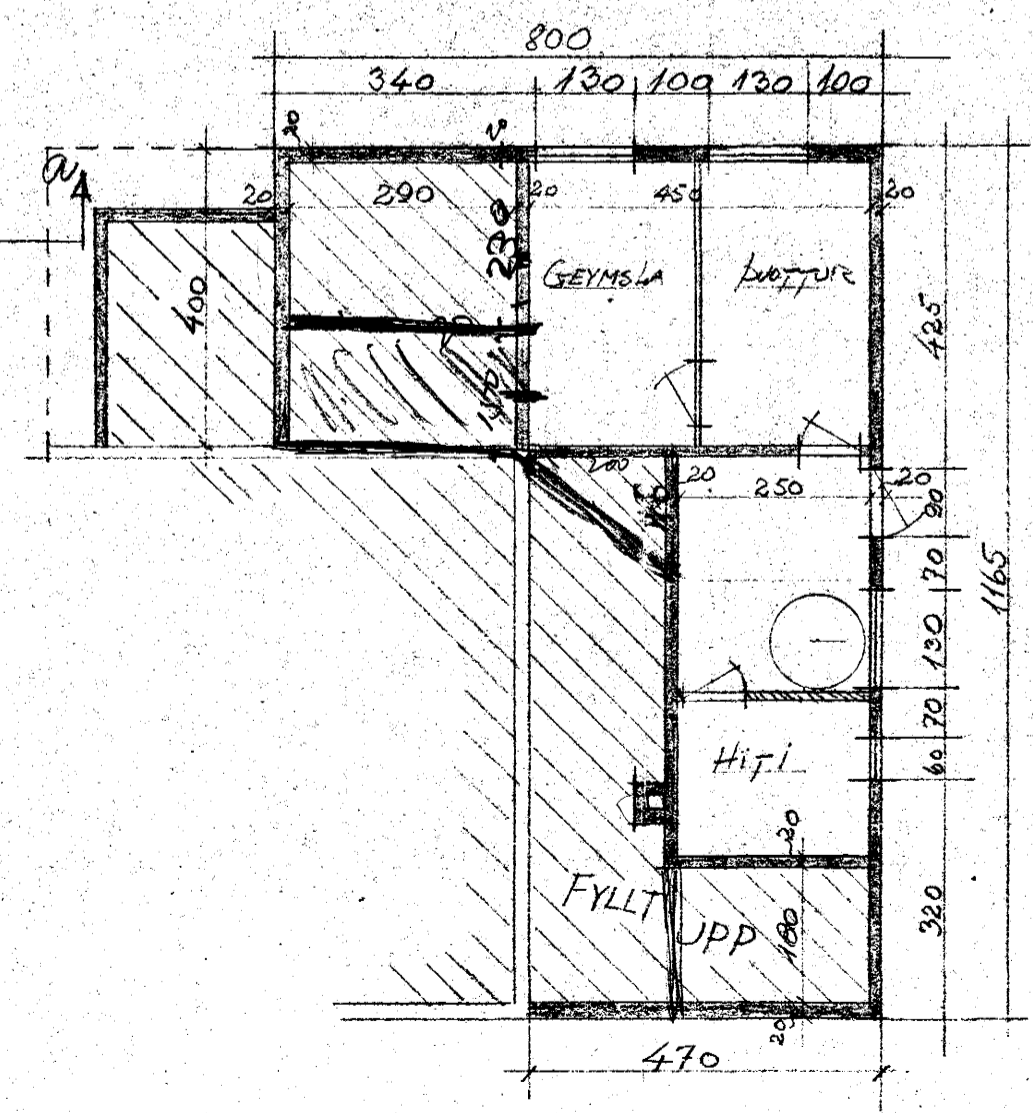

KJALLARI

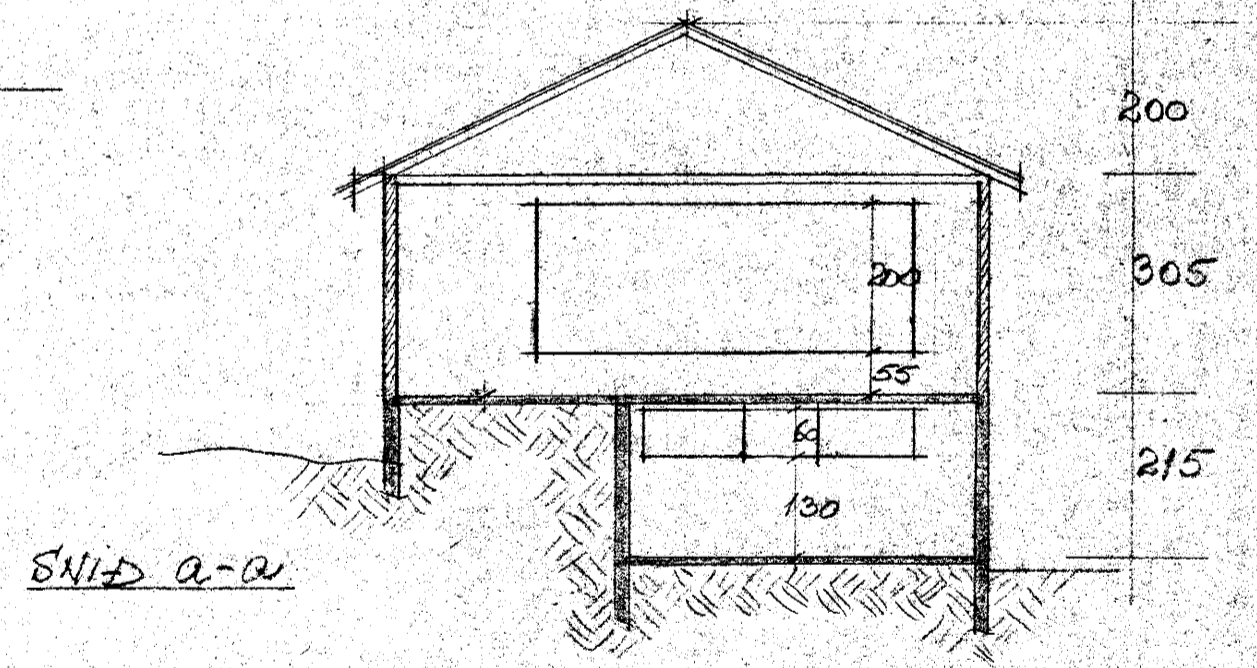

SNÍÐ A-A

Lóknúmer 8650-0290  
TJARNARLUNDUR  
VIÐ GARDAVEG Svamngötu 37  
EIG. GUNNAR HJALMARSSON 8650-0370

AGÚST 1968  
BREYTING Á GLUGGUM Á SUÐURHLÍÐ  
OG PALLUR Í SUÐUR-AUSTUR HORNÍ Þorl. Sigurðsson

Hafnarbrú í okk. 1964  
Þorl. Sigurðsson F.T.F.