



HÚS MATTHÍASAR JÓNSSONAR  
BLÁFELL VIÐ GARÐAVEG.


Teknað m. Finnþógi Hallsson.  
 Míni Síni Þjóð

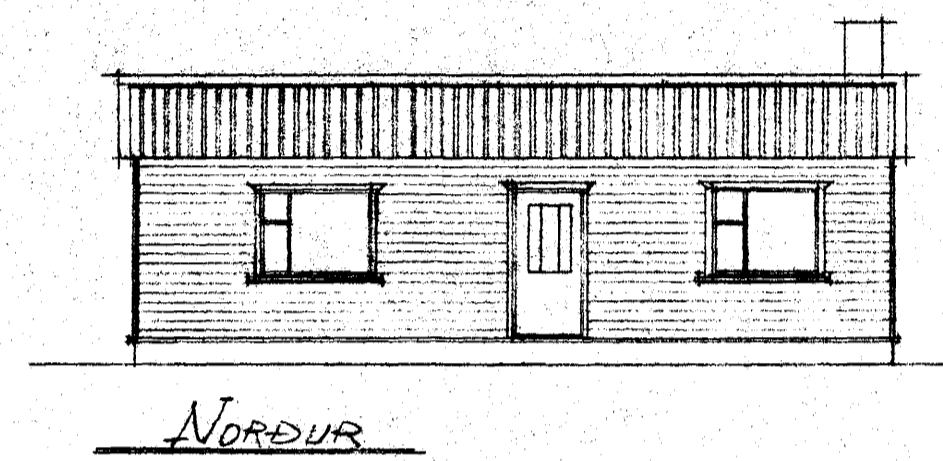


NORDUR

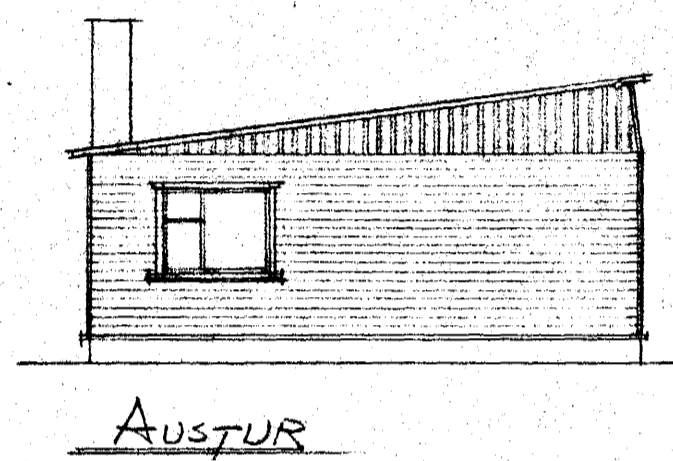



AUSTUR

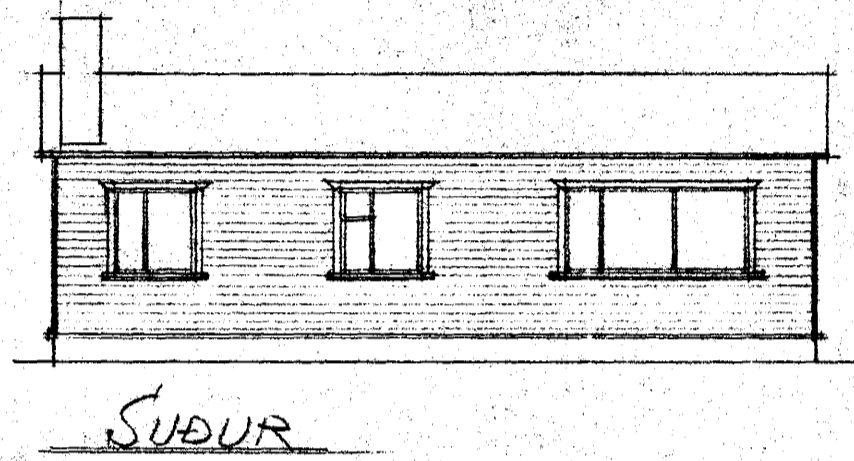

SUDUR

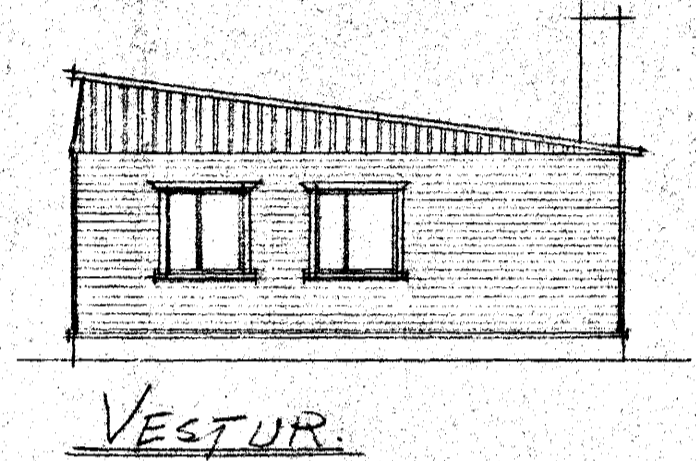

VESTUR

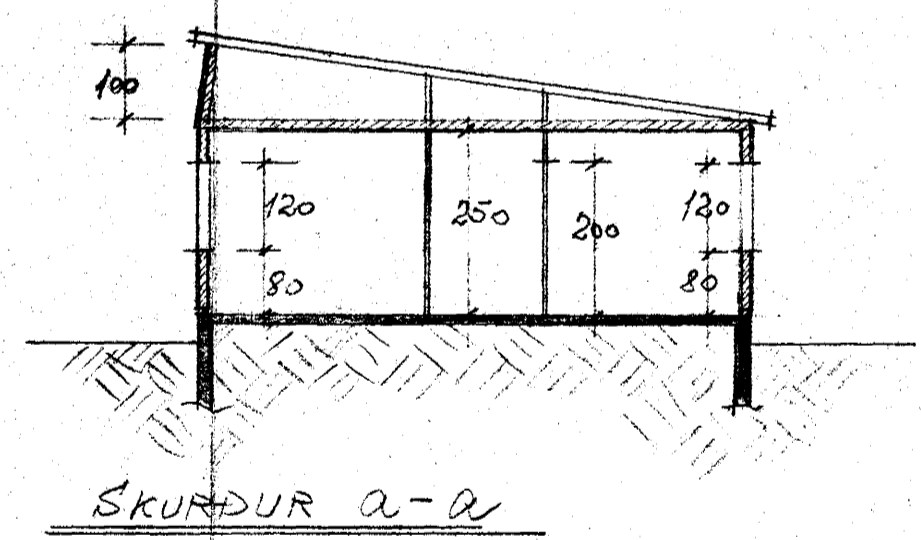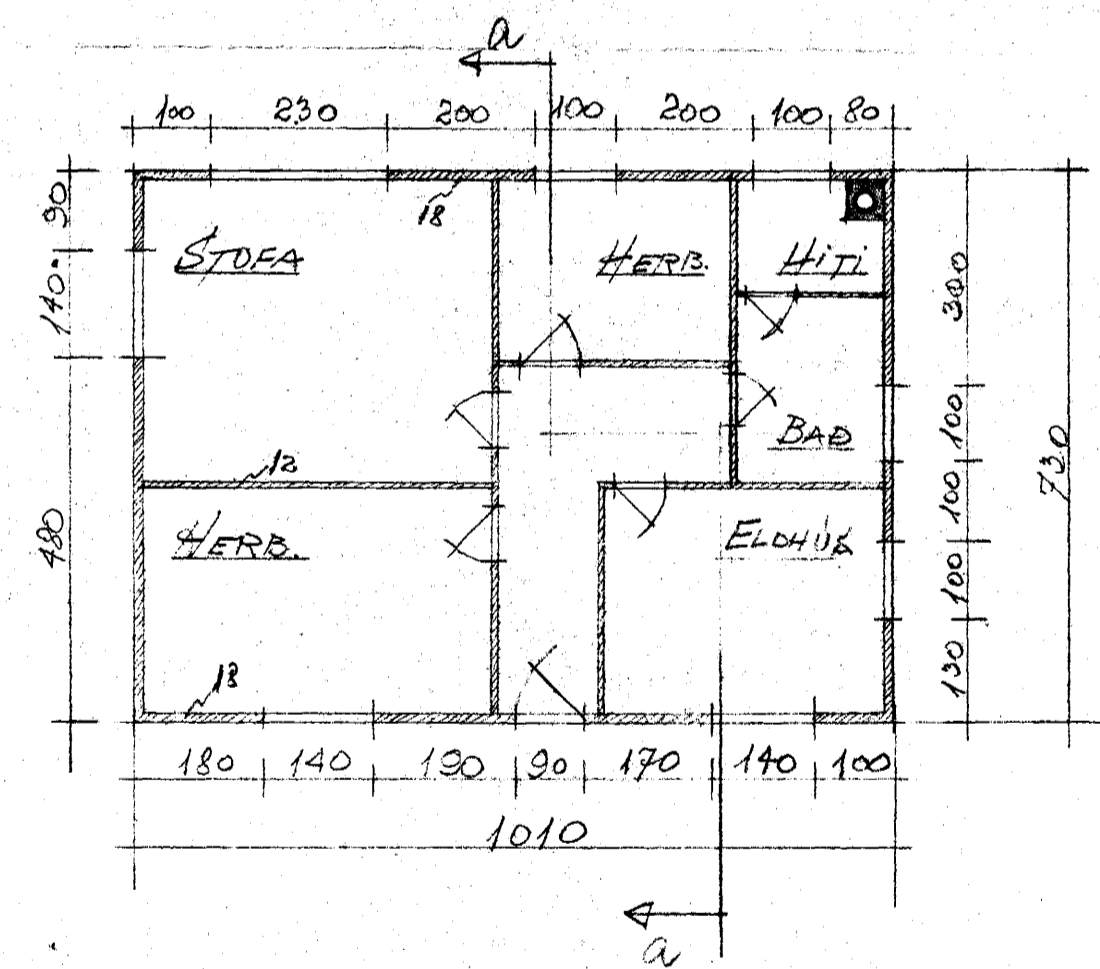

ENDURTEIKNAD EFTIR ELDRI TEIKNINGU  
 OG AÞHUGUN A STADNUM.

Í Hafnarfirði í júní 1964  
 Þóskellur Ingólfsson  
 TEKNIFRÆÐINGUR.