



Samþykkt á fundi bygginga-
nefndar þ. 7/7 1976
BYGGINGAFULLTRÚINN
Í HAFNARÞRÐI
F. Steinhjörsson

*Ástæða er að set verðs fyrir
söppurmalu í samráði við
byggingafulltr. og gert
tvo búðar á loftinu.*

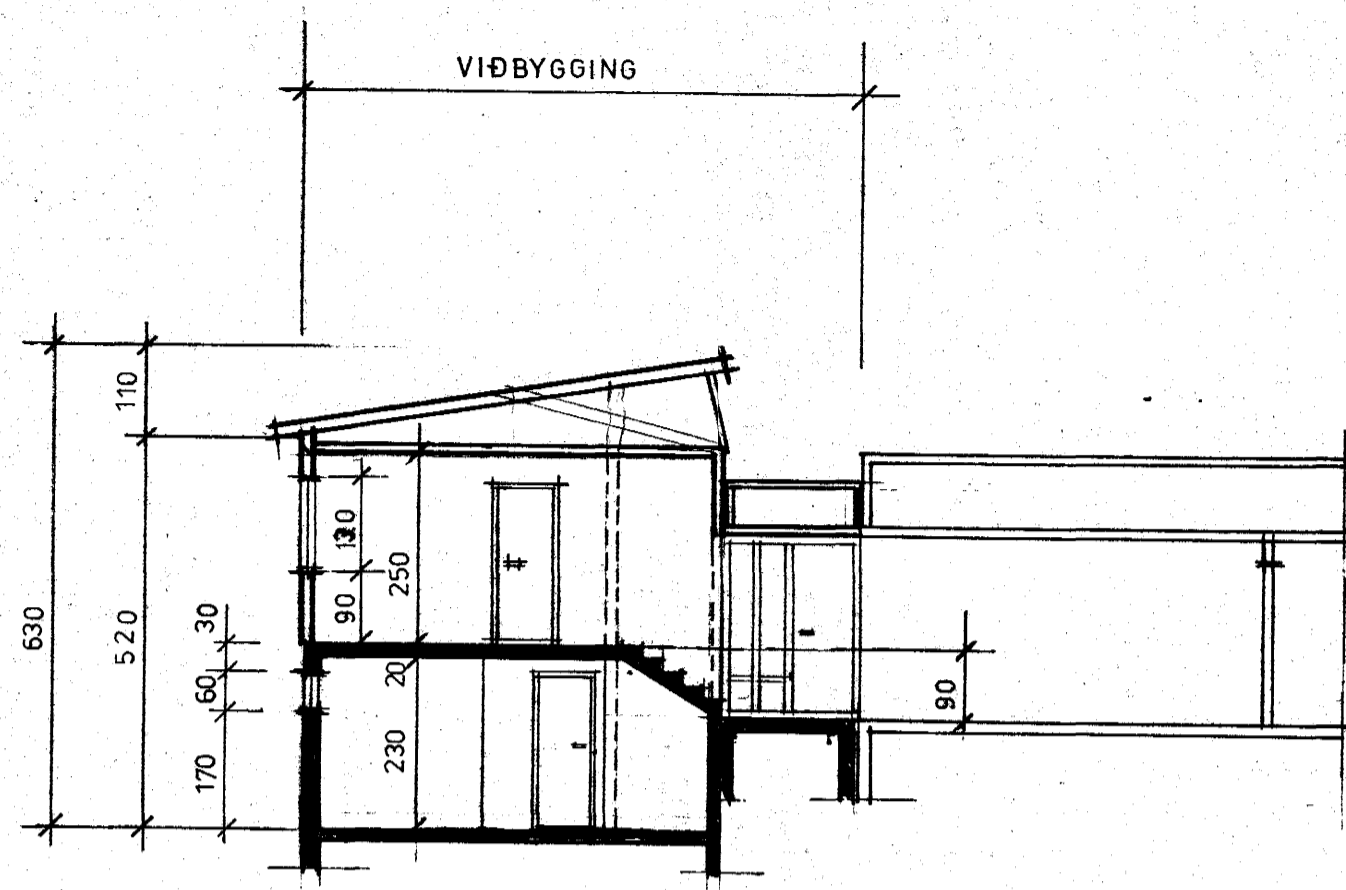

SNEIÐING A-A

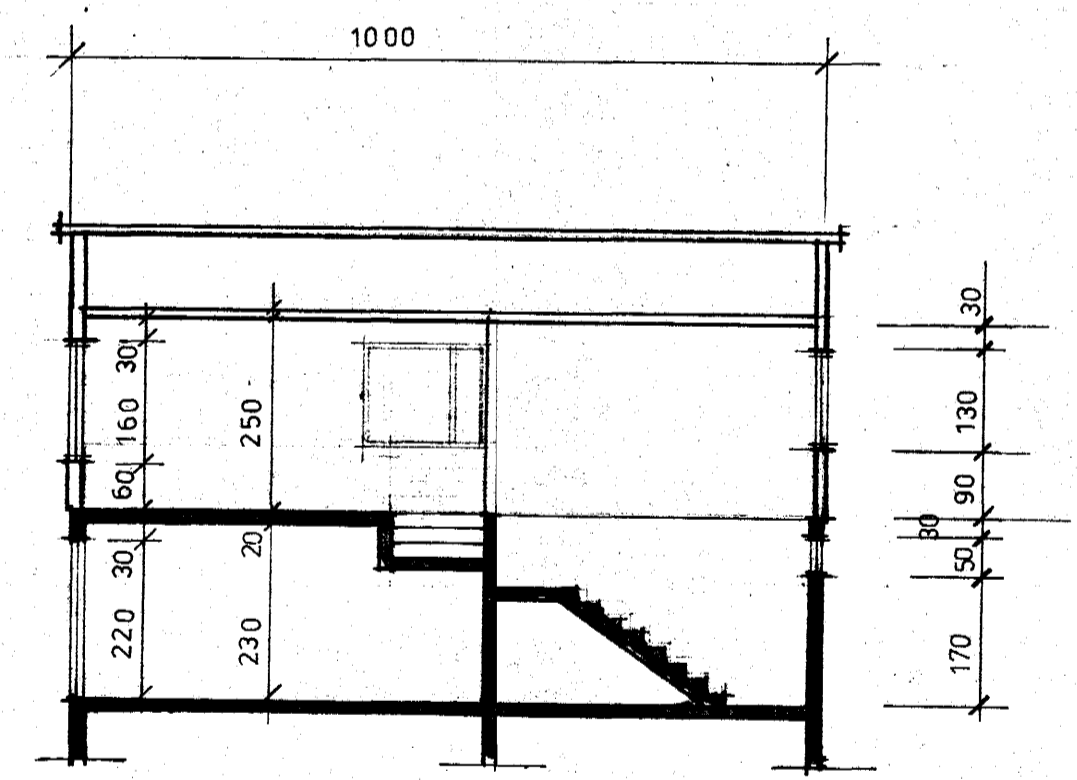

SNEIÐING B-B

BLÁFELL VIÐ GARÐAVEG
HÚS HJARTAR GUDMUNDSSONAR
VIÐBYGGING
SNEIÐINGAR
M:100
REYKJAVÍK Í JÚLÍ 1976
SAMÚEL STEINBJÖRNSSON
Samuel Steinhjörsson