

Hús
 Rebekku Aðalsteinsdóttir
 Við Gardaveg
 M. 1:100






AFSTÖÐUMYND

M. 1:500




s/p 24/10 58

HÚSAMÉISTARI

MÜRAMEISTARI

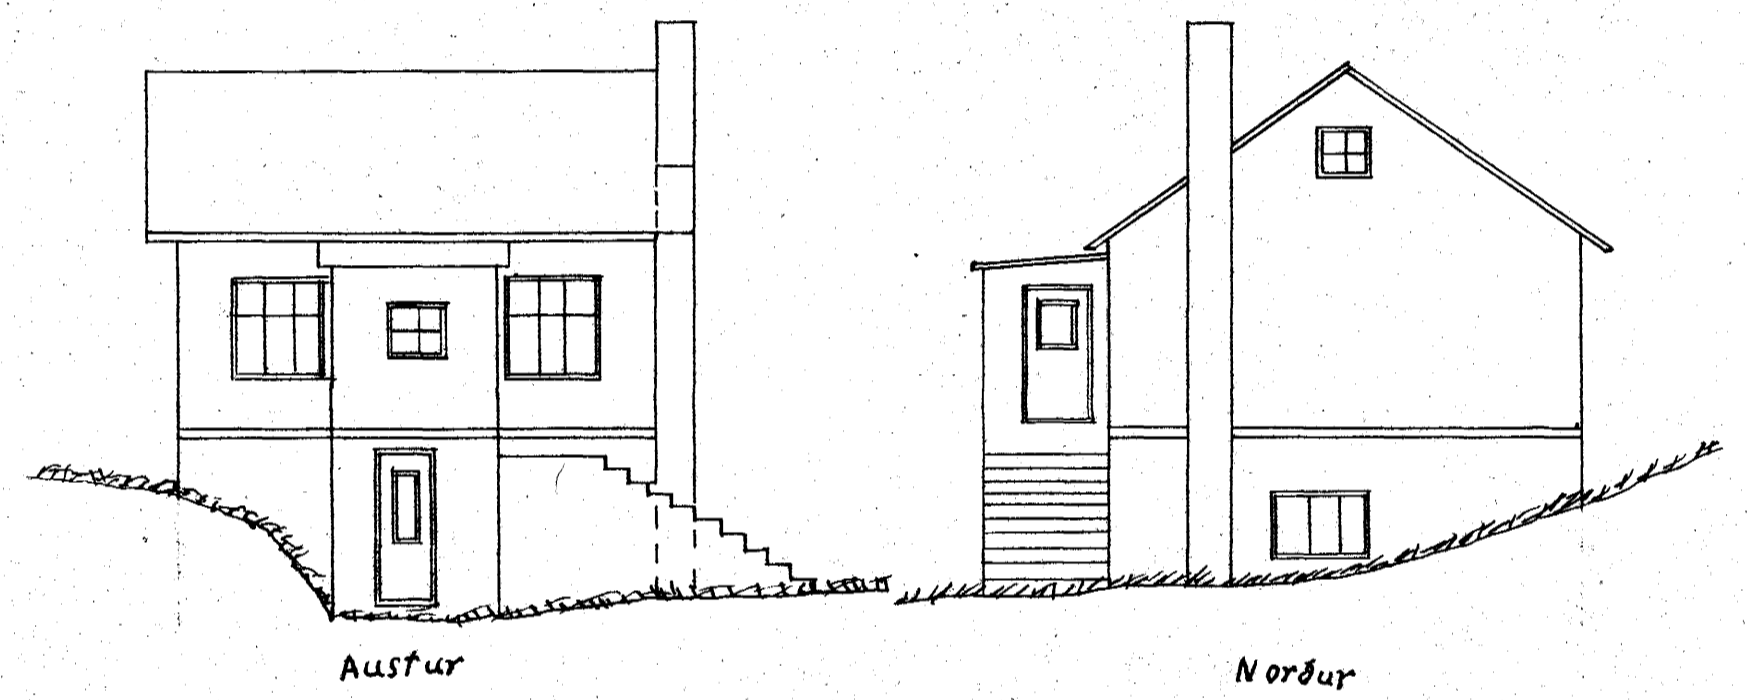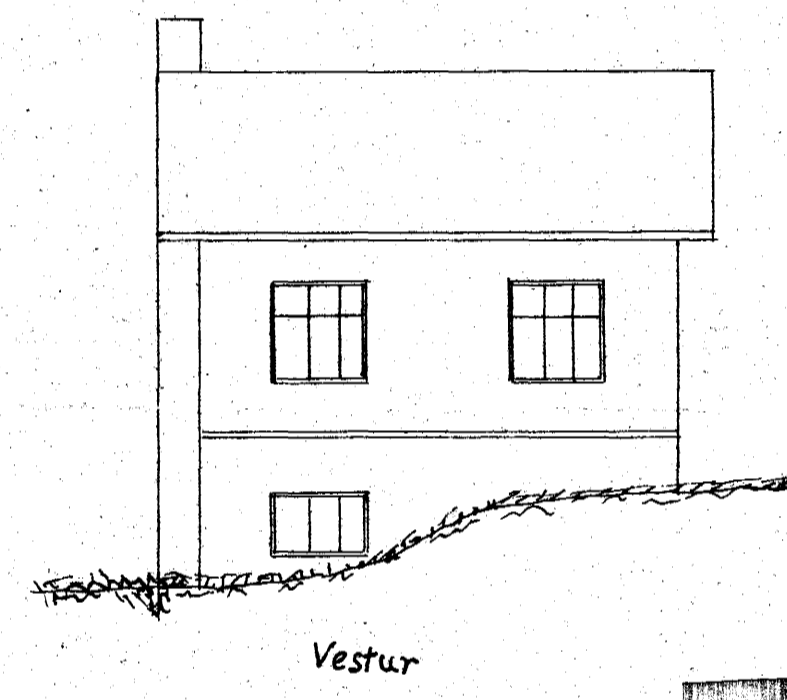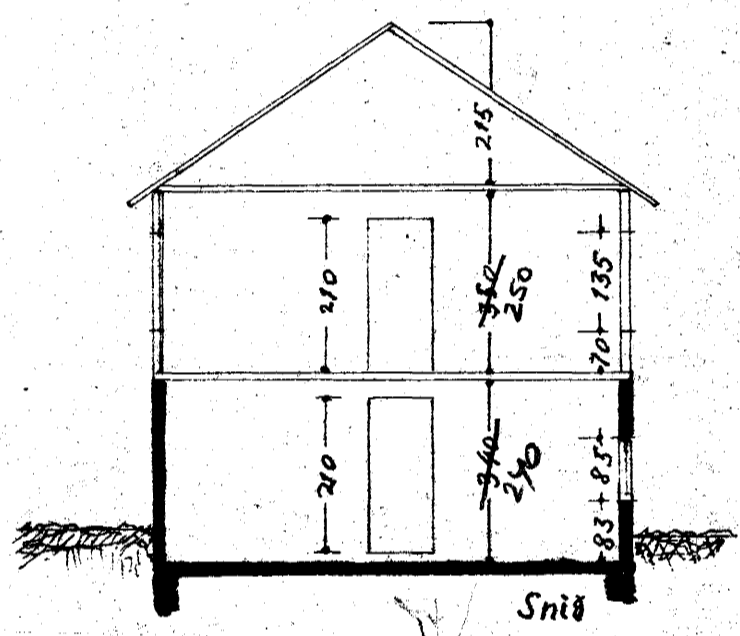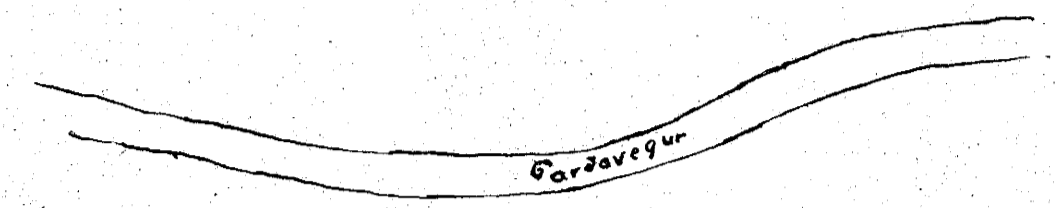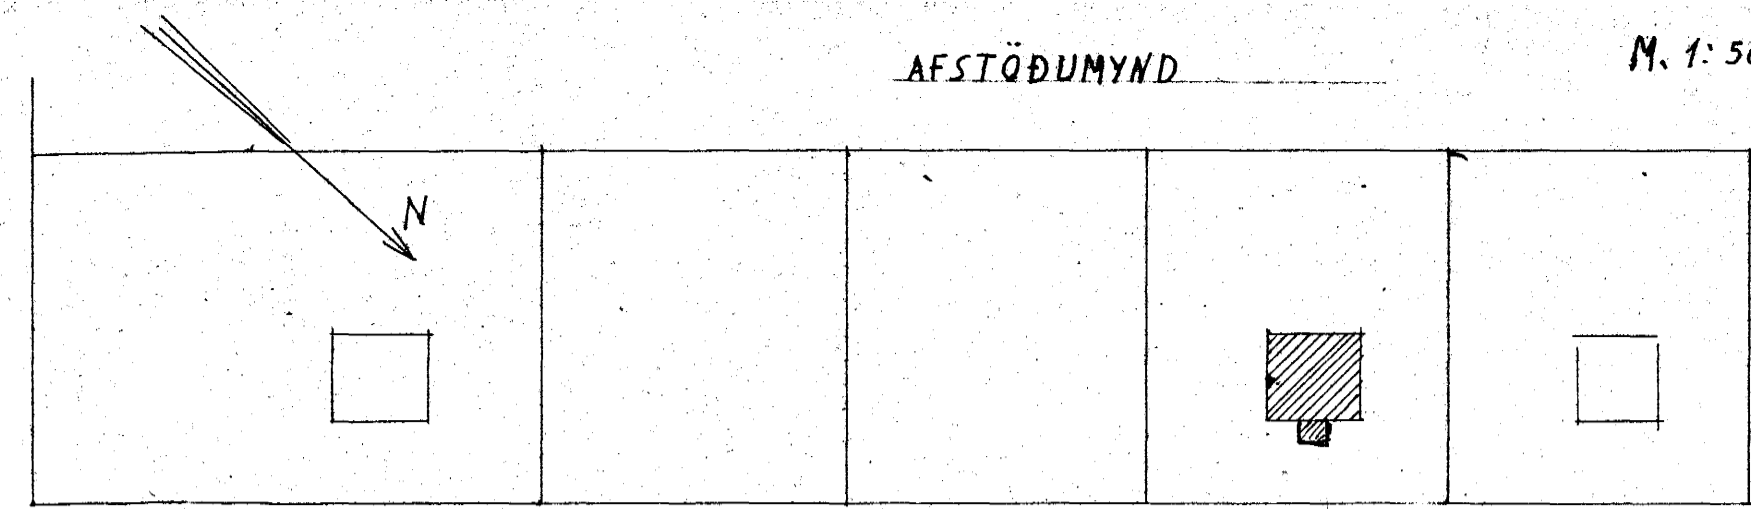

Tilhögnissmittal
 17/5 '67

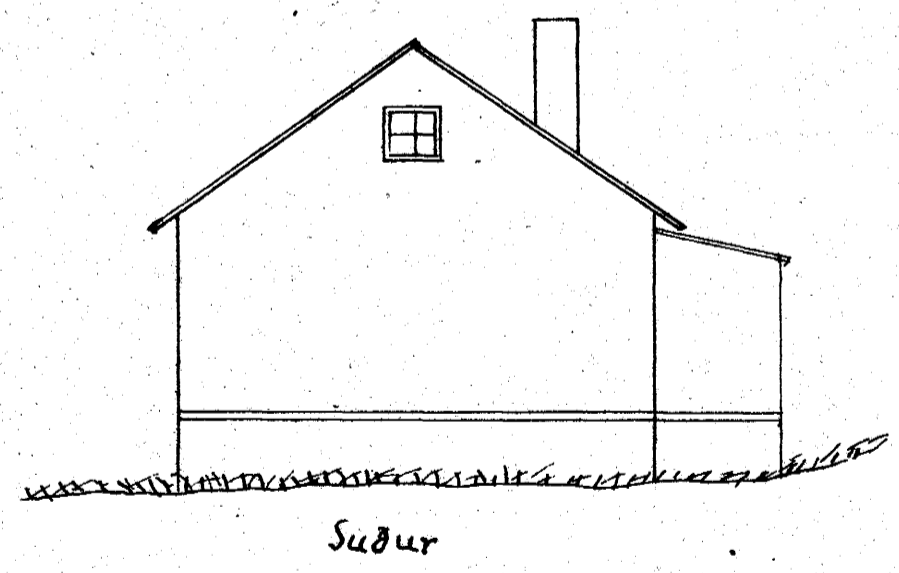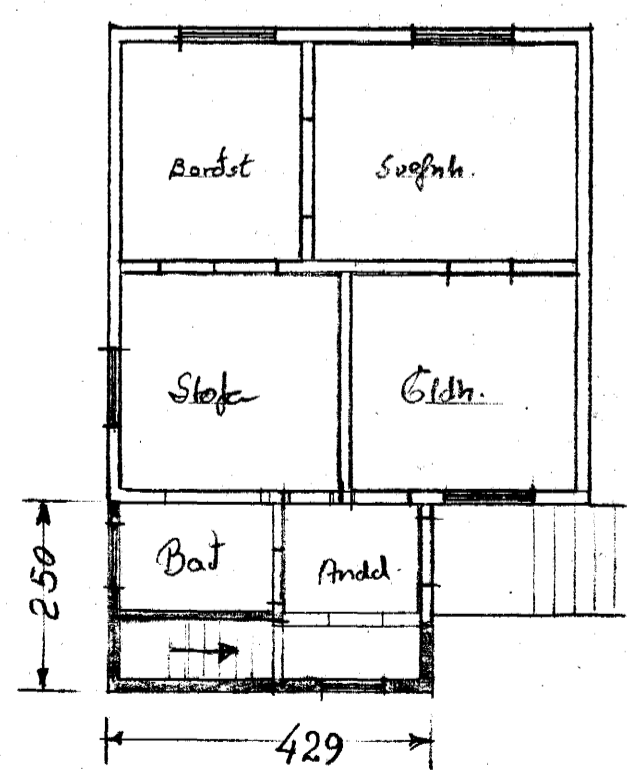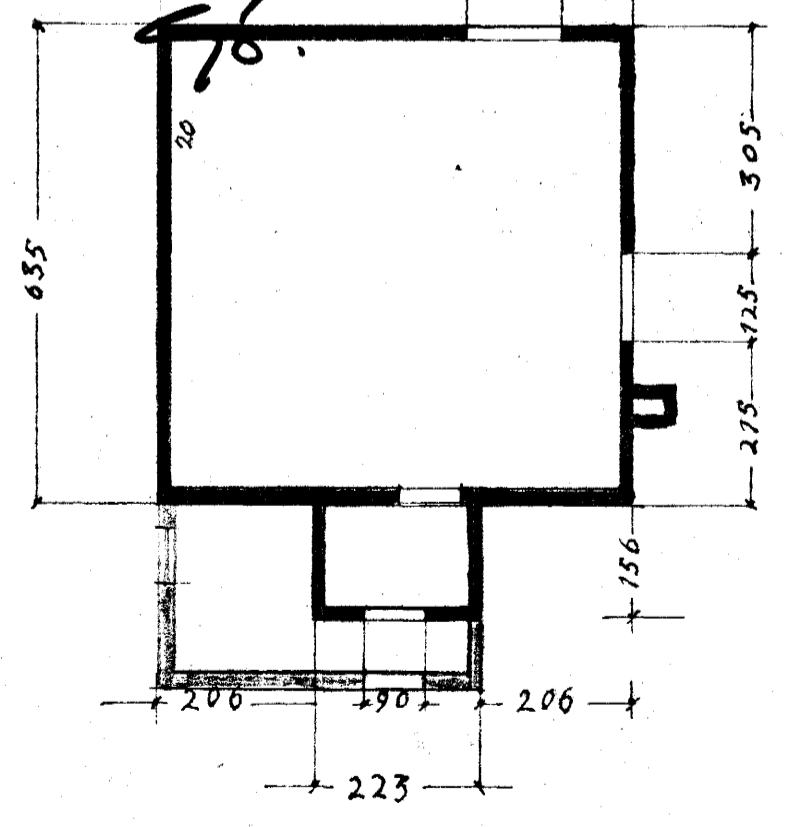

Hafnat
 12/5 67 Hoes

Hafnarfirði í Október 1958
 Sveinn D Sveinsson