


Samþykkt á fundi bygginga-
nefndar þ. 7. 6. 1967


BYGGINGAFULLTRÚINN

1 HAFNARFIRÐI
Sigurður Ólafsson


Afstöðumynd
1:500

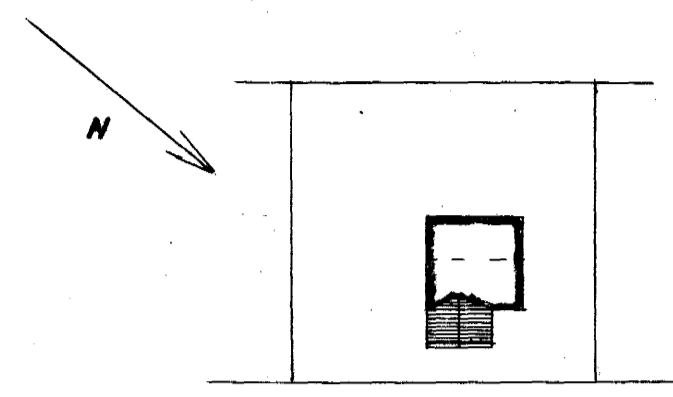

GARÐAVEGUR

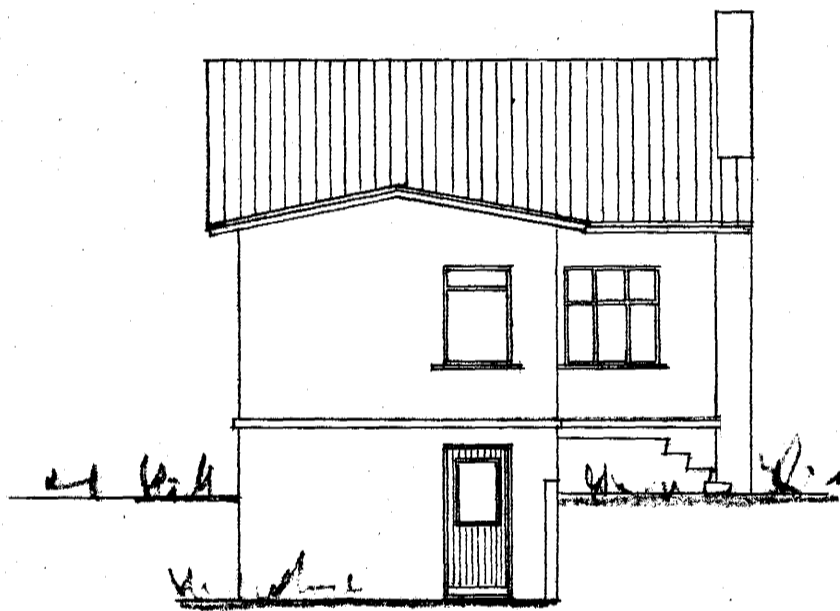


Norðaustur

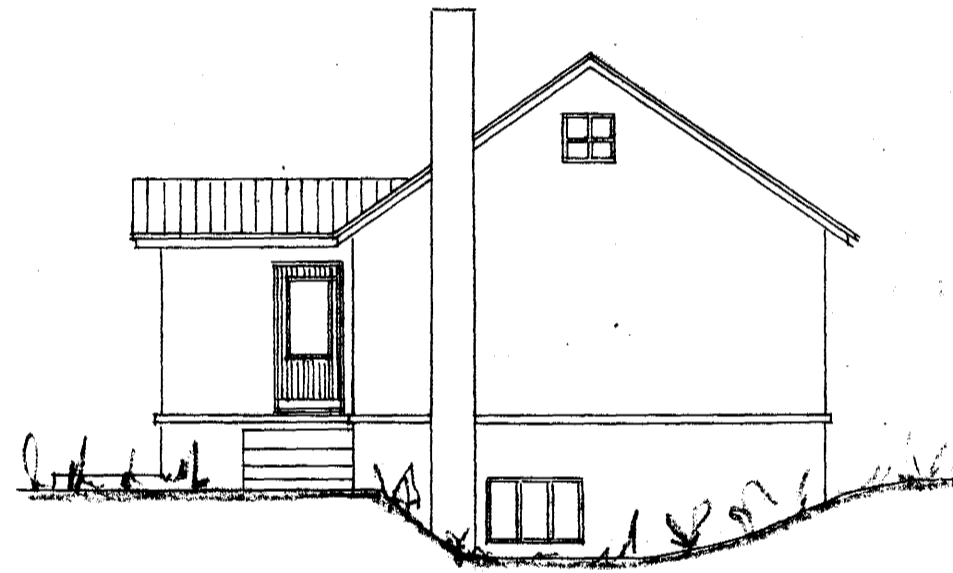


Norðvestur




Suðaustur

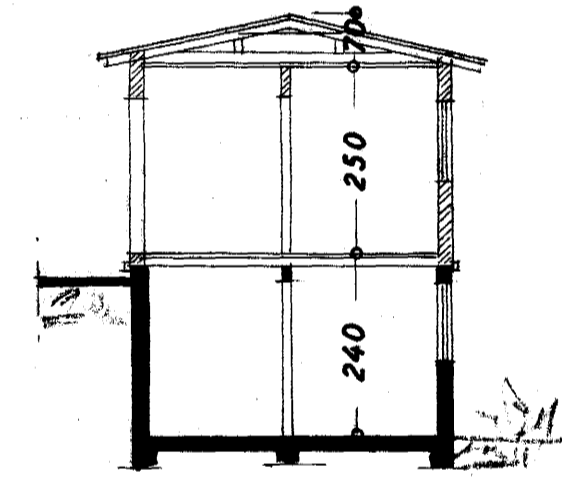


Snið: A-A

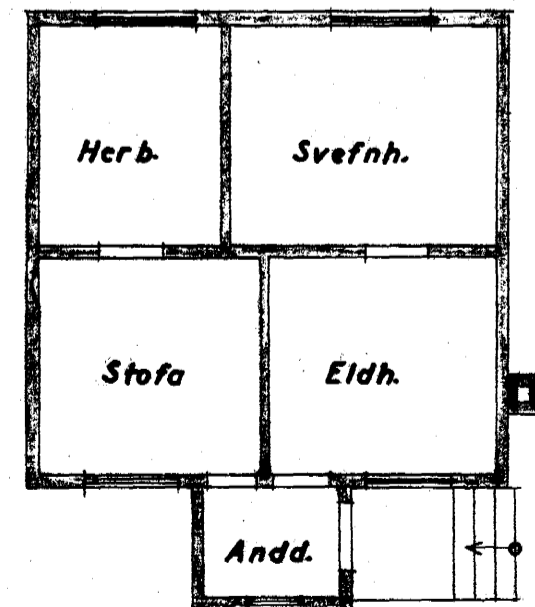

Grunnmynd I. hæðar
fyrir breytingu

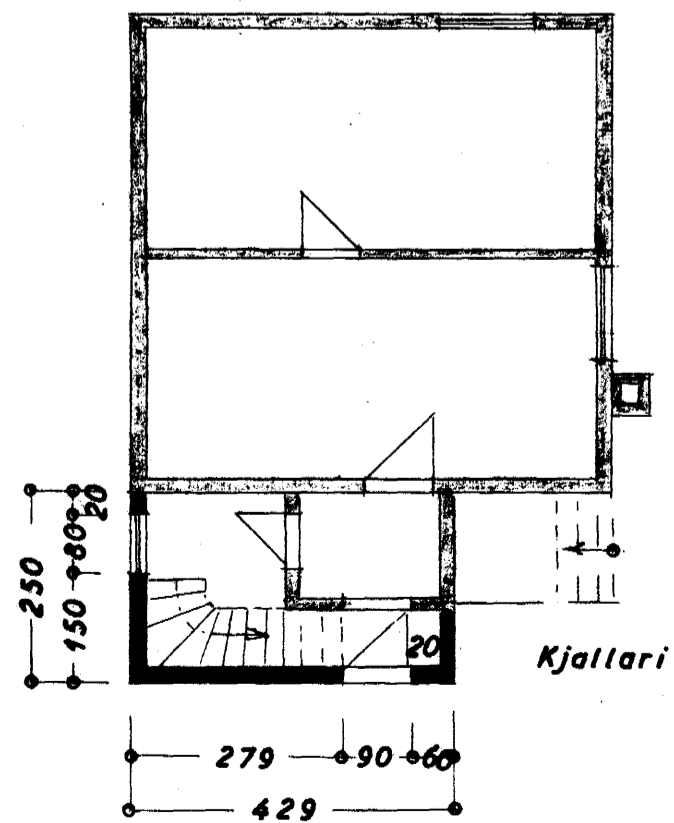

Kjallari

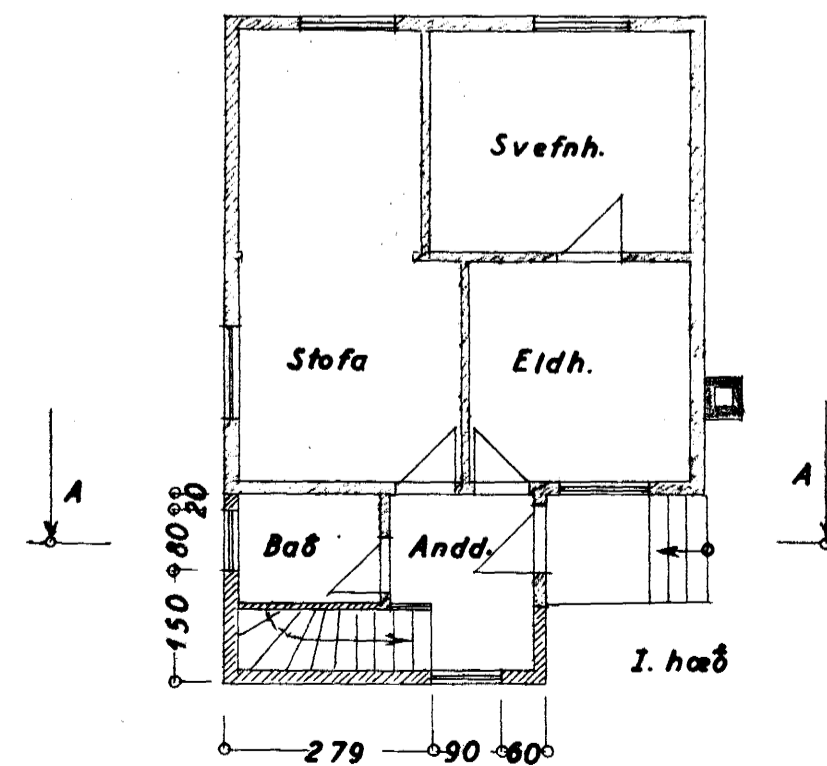

I. hæð

AUKNING:
7.2 m²
40.0 m³

GARÐAVEGUR
BIRKIHVAMMUR

VIÐBYGGING

Útitt
Grunnmynd 1:100
Snið

Afstöðumynd 1:500

Staðnaðarriti í júní 1967
Sigurður Ólafsson