



Samþykkt á fundi bygginga-
nefndar þ. 17.5.1978
BYGGINGAFULLTRÚINN
Í HAFNARFIRDI


Ganga skal frá opnu
eldstæði í samráði við
slökkviliðsliðara

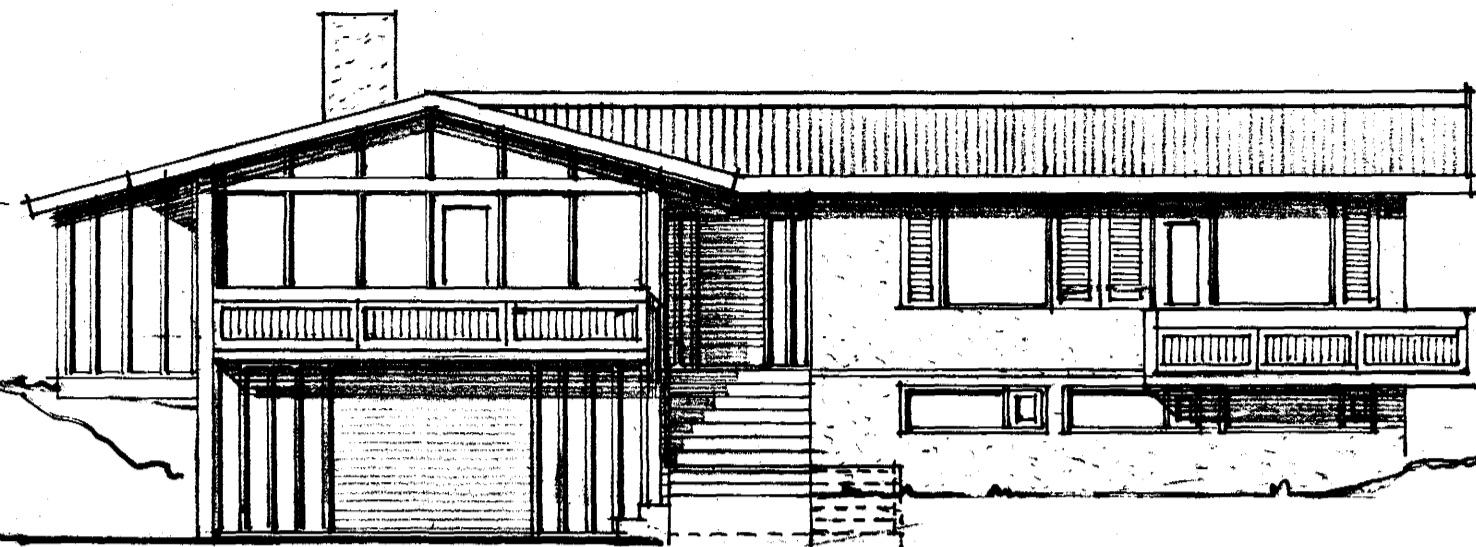


SUÐUR

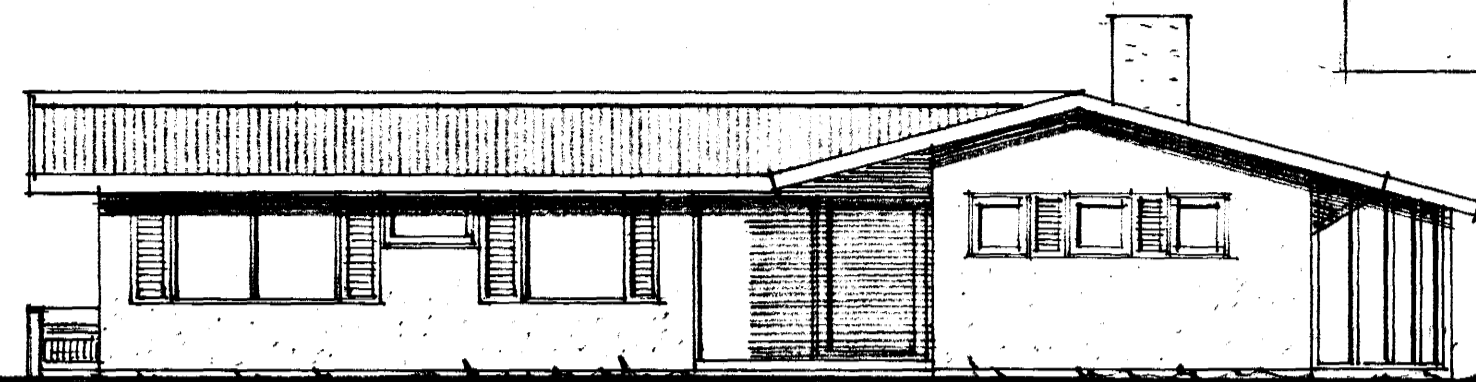


NORÐUR

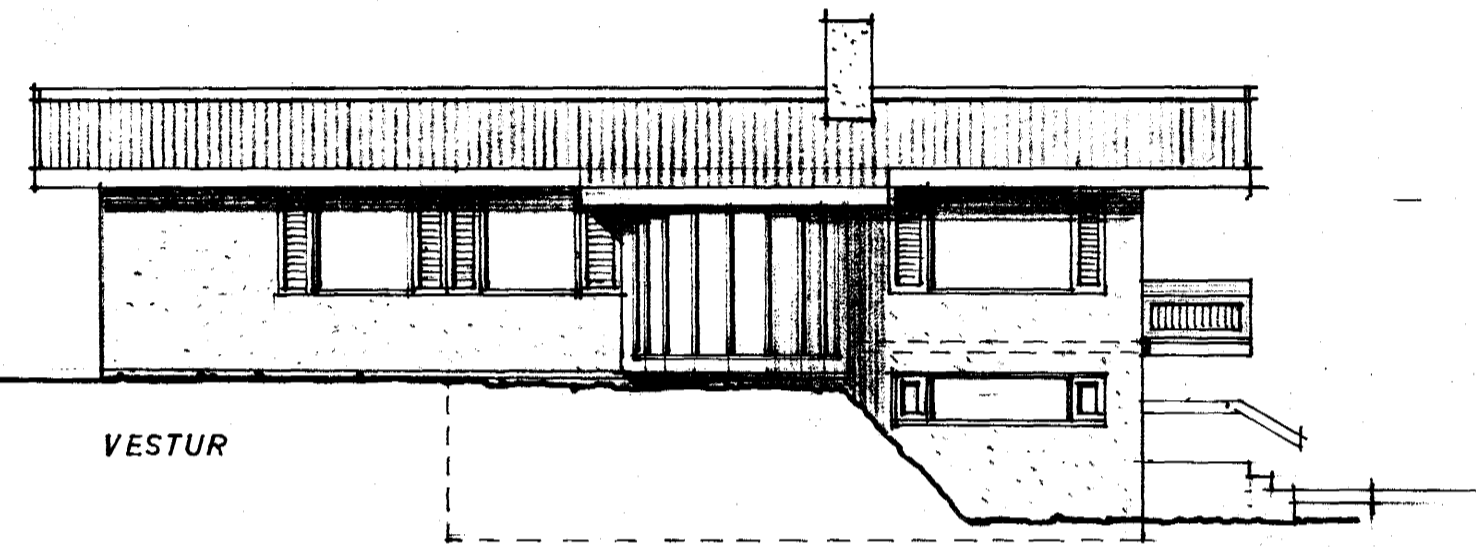

VESTUR

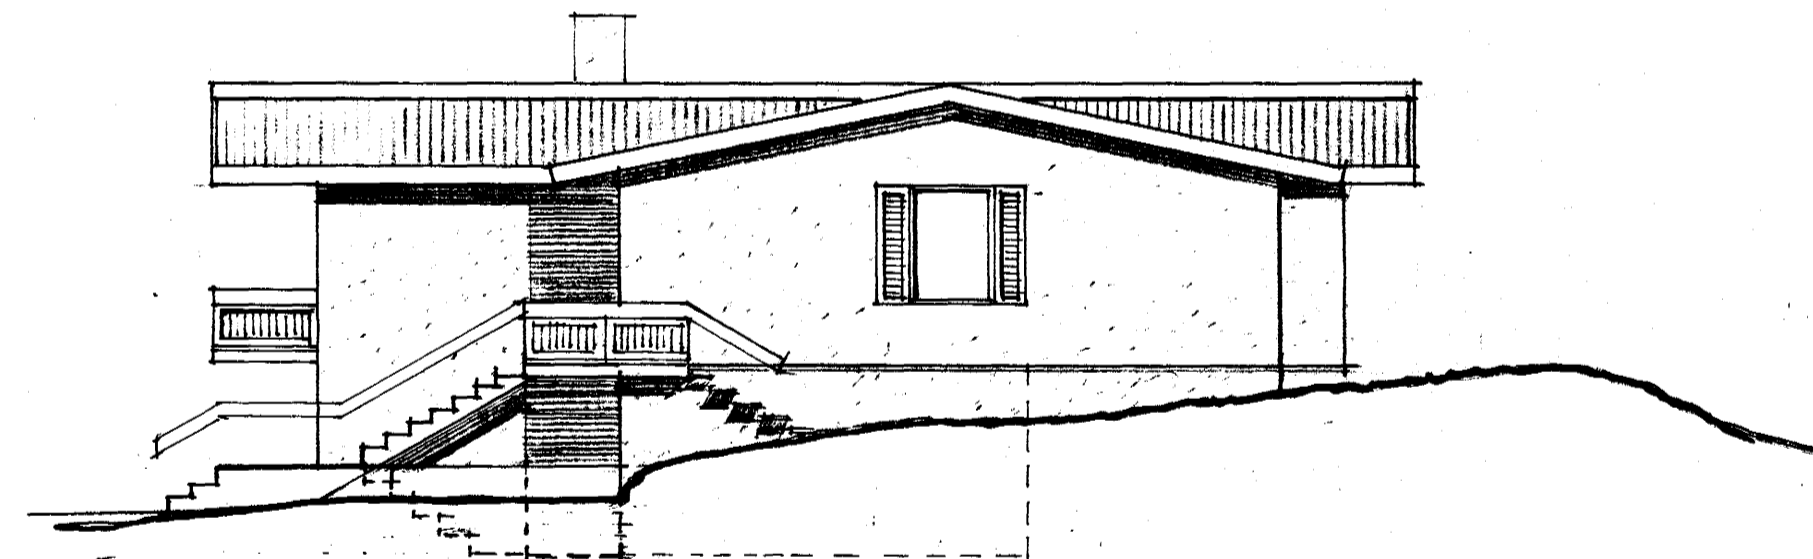

AUSTUR

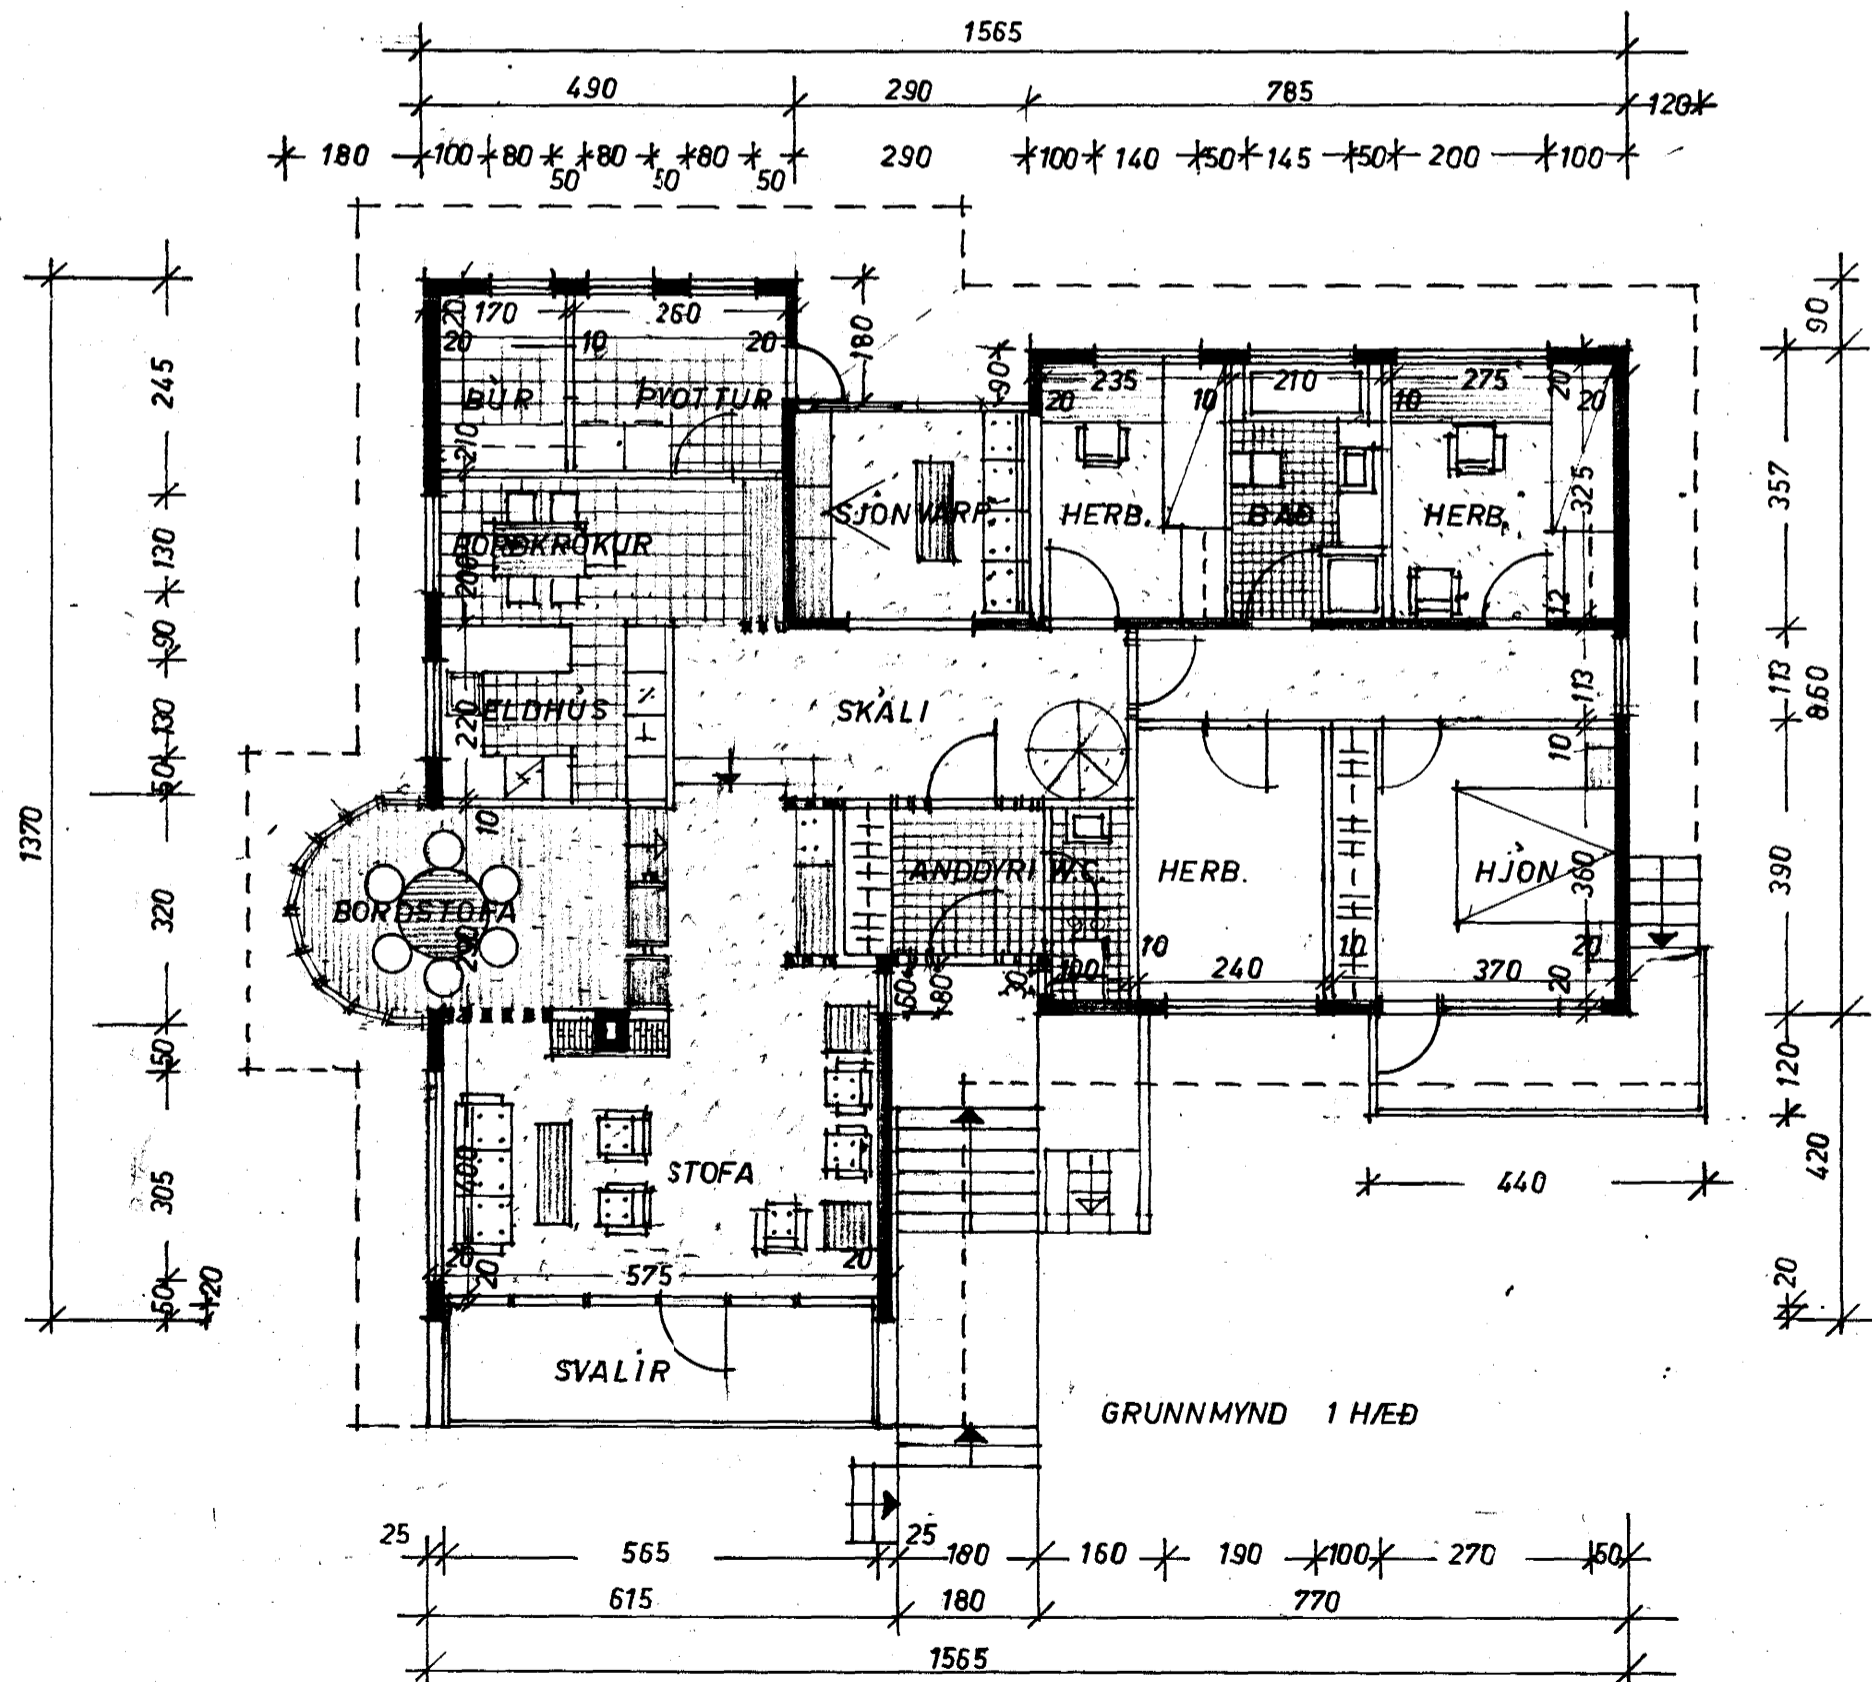

		SÆVANGUR NR. 42 HAFNARFIRDI	
		EINBYLISHÚS	
		ÚTLIT OG GRUNNMYD	
BR.	DAGS.	BREYTING	
TÆKNIDJÓNUSTAN SF.		HANNAÐ SH	KVARDI 1:100
ÁRMÚLA 1 - REYKJENÍK - SÍMI 83844		TEIKNAD SH	DAGS. 12, 5, 1978
Sigrún Halldóttir		YFIRFARIÐ	NR.
Sigrún Halldóttir			BL. AF.