



Samþykkt á fundi bygginga-
nefndar þ. 22.15. 1978
BYGGINGAFULLTRÚF N
Í HAFNARFIRDI
Lisensson


Ganga skal frá opnu
eldslæði í samráði við
slökkviliðsstjóra

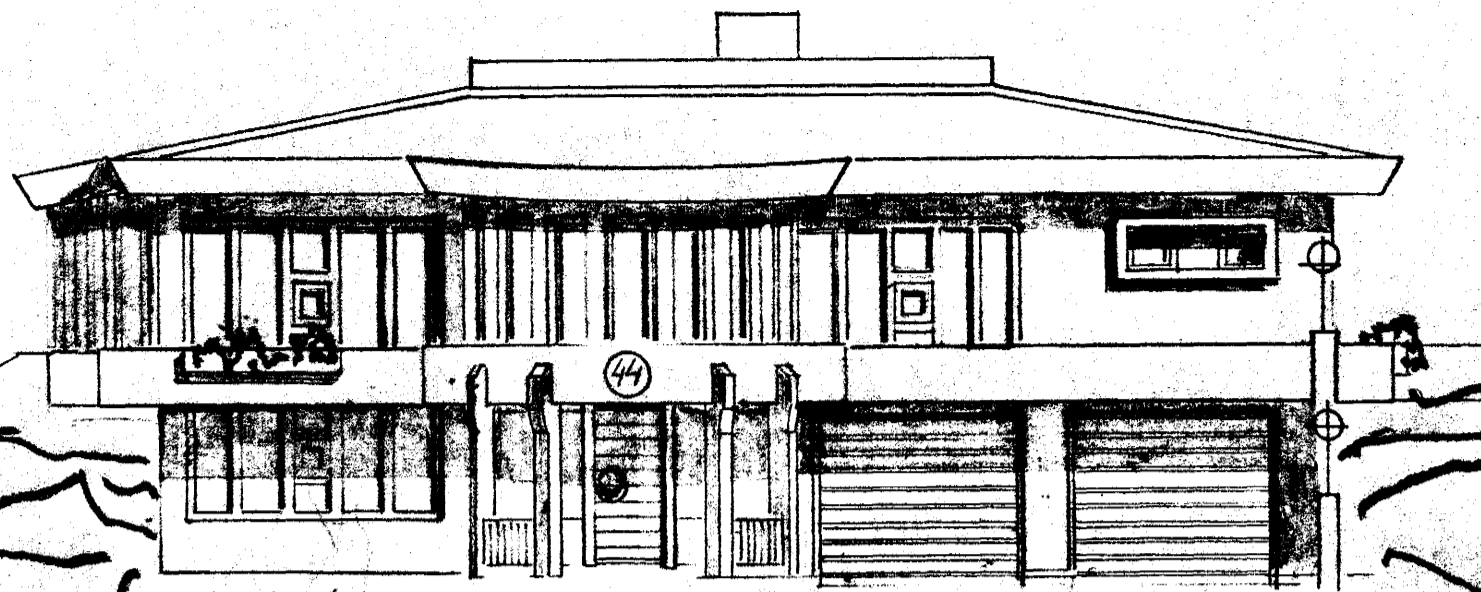


SÚÐUR

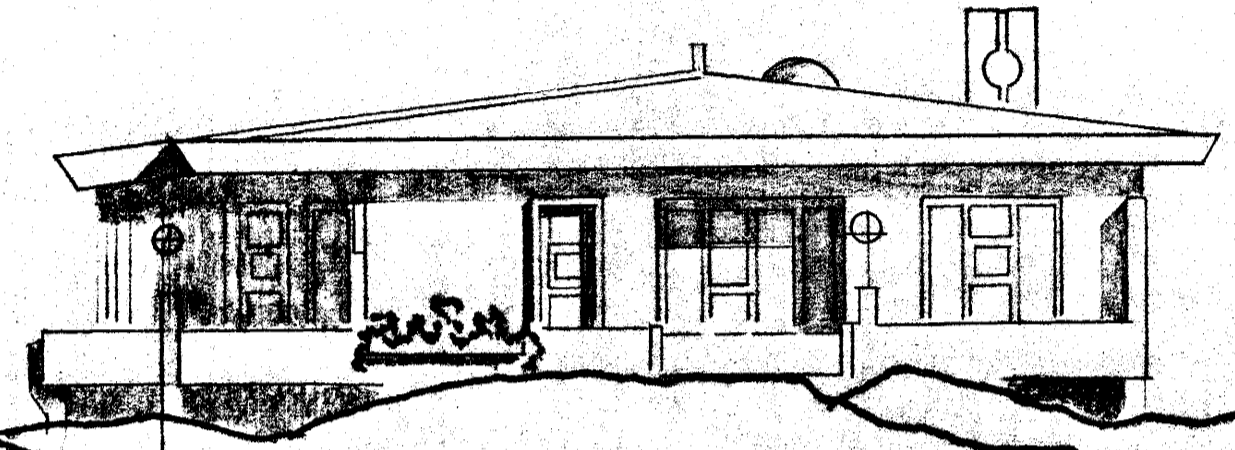

AUSTUR

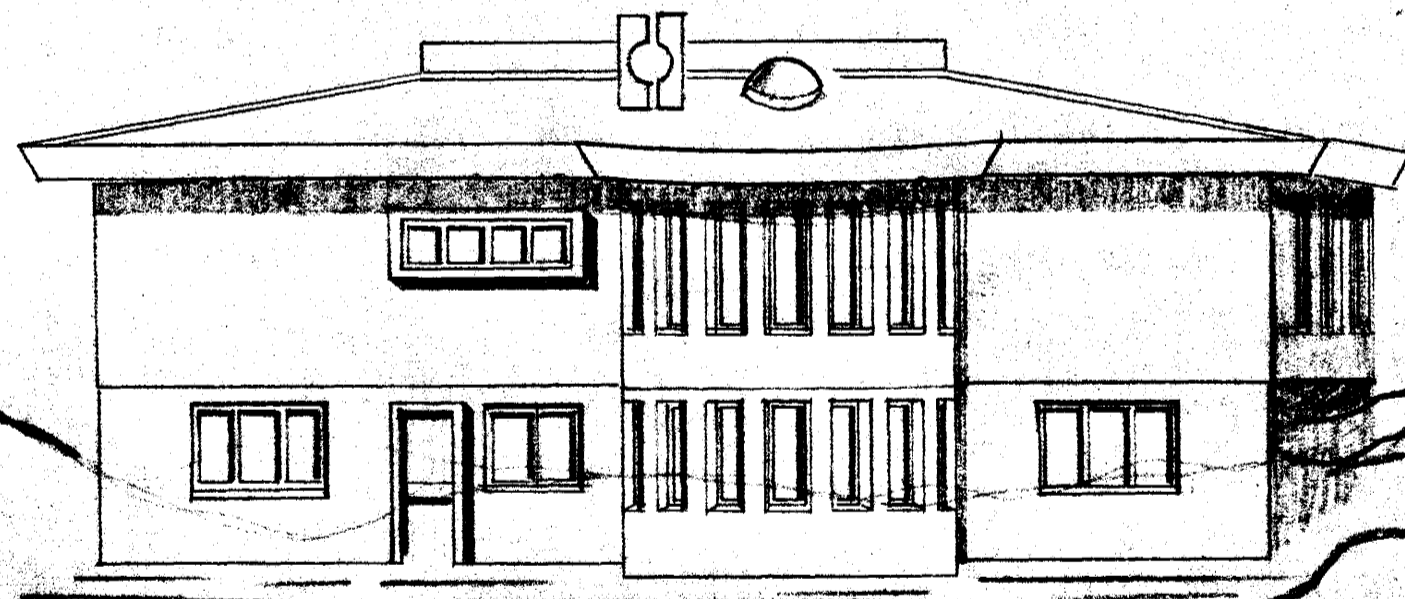

NORDUR

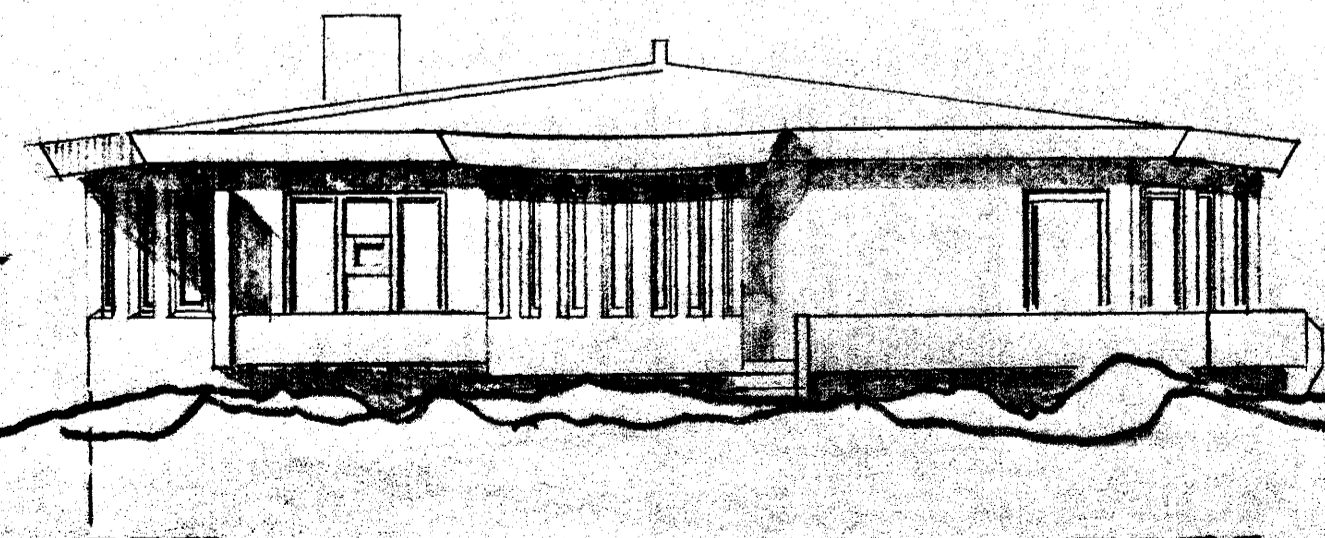

VESTUR