Samþykkt á fundi byggingar-
nefndar þ. 29/8 1990
BYGGINGAFULLTRÚINN
Í HAFNARFIRÐI

SÆVANGUR 44
BREYT. 30 8 90 SKJÓLVEEGGIR OG H. POTTUR

SAMÞ. NÁGRANNA.:
Jenny Wolfram
Sigríður Sigurbjörns
Sævangi 42
Þórsum Steinsson
Edda S. Gunnarsd.
Sævangur 50
Haraldur Jónsson 48.
Sævangur

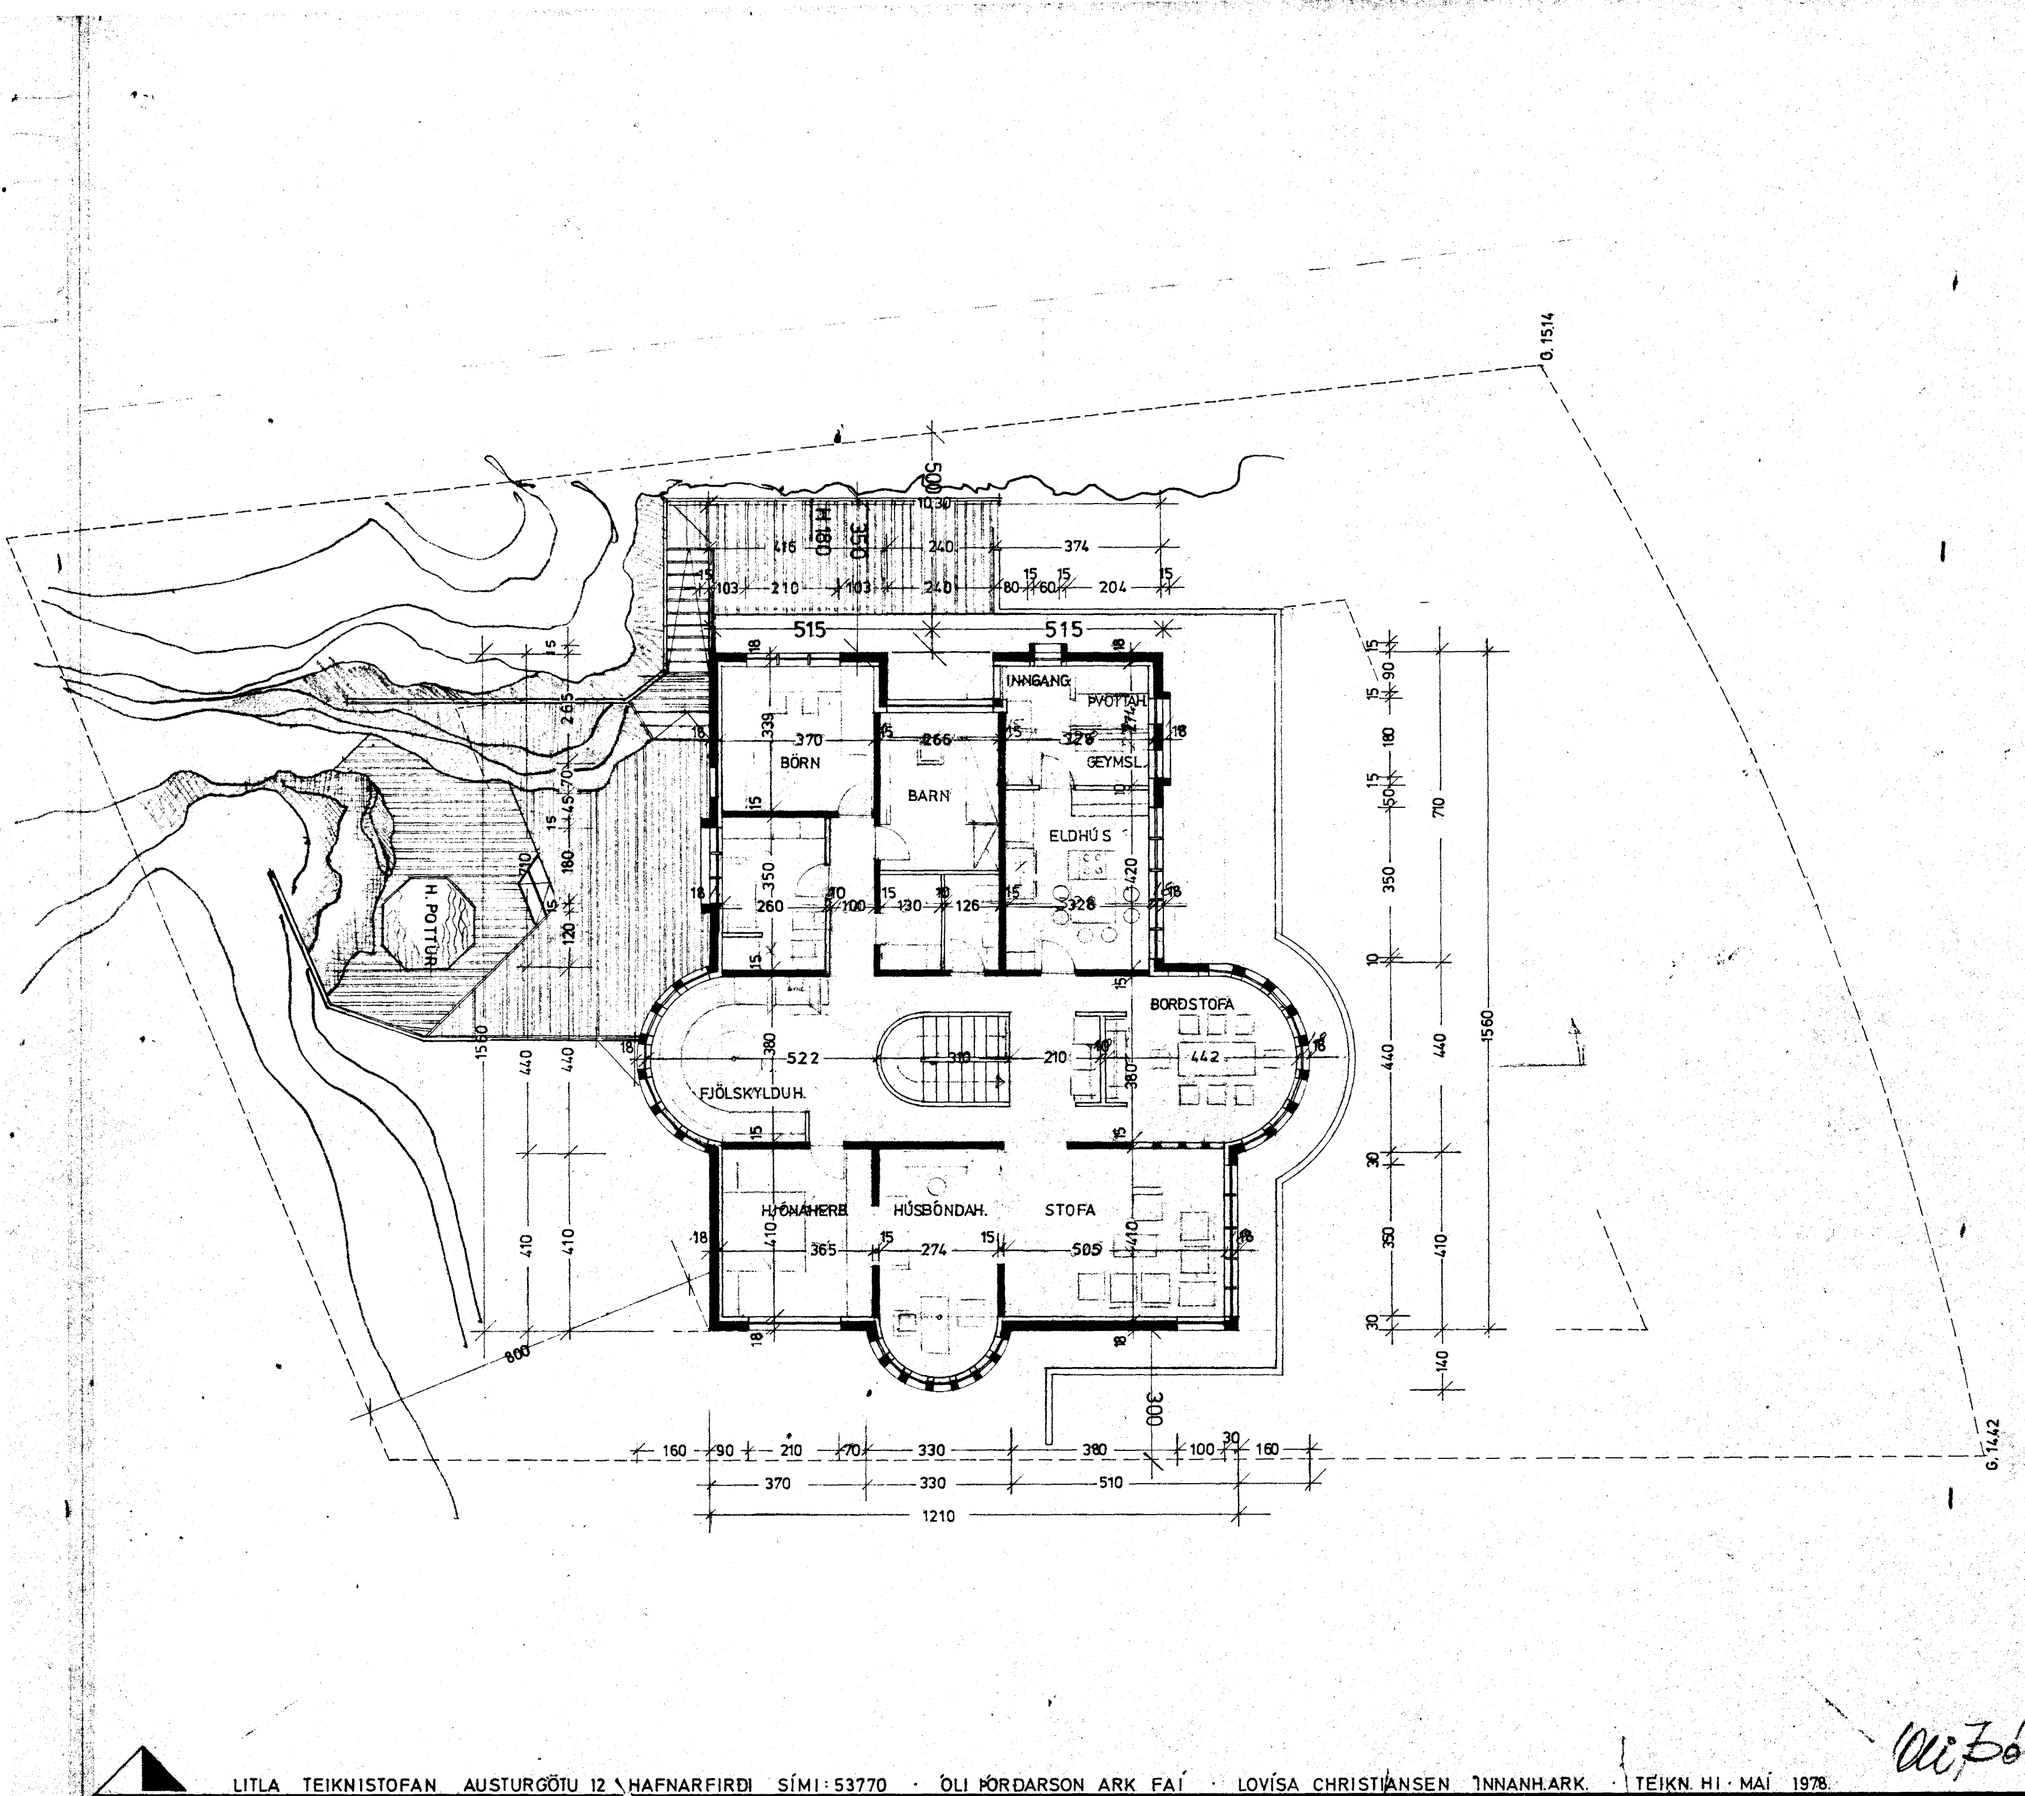


LITLA TEIKNISTOFAN AUSTURGÖTU 12 HAFNARFIRÐI SÍMI: 53770 · ÓLI ÞÓRÐARSON ARK FAÍ · LOVÍSA CHRISTIANSEN INNANH.ARK. · TEIKN. HI · MAÍ 1978.

Óli Þórðarson

GRUNNMYND HÆÐAR M. 1:100.
SÆVANGUR 44. HAFNARFIRÐI.