


Jenny Wolfgram
Sögul Sigurðsson
Sævangi 42


Pórunn Sigurðsson
Edda S. Gunnarsd.
Sævangi 50.
Ólafur Jónsson
Sævangi 48.

Samþykkt á fundi bygginga-
nefndar þ. 19. 9. 1970
BYGGINGAFULTRÚINN
Í HAFNARFIRÐI
[Signature]


SÆVANGUR 44
BREYT. 30.8.'90 SKJÓLVEGGIR OG H.POTTUR

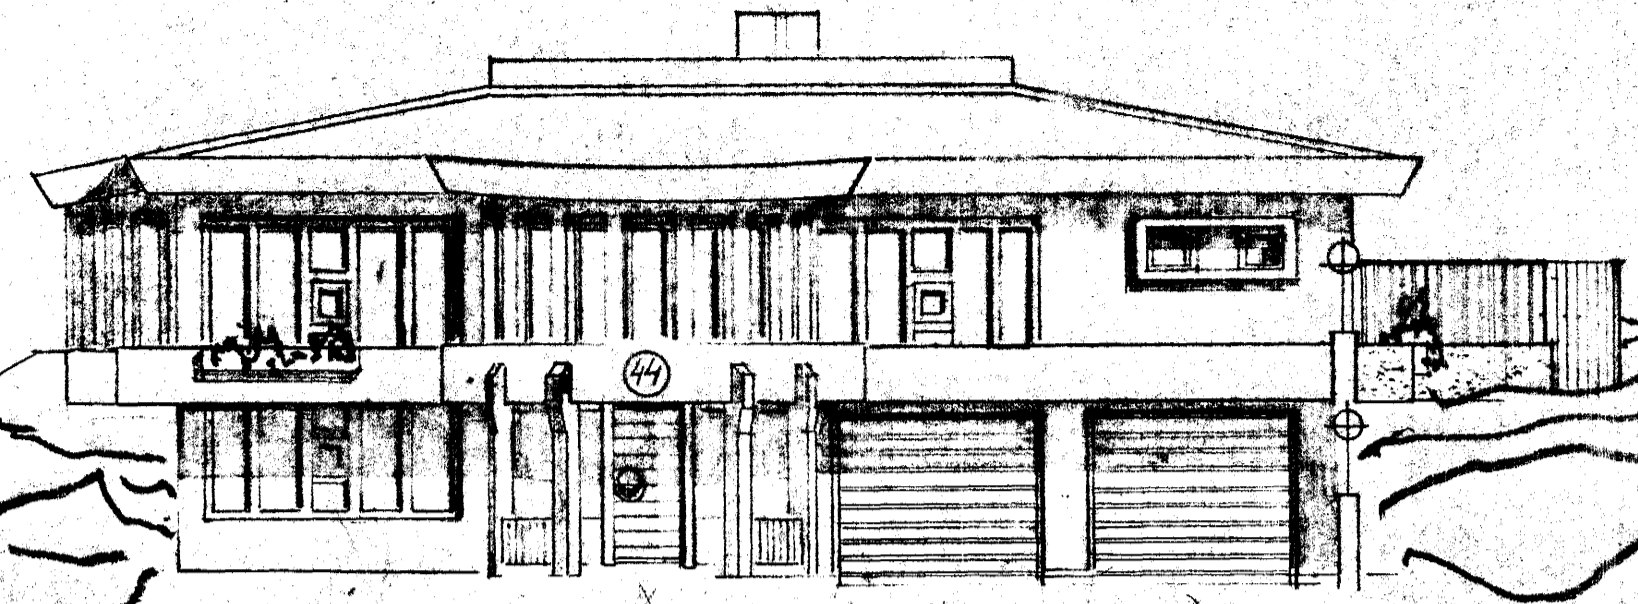


SUDUR

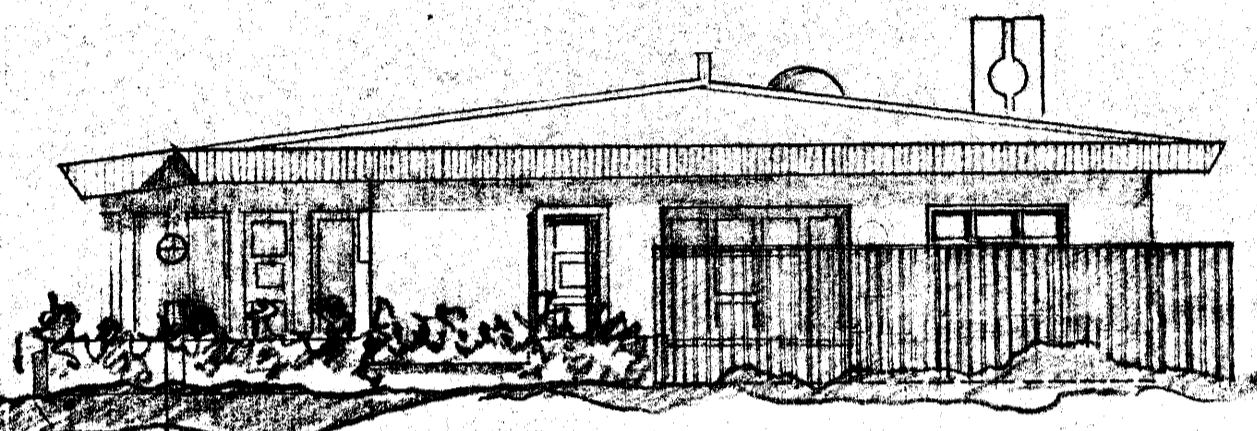

AUSTUR

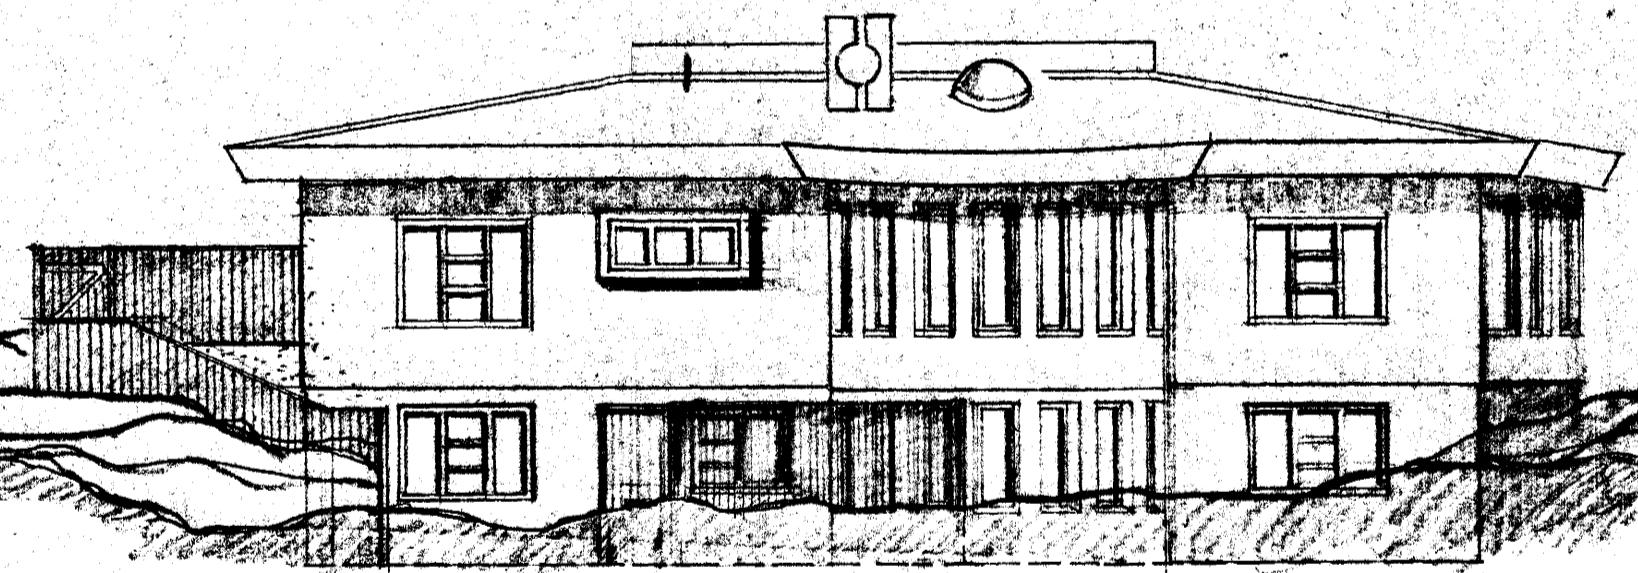

NORDUR

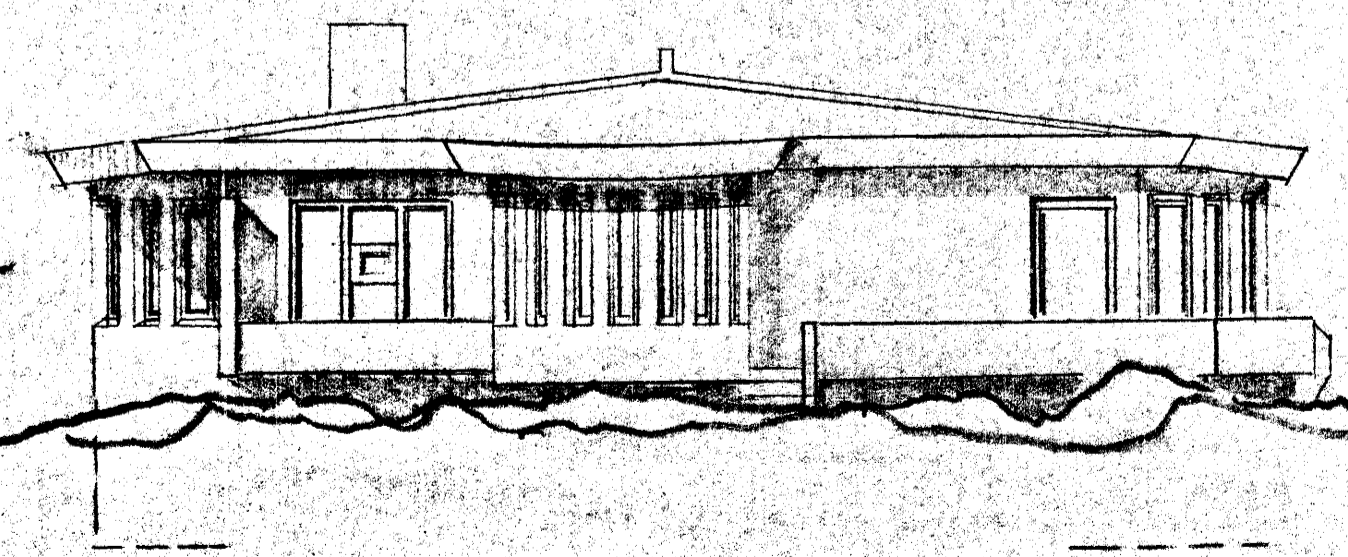

VESTUR

Óli Þórdarson