



Samþykkt á fundi bygginga-
nefndar þ. 12/7 1978
BYGGINGAFULLTRÚINN
Í HAFNARFIRÐI
[Signature]


Gæpa skal frá önnur
eldstæði í samráði við
stökkvildissjóra

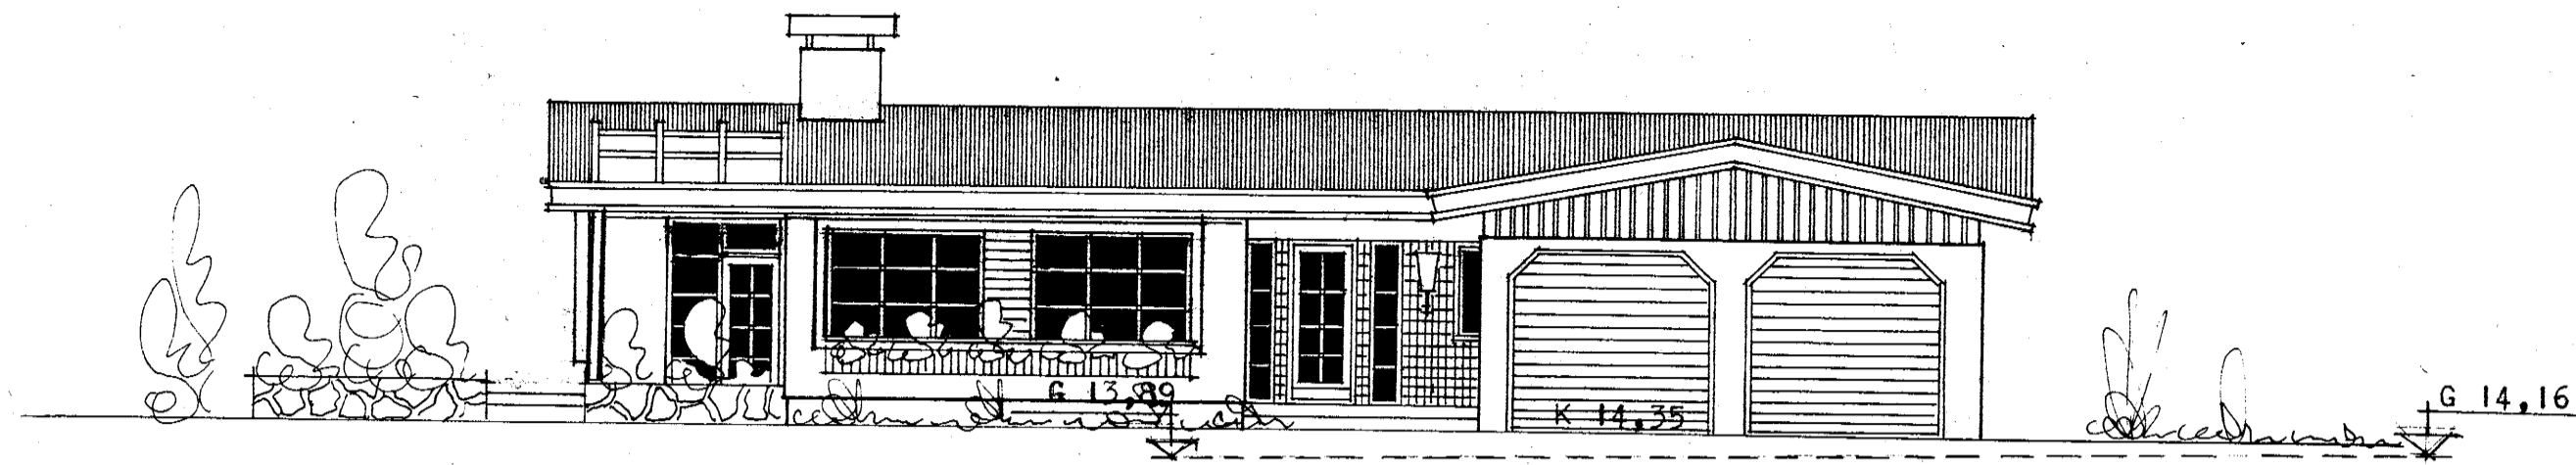


AUSTUR.

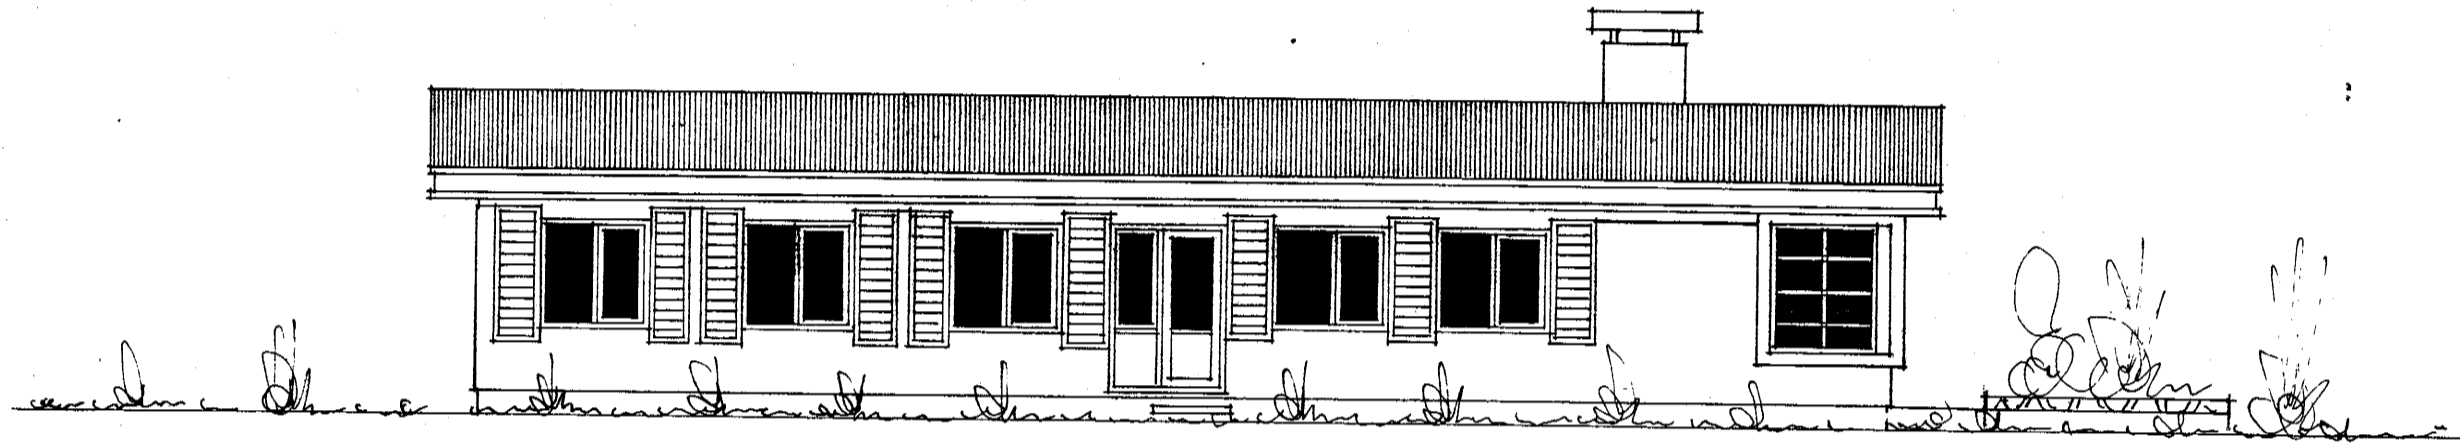

VESTUR.

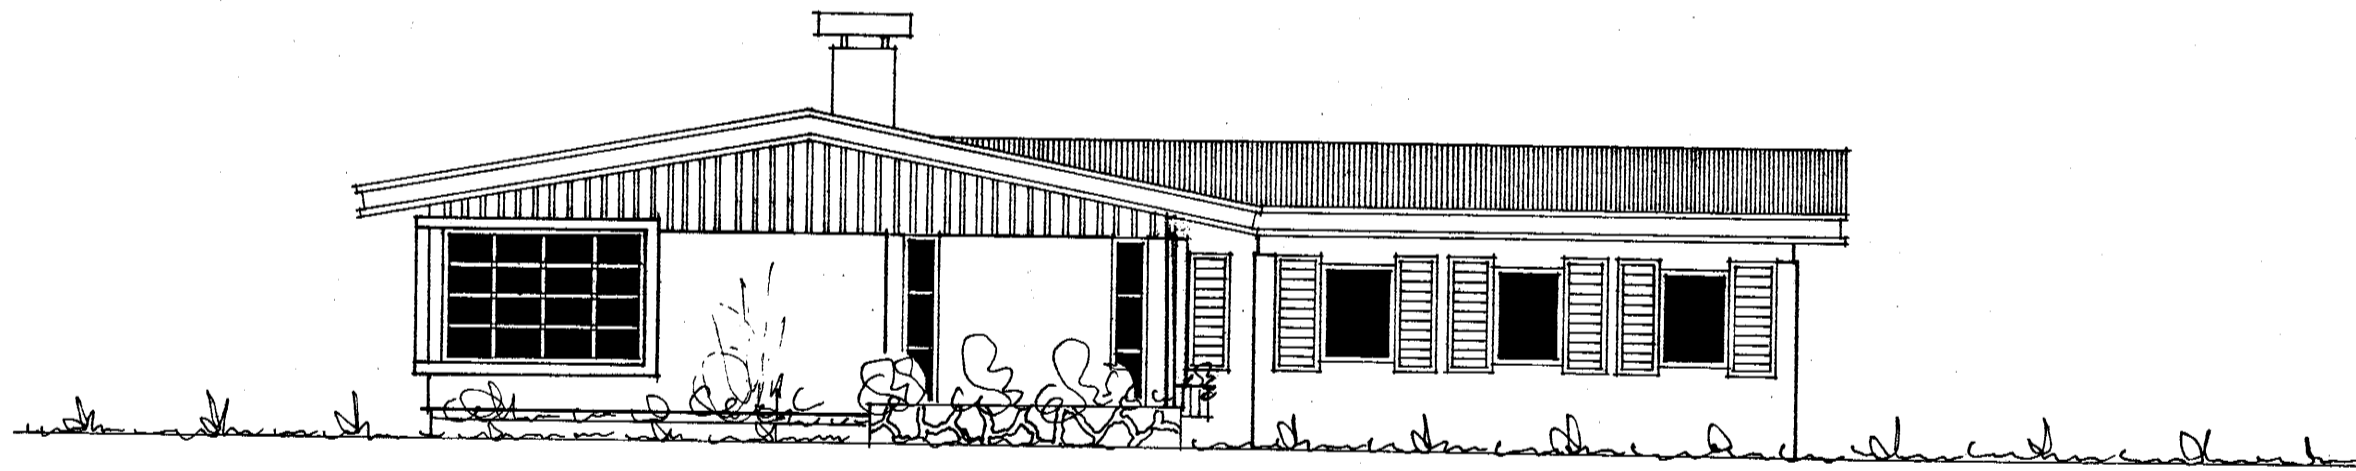

SUÐUR.

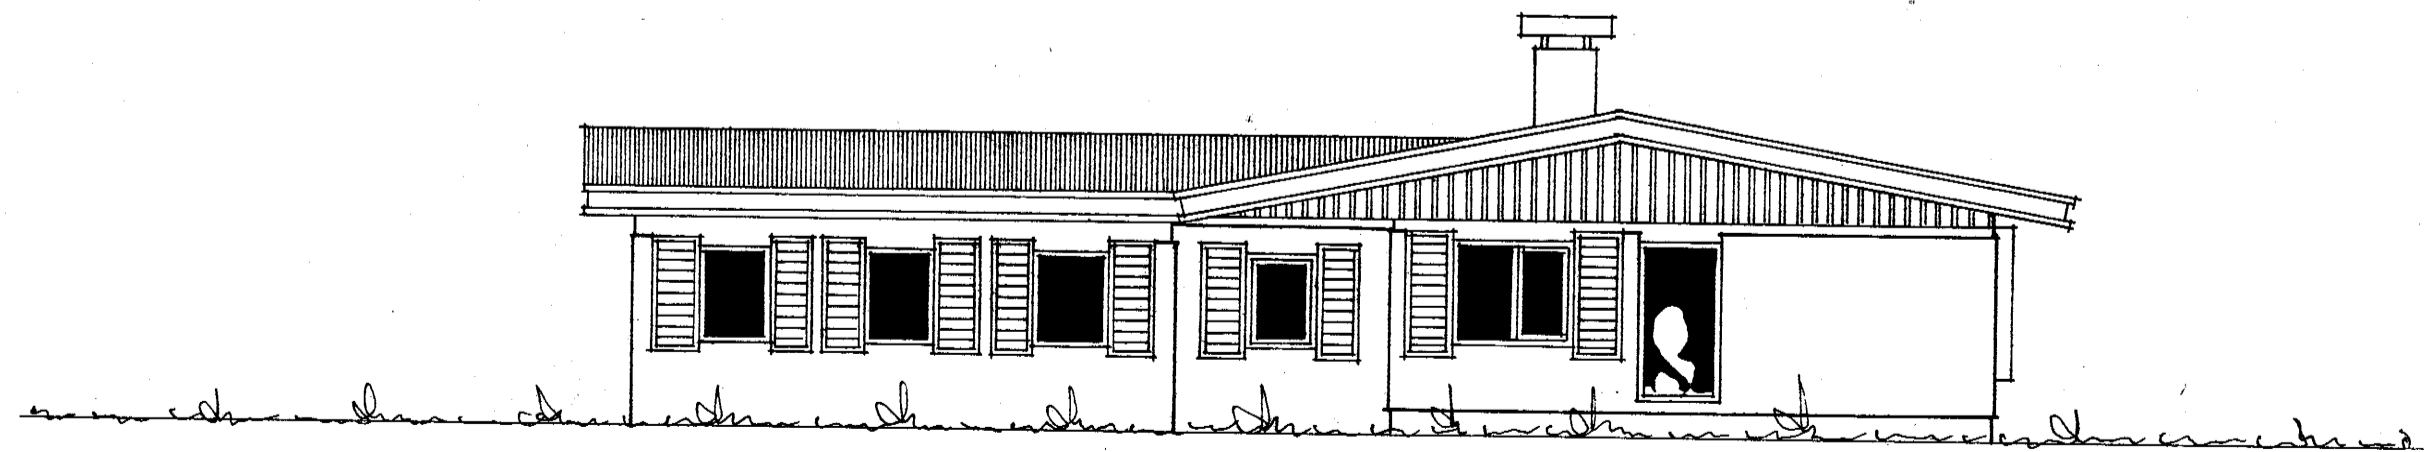

NORÐUR.

Egertan Sveinsson