



Sambýkt á fundi bygginga-
nefndar þ. 27.7.1982
BYGGINGAÞULLTRÖNN
Í HAFNARFIRÐI
E. Sigurðsson

Ganga skal frá önnu
eldstæði í samráði við
stökkviliðsstjóra


Áskilinn seippadráttur
af netapottinu
E. Sig.

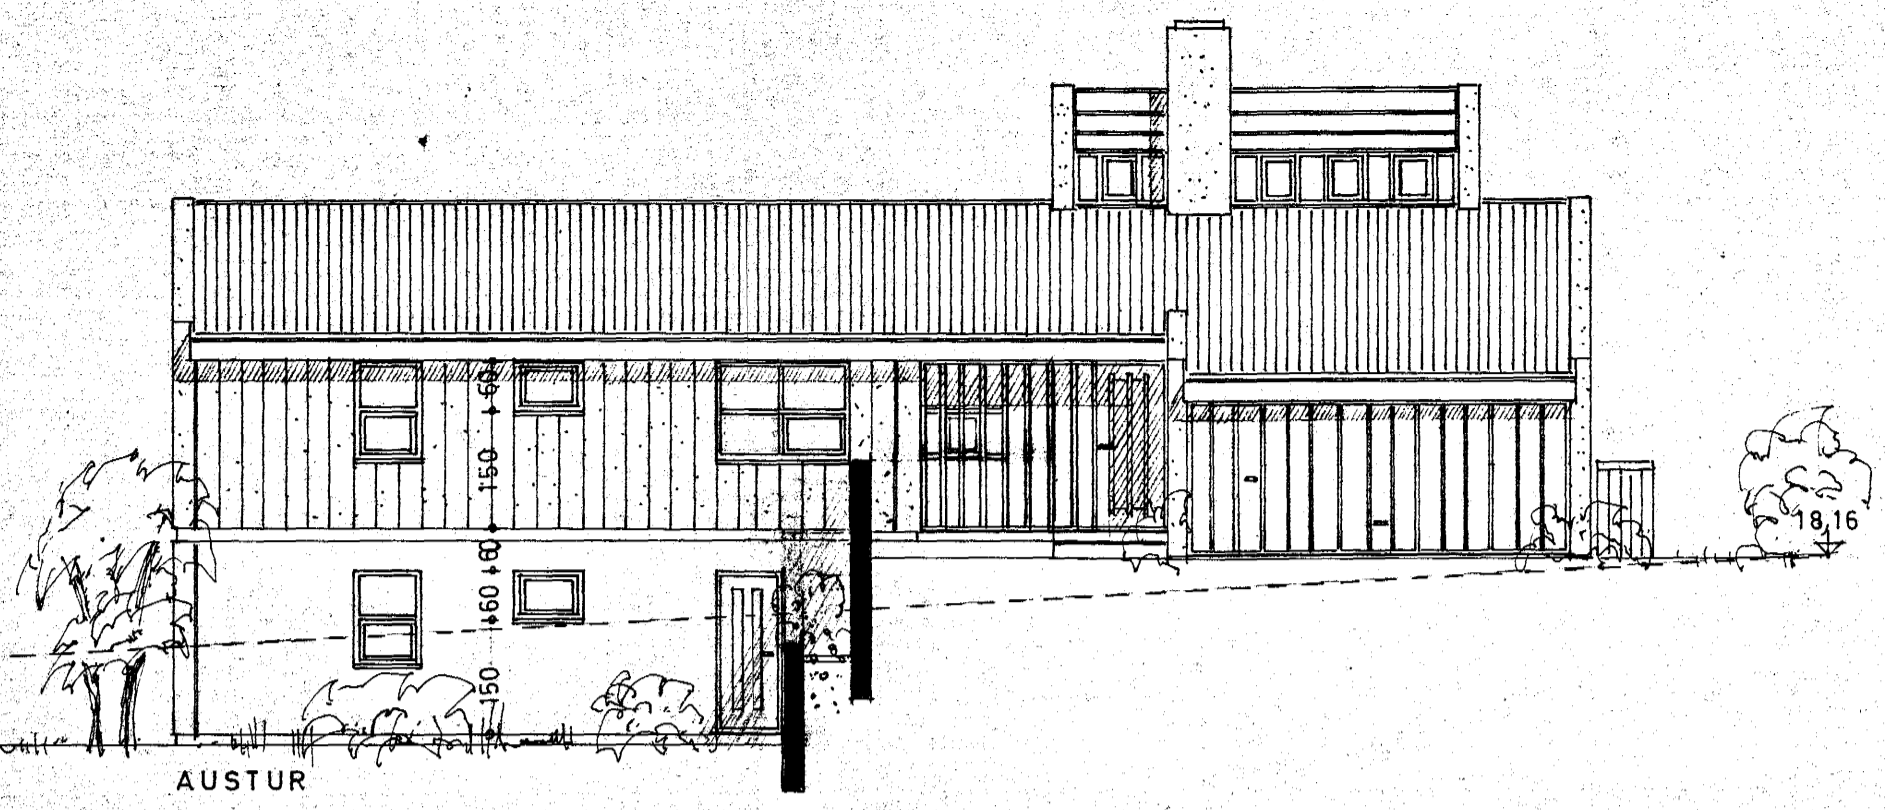


AUSTUR

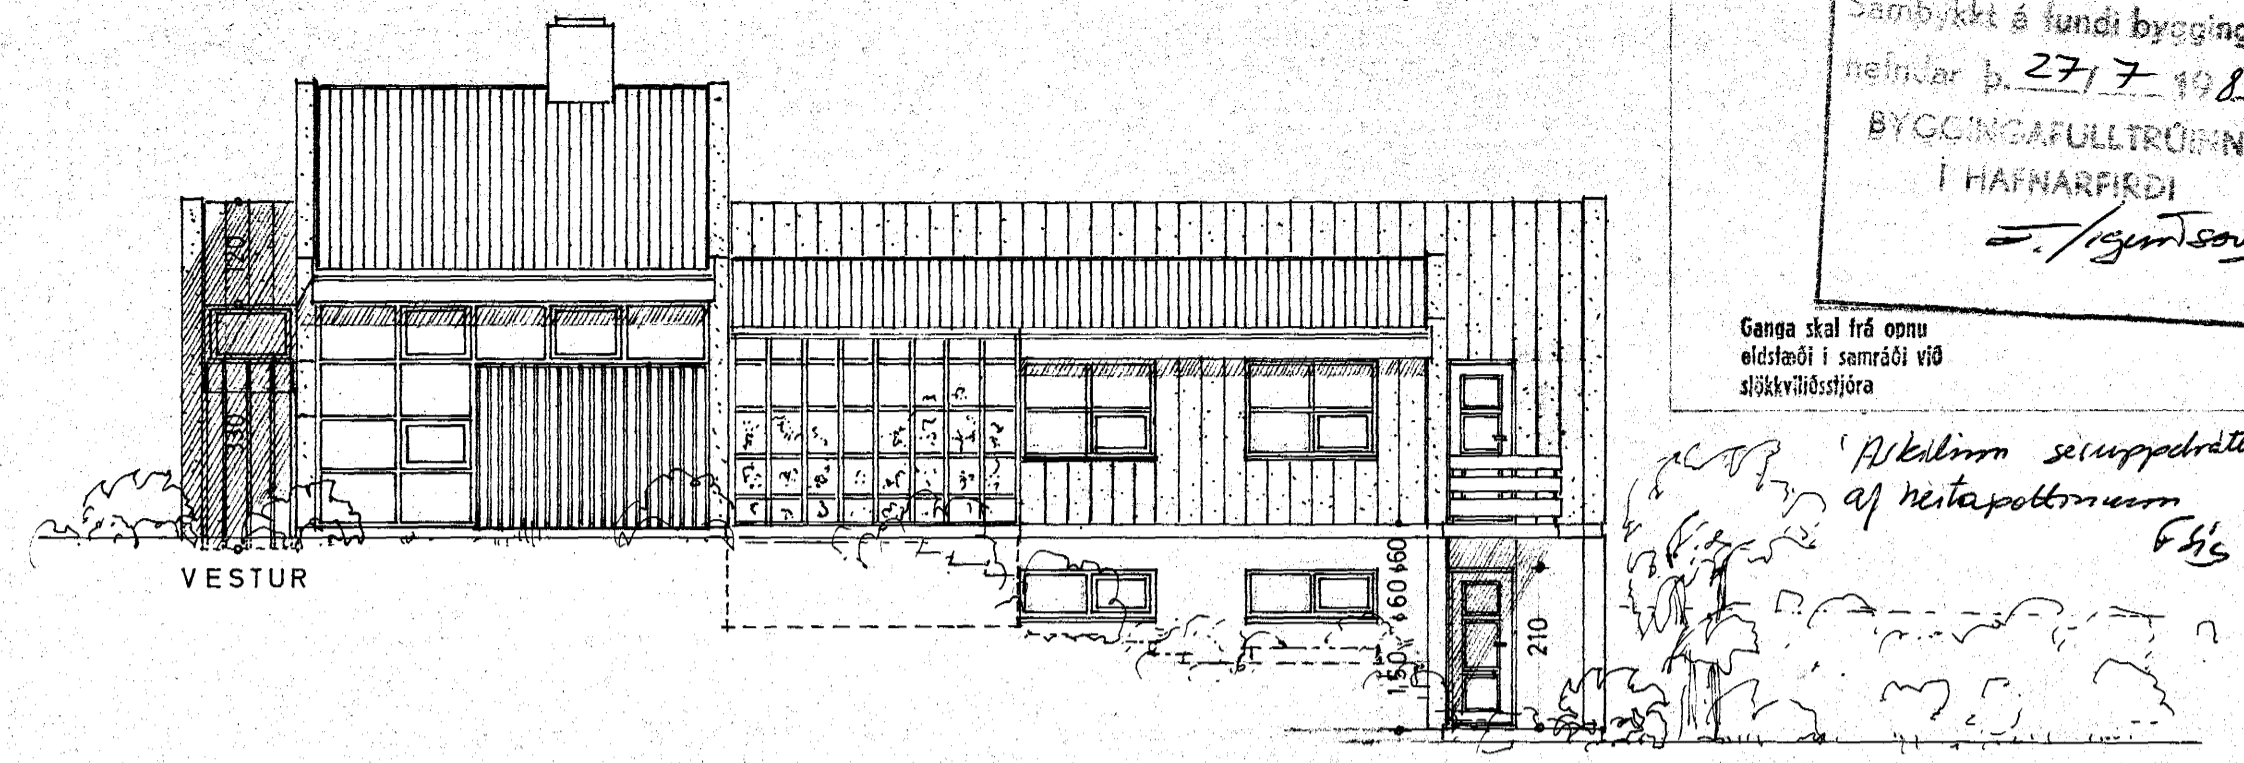


VESTUR

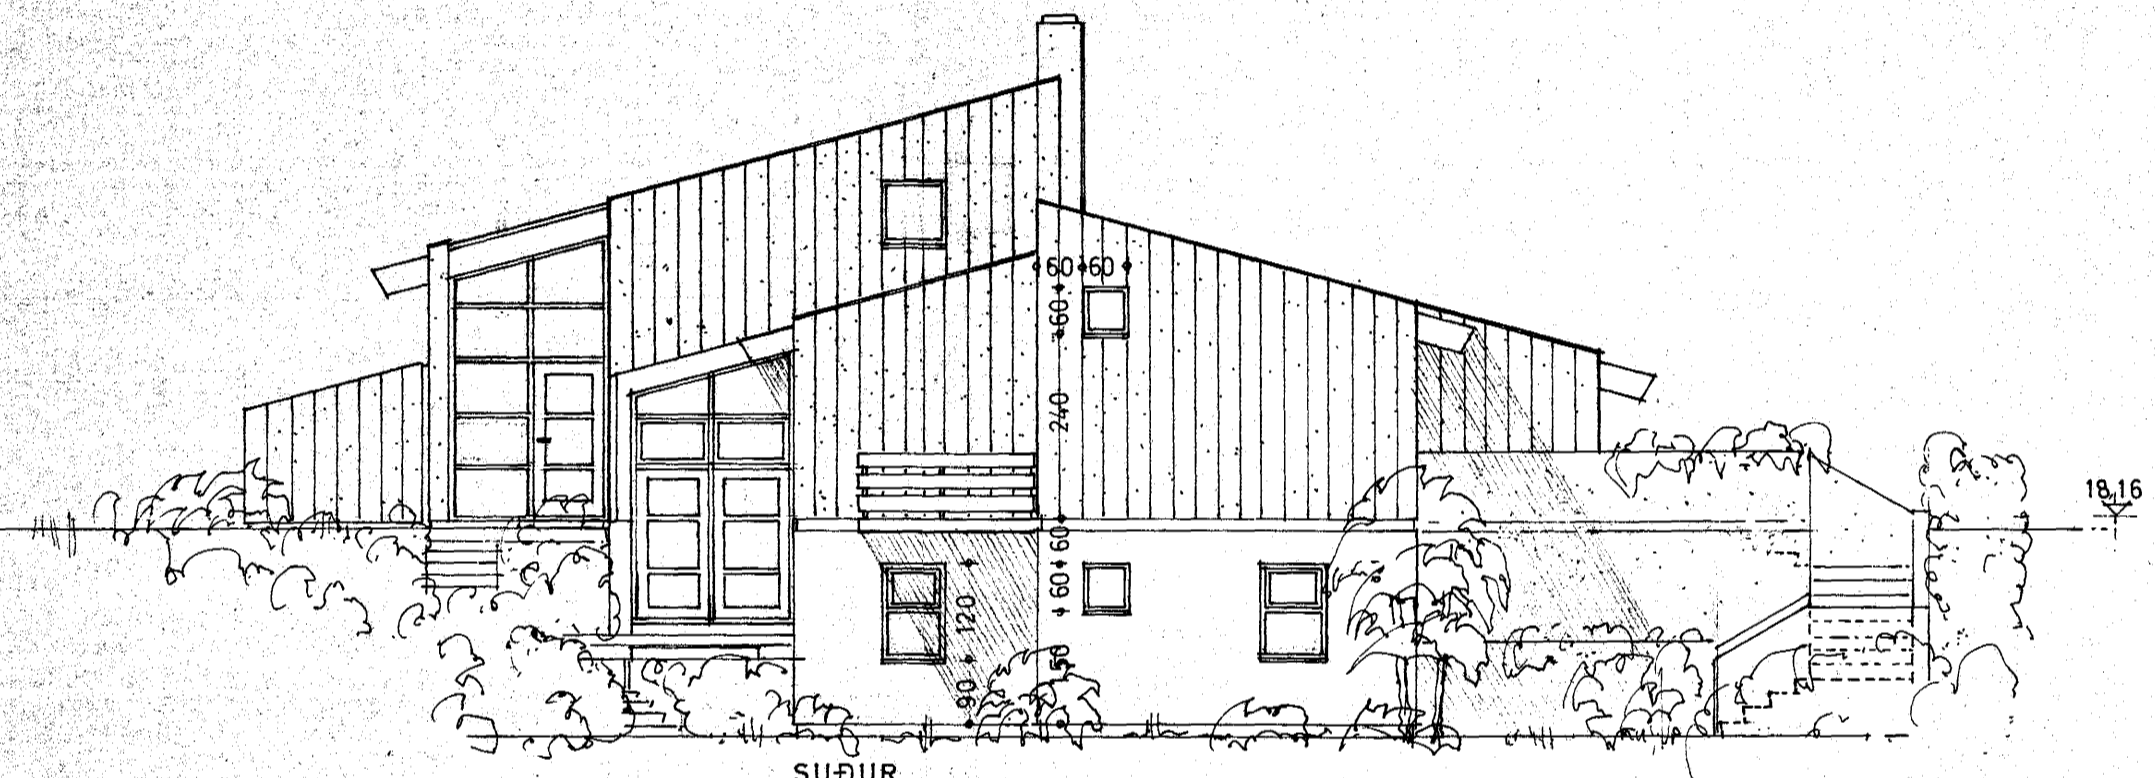


SUÐUR

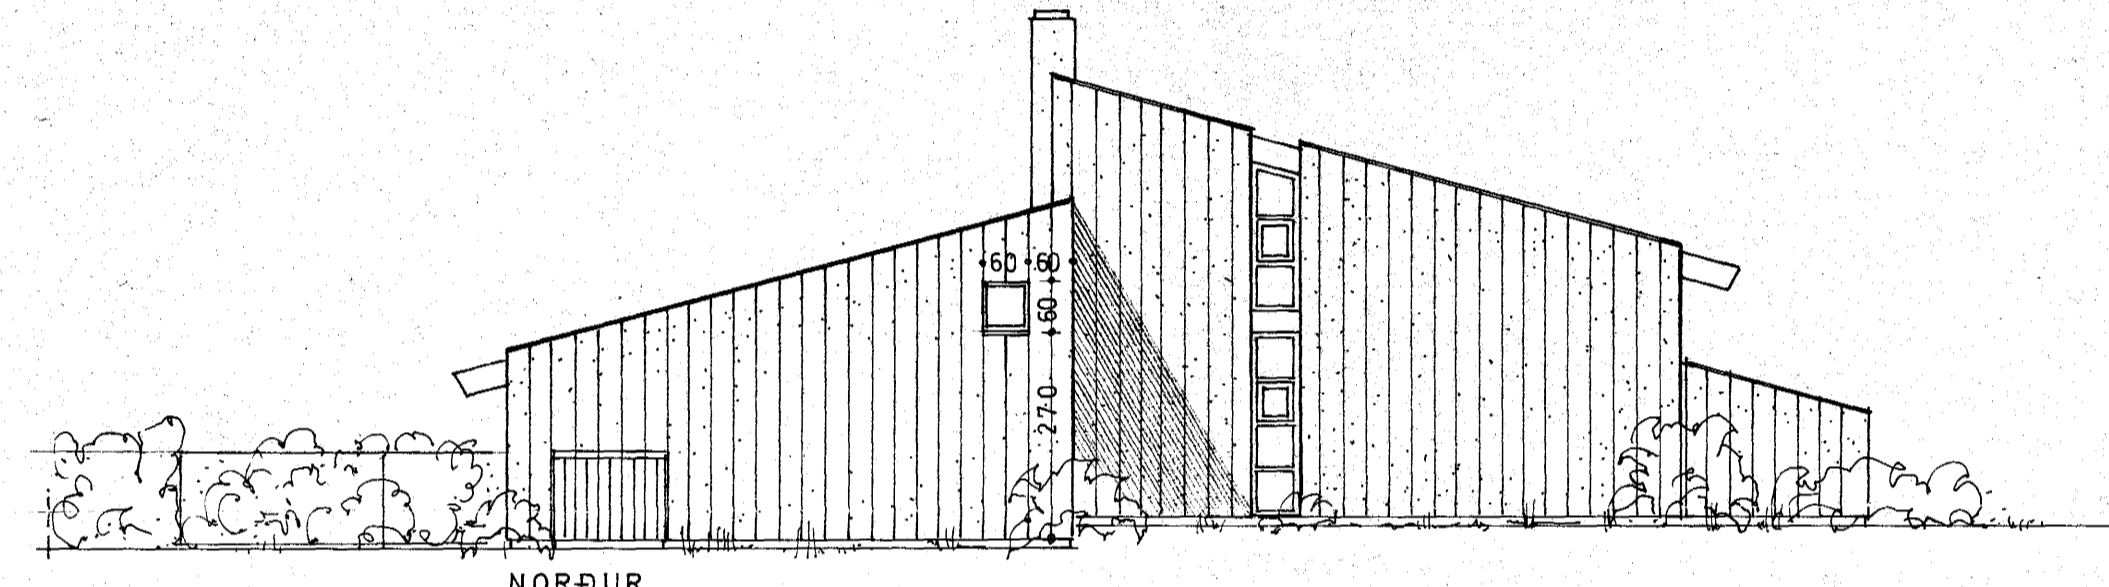

NORÐUR

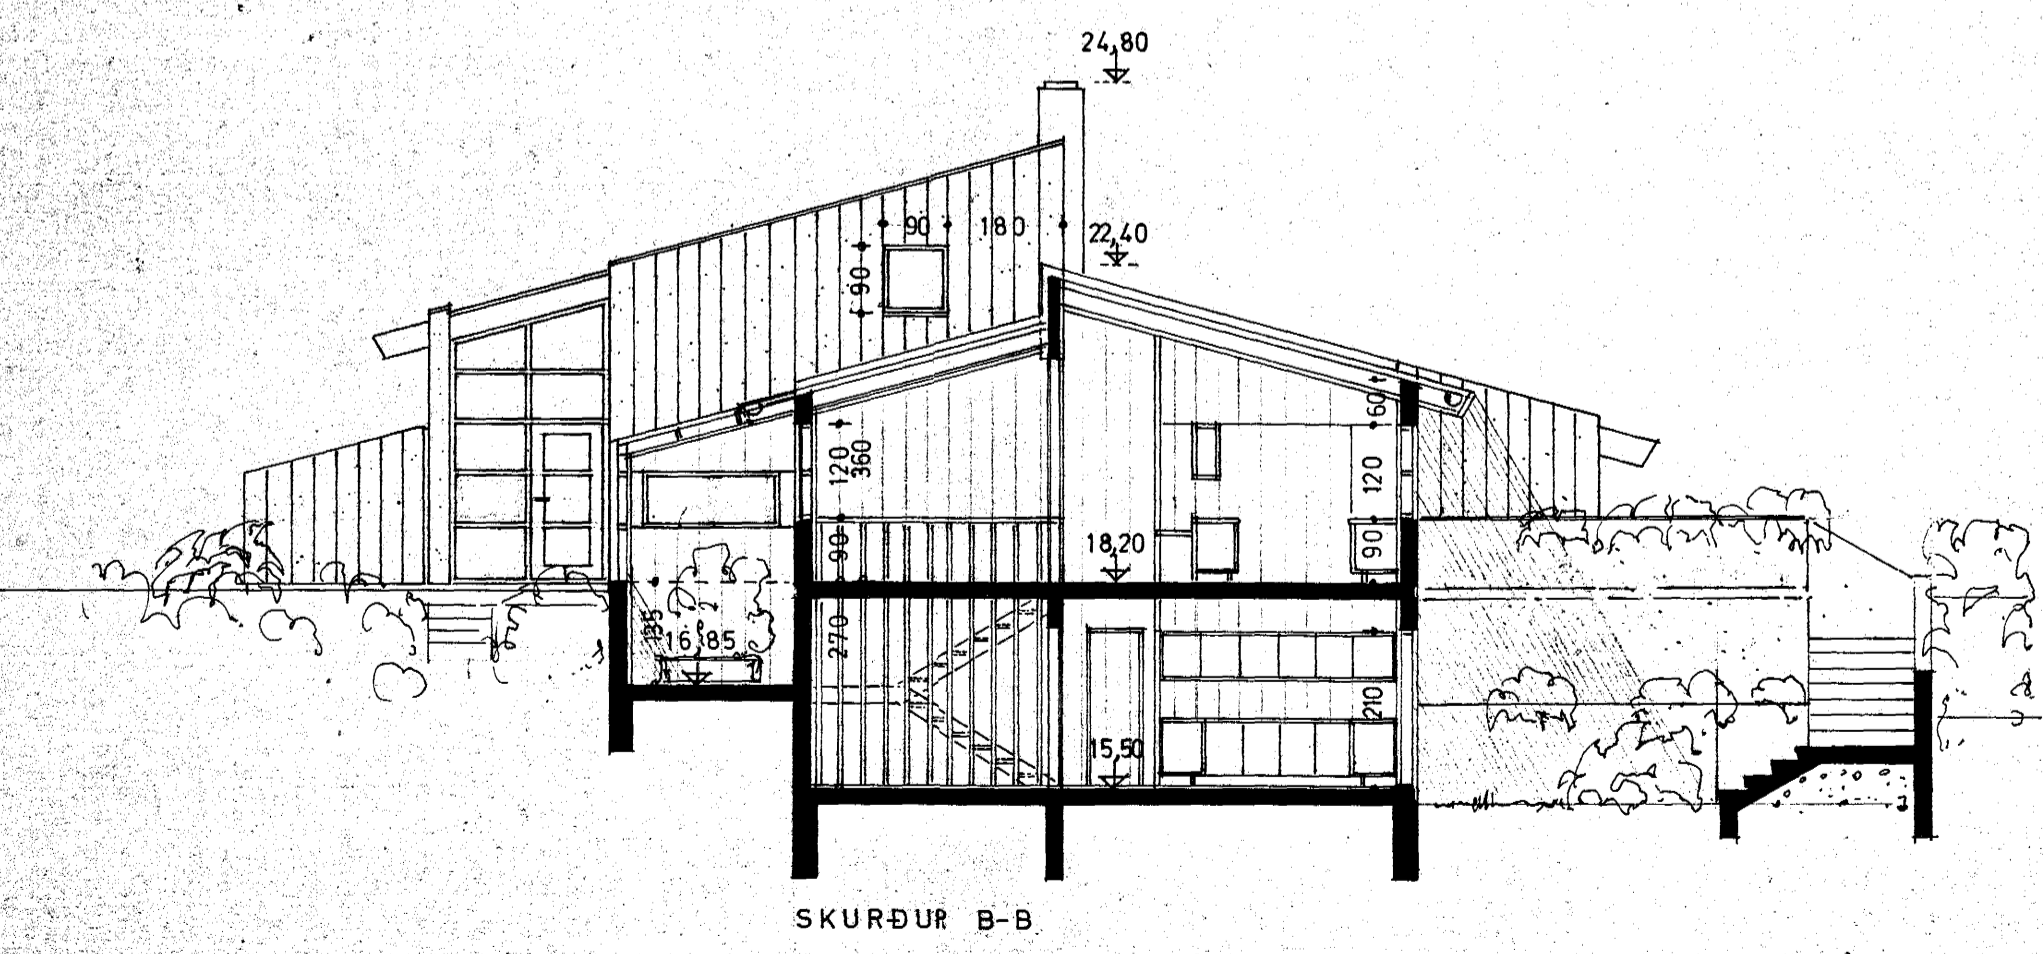

SKURÐUR B-B

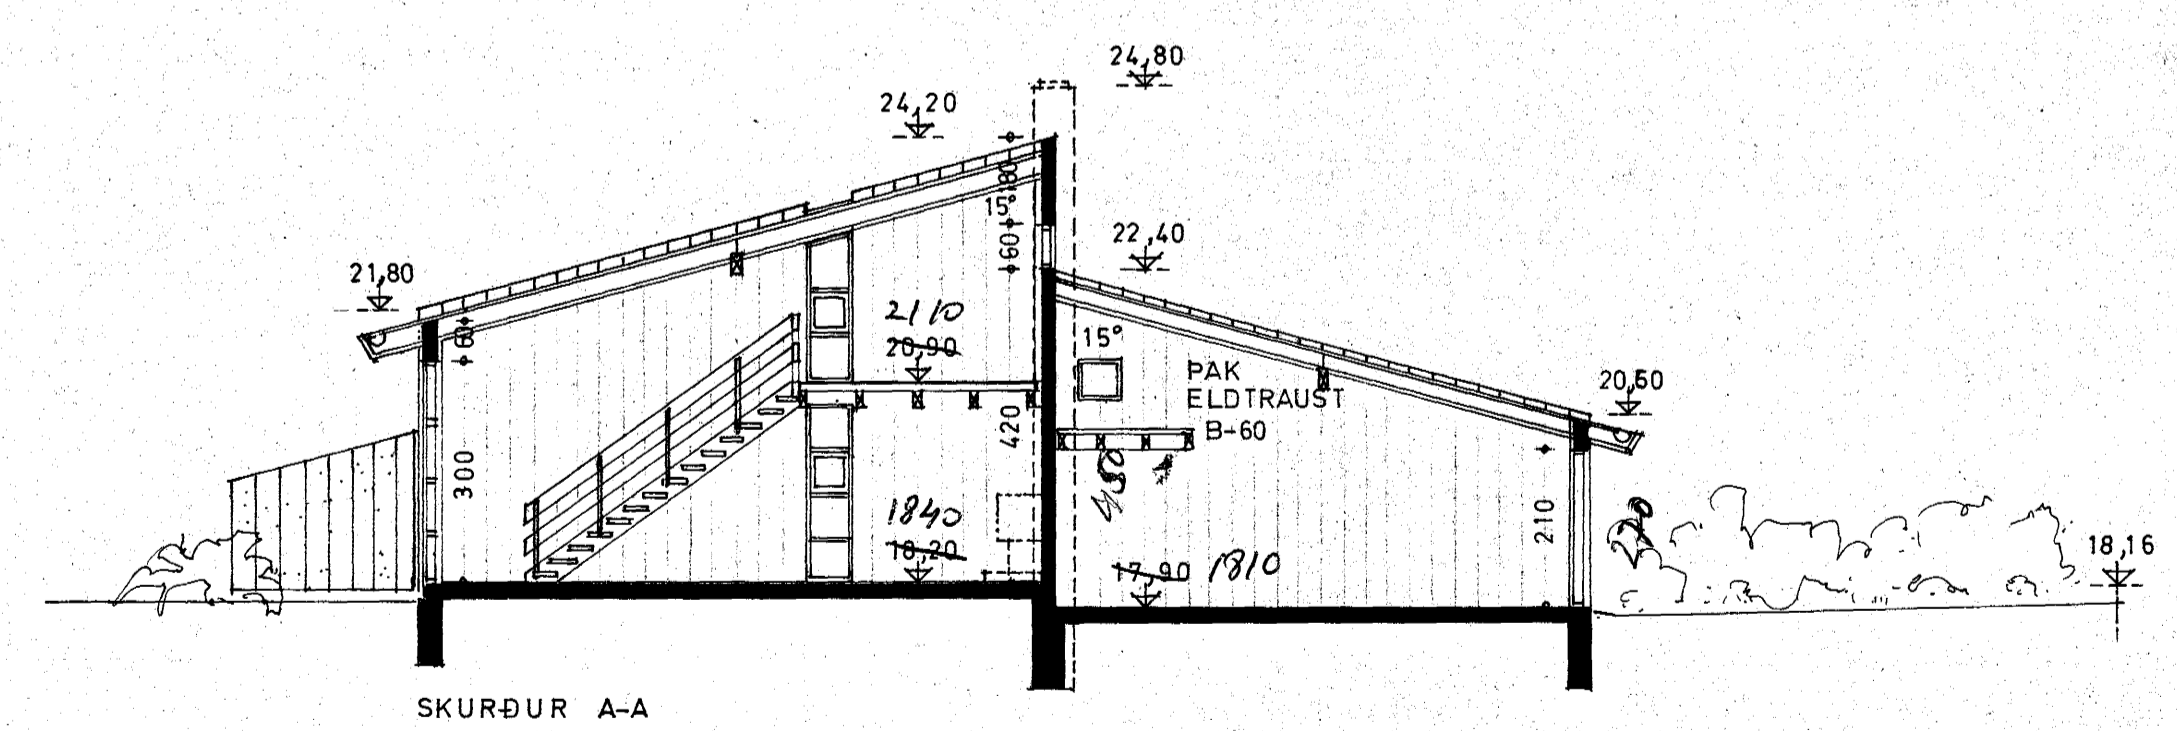

SKURÐUR A-A

8650-0510-01

SÆVANGUR 51, HAFNARFIRÐI
ÚTLIT OG SKURÐIR, MÆLIKV. 1:100
SVERRIR NORÐFJÖRÐ ARKÍTEKT F.A.Í.
HREFNUGÖTU 8, REYKJAVÍK, S. 273 20
JÚLÍ '83
Sverri Norðfjörð

BR.22.7.83