



SEVANGUR NR. 1

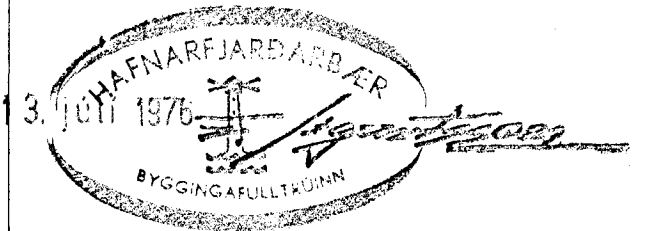

Þá er ATH!

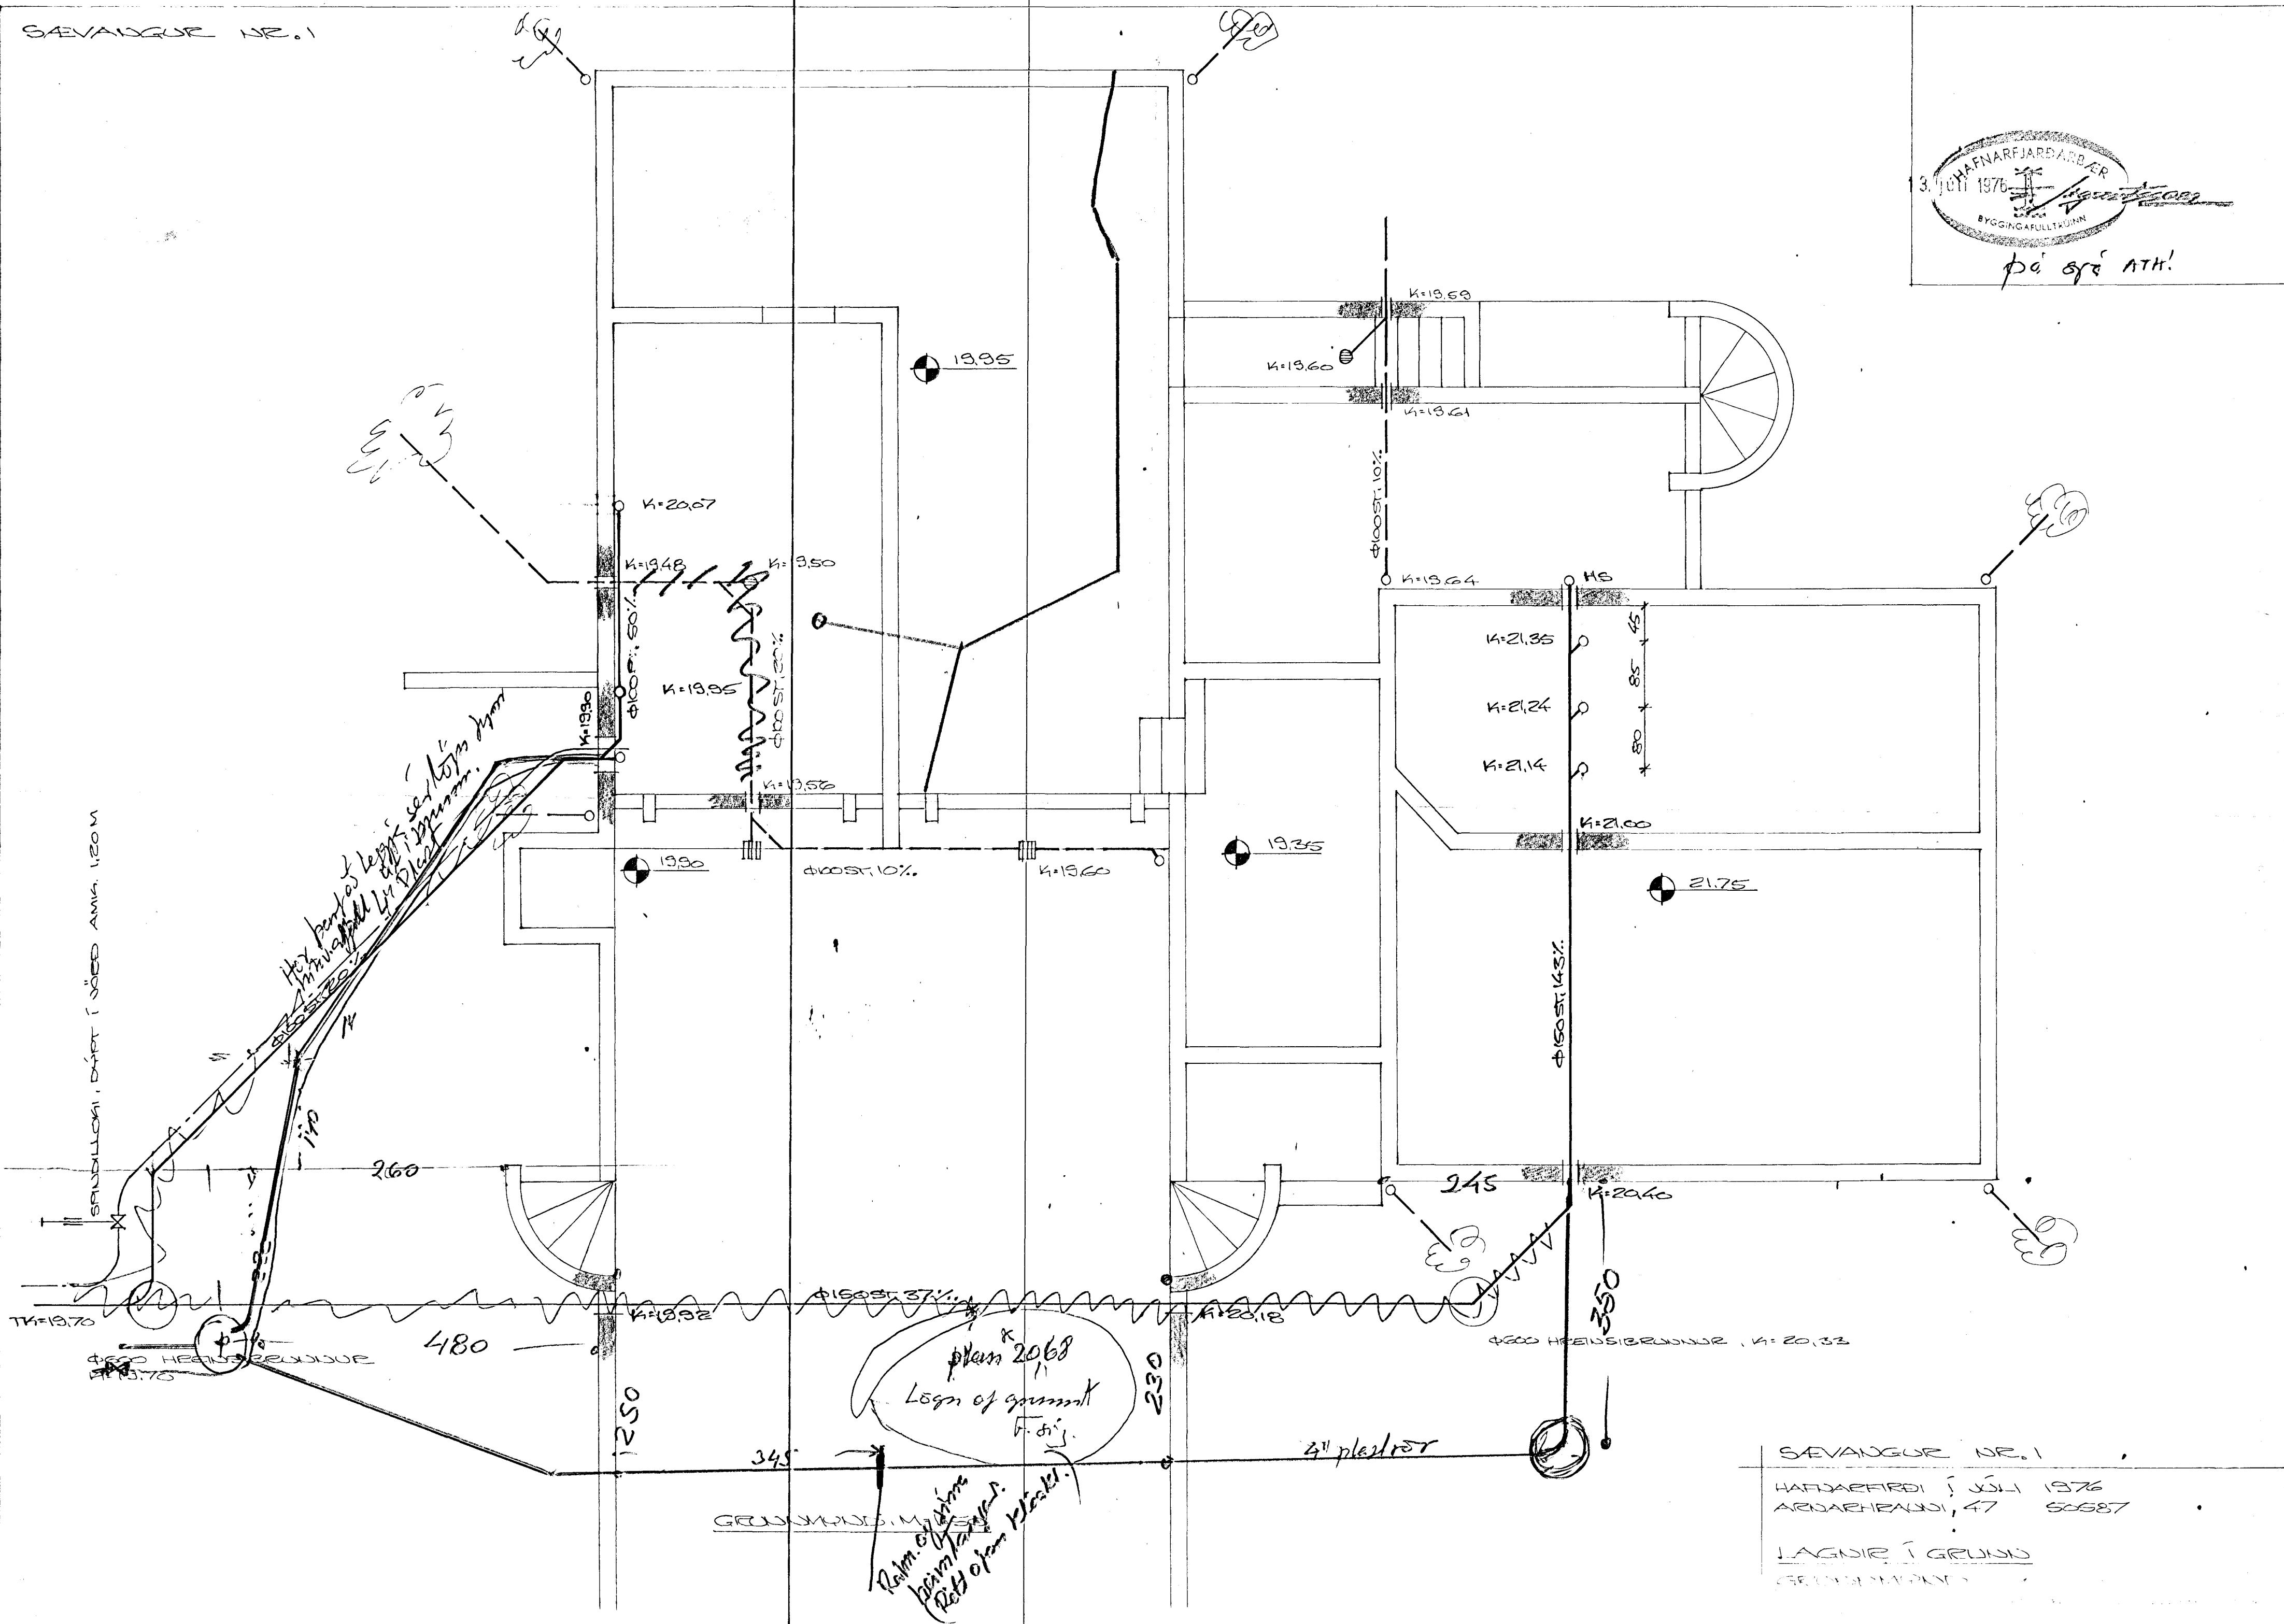

SPUNNLOSI, DÚPT Í JÖBB AMK. 1.20M
Hæð þings leggja sér höfn þinn

plan 2068
Lagnir í grunn
F. d. j.
Ráðm. og höfn
þann hátt.
Rett ofan þess.

SEVANGUR NR. 1
HAFFJÖRÐUR Í JÚLÍ 1976
LAGNIR Í GRUNN
GRUNNFRÁÐA