SKEVANGUR NR. 1

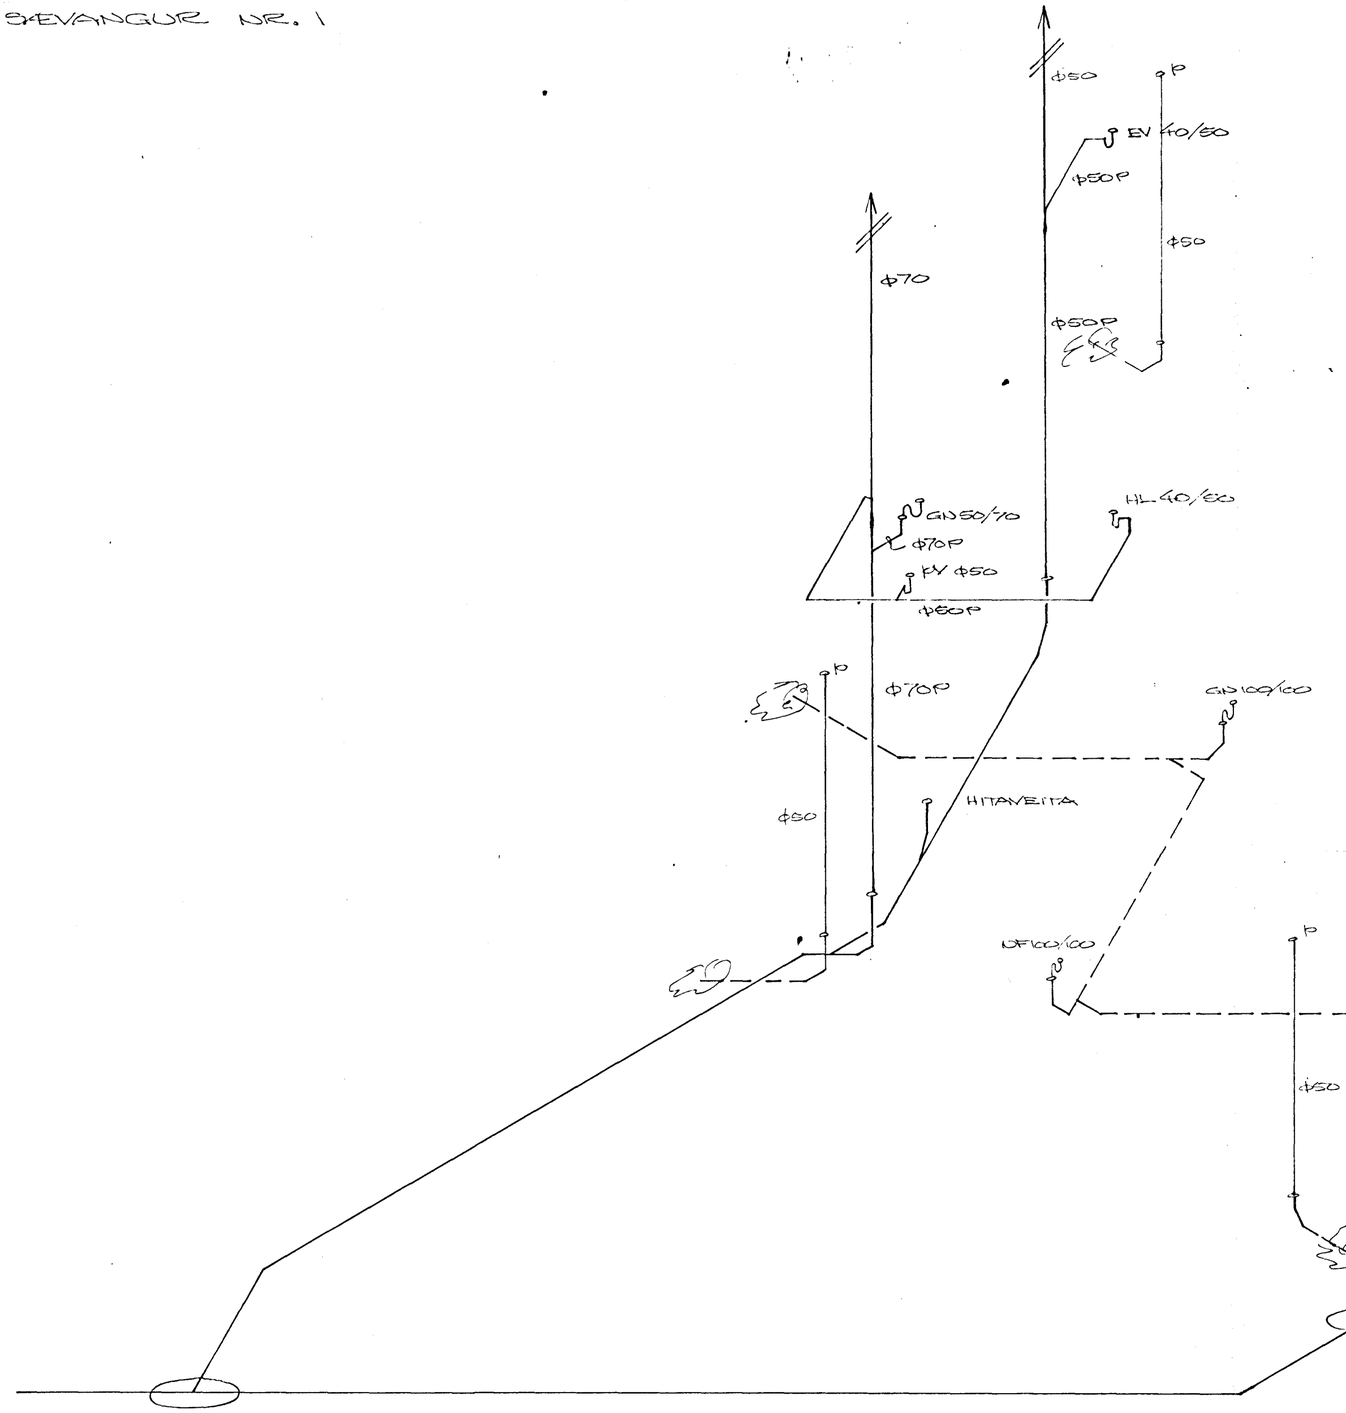

RÚMMYND

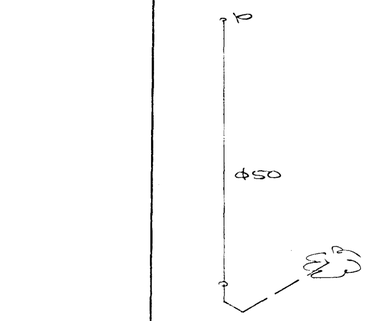

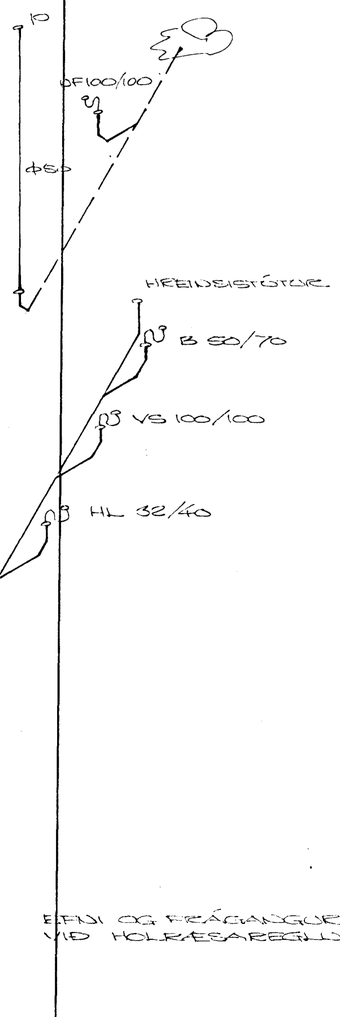

EFNI OG FRÁGANGUR LAGNA SÉ Í SAMRÆMI VIÐ HOLRÆSAREGLUGERÐ REYKJAVÍKUR

13. JÚLÍ 1976
HAFNARFJARÐARKAUPSTAÐUR
BYGGINGAFULLTRÚINN
Sjá ATH.!
Úr Gildi

ÓGILT

SKEVANGUR NR. 1

HAFNARFIRÐI Í JÚLÍ 1976
ARNARHRAUNI 47 80587

FRÁRENNSLISLÖGN
RÚMMYND

Ásgeir Guðmundsson, FVFÍ