


M E L A R

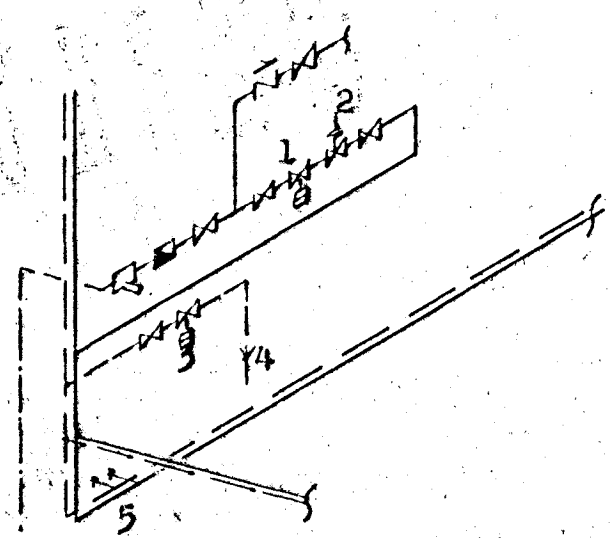

HITAVEITA-DRÖTAK

- 1 PRÍSFIJAFNARI
- 2 ÖRYGGISLOKI
- 3 MÓTSÓDULOKI
- 4 BAKBENNSLI HITA
- 5 FAMILOKAR

S K Ý R I N G A R :

MÍSTÓÐVARPÍPUR VENJULEGAR SVARTAR PÍPUR, MÁLIST MED ASPATMÁLNINGU, EINANGRIST MED 16 MM GIERULARHÖLUM OG VEFJAST MED SÍSAKPAPPA. GEMA SKAL ÞESS AD EDLIEG ÞENNSLA HENDRIST EKKI Á LÖGNUM. ALLIR OFNAR TENGJAST MED STILLETT, TENGING 6lo.  
 Á ALTA OFNA KOMI LOFTSKRÚA OG SJALEFV.LOKI ( DANFOSS ), ER SÞJÓRNIST AF VAENSHITASTÍGI MÉRKTUR -R, BEA " " HERBERGISHITA " -P.  
 HEIMILT ER AD NOTA VAENSHITASTÍRPA LOKA ( RETUR LOKA ) Á ALLA OFNA.

O F N A S K R Á :

OFNAR: STÁLOFNAR AF VIÐURKENDRI GERÐ. DELPA t=40°

STAÐSETNING	OFN NR.	MESTA HÆÐ	MESTA LENGÐ	HITAP.KCAL/H
ANDDYRI	1-01	80	90	860
LEIKHERB.	1-02	65	130	920
BÍLSKUR	1-03	80	180	980
"	1-04	80	350	1900
GEYMSLA	1-05	45	130	630
"	1-06	45	210	1000
FÖNDUR	1-07	65	140	770
"	1-08	65	140	770
VINNUHERB.	1-09	65	140	610
"	1-10	65	140	610
GEYMSLA	1-11	65	170	780
ANDDYRI	2-01	25	100	920
SKÁLI	2-02	25	130	850
"	2-03	25	60	350
ELDHÚS	2-04	65	150	1560
ÞVOTTUR	2-05	80	60	350
BOREÐTOFA	2-06	25	170	1470
DAGSTOFA	2-07	45	130	830
"	2-08	45	320	2050
GANGUR	2-09	80	80	570
HERB.	2-10	65	150	990
HERB.	2-11	65	150	780
BADH.	2-12	65	110	950
HERB.	2-13	65	150	1380
HJÓN	2-14	65	170	1550
V.S.	2-15	45	80	250

ATH. FARA SKAL YFIR STERDIR OFNA (HÆÐ: x LENGÐ) Á BYGGINGARSTAD AÐUR EN OFNAPÖNTUN ER STAÐFEST.

Brayt okl'79

STEINGRÍMUR TH ÞORLEIFSSON MFTI		
SEVANGUR NR 21 HAFNARFIRDI		
MÁL	1:50	HITALAGNER
DAGS	AGUST 1978	-TENGIMYND
BLAD	69	<i>Sturðsson</i>