


BREYTT SETT

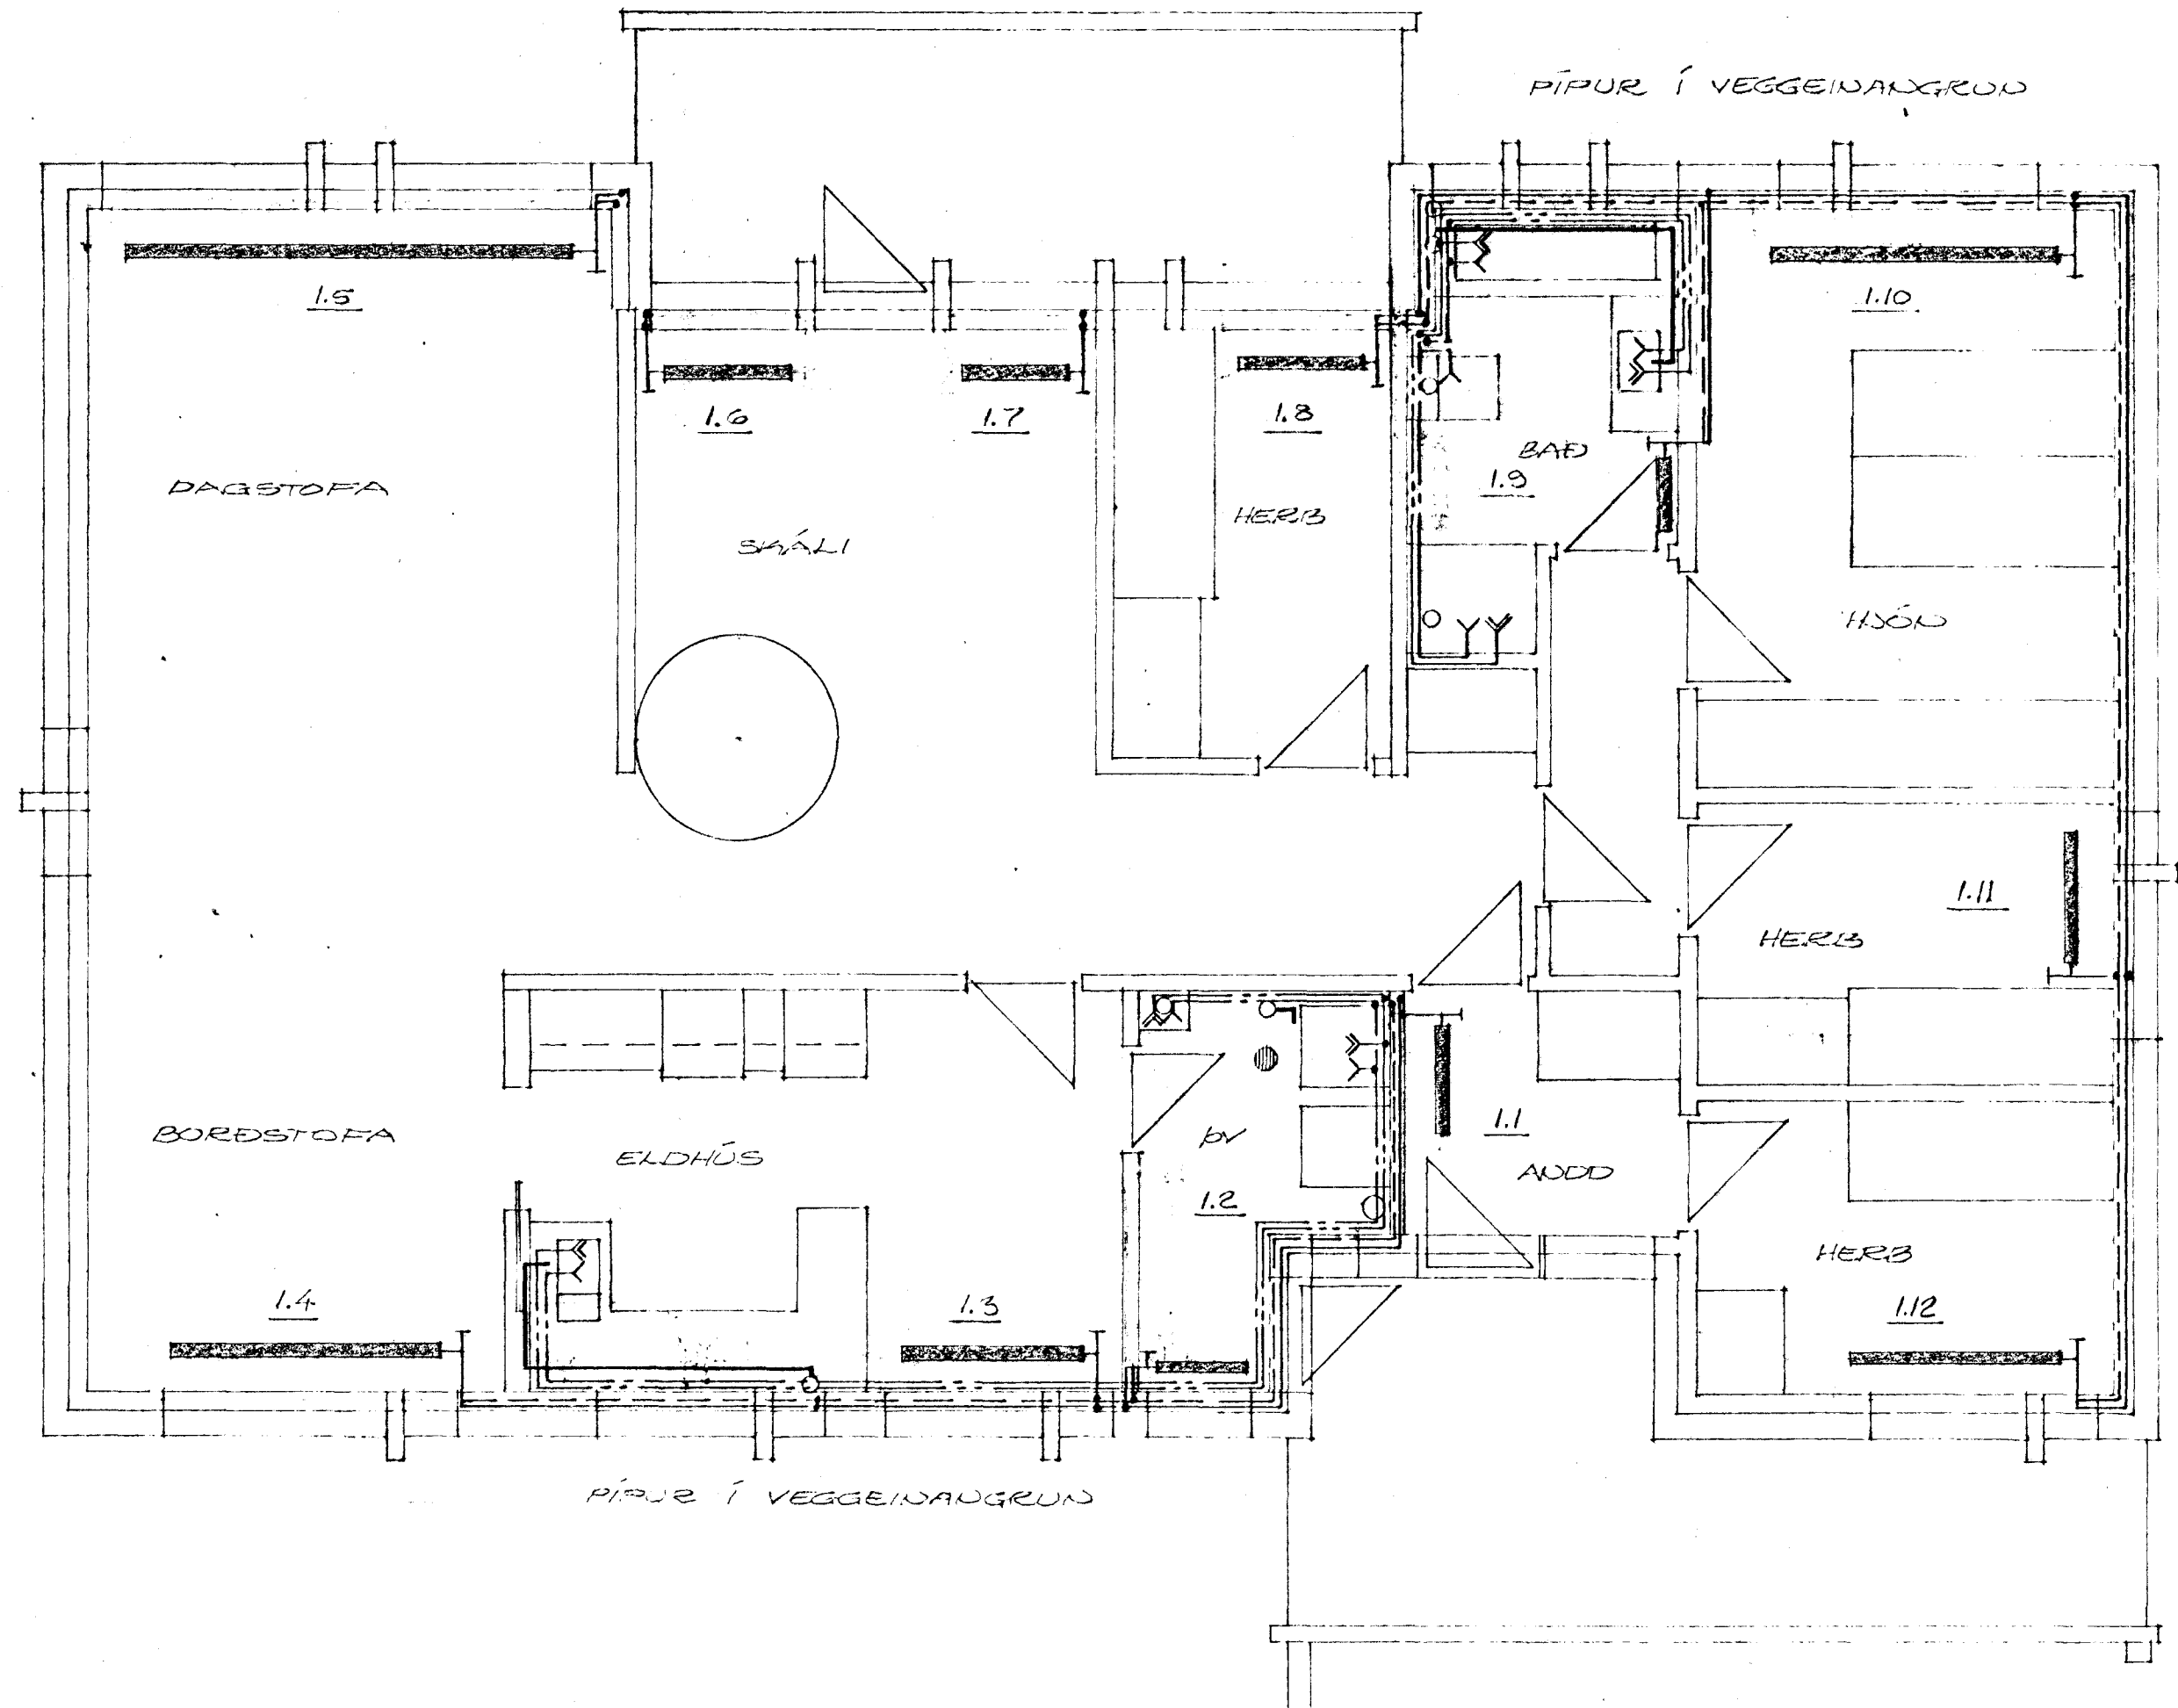

GRUNNVÍÐI 1:100

PIPUR Í VEGGEINANGRUND

SÆVANGUR NR. 24
HAFLYRFRIDI Í JÚLI 1978
AENARHRADNI 47 50587
HITA- OG HEFNIKEMISLAGUR
A HED

BREYTT 10.9.1981

Arnar Magnússon FKI