



GRUNNMYND KJALLARA 1:50

Ø 32 PLAST | 4\"/>

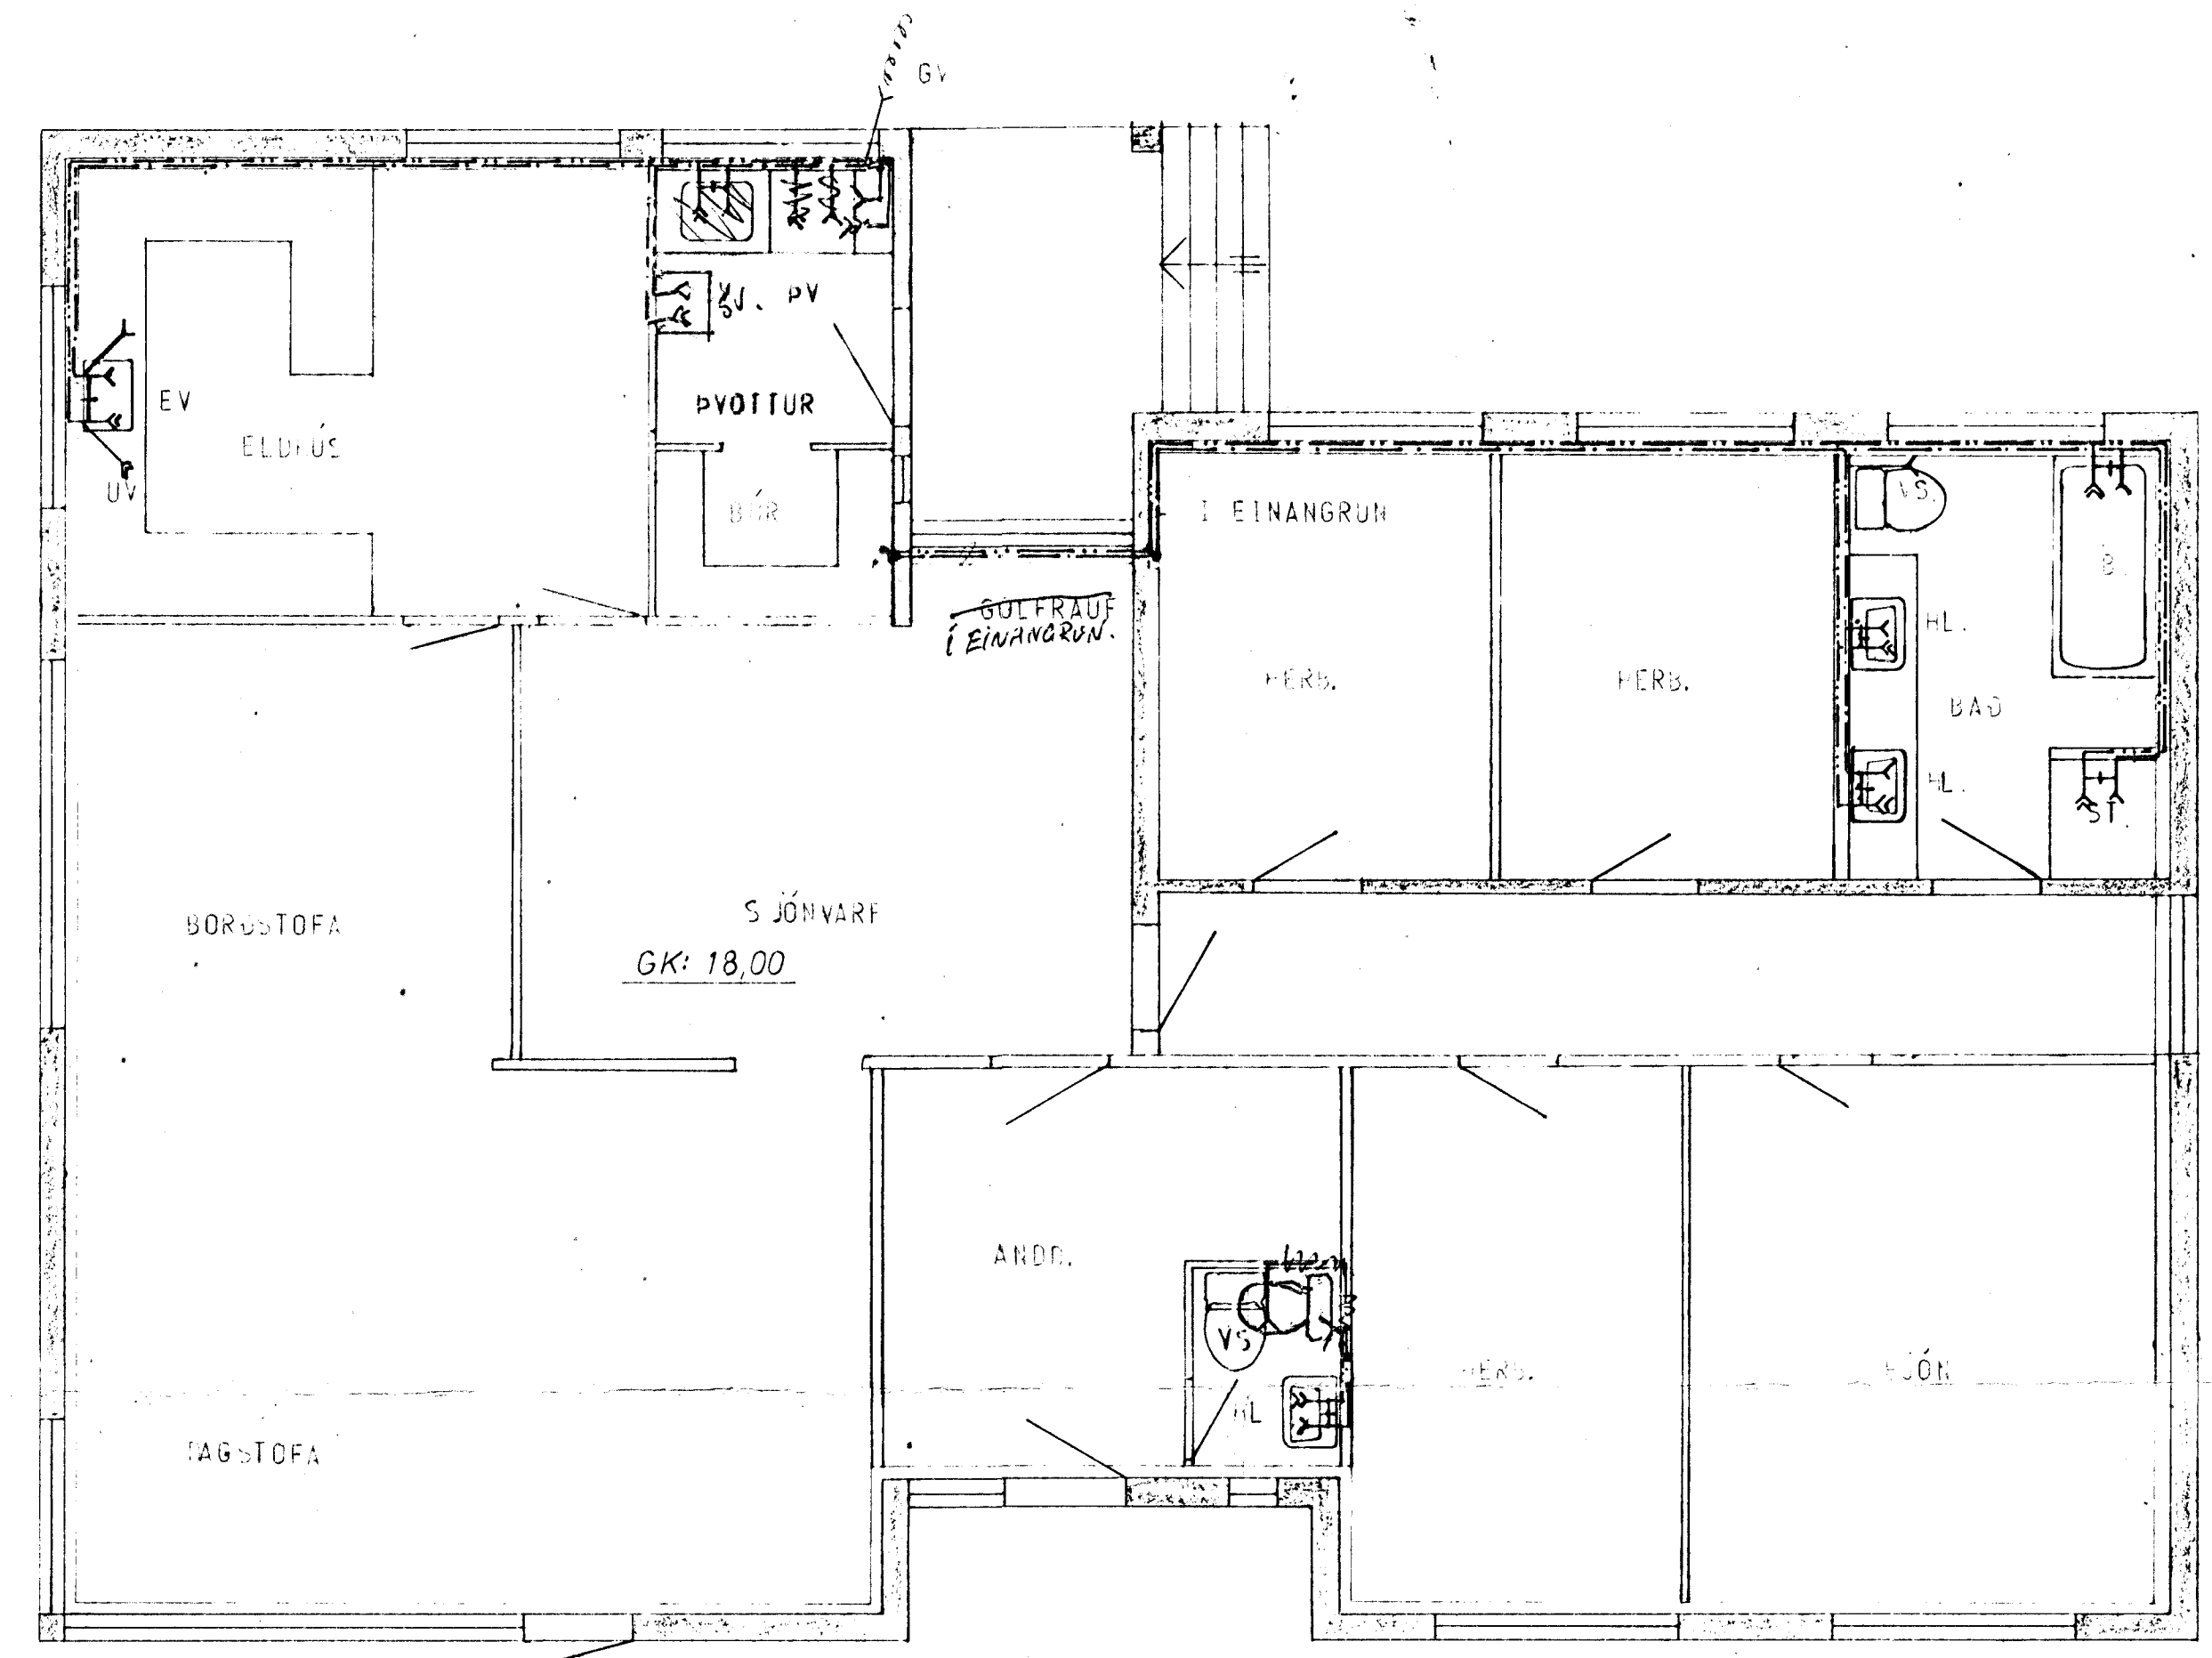

GRUNNMYND HÆÐAR 1:50

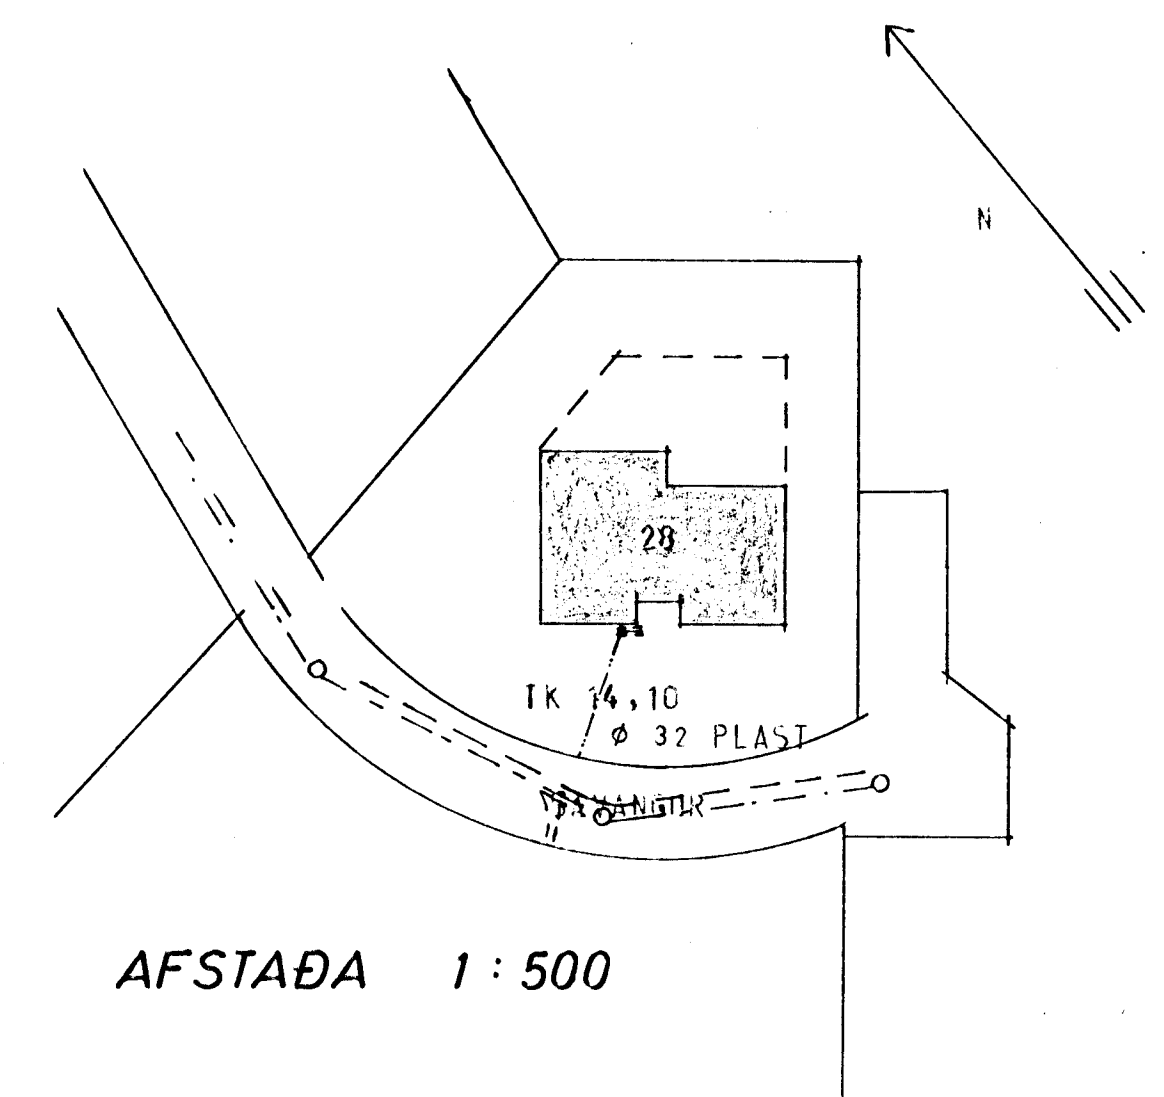

AFSTAÐA 1:500

SJÁ SKÝRINGAR TEKN. NR. 20

SÆVANGUR 28, HAFNARFIRÐI		MÆLIKVARDI 1:500	VERK 7806.	TEIKN NR 23
VATNSLÖGN – GRUNNMYND.		Hannað 1:50	Yfirráð S	DAUS
JÓHANN GUNNAR BERGPÓRSSON VERKER MAFI		Teiknað S	Sveip	26.05.78
STRANDGÖTU 11 – HAFNARFIRÐI – Sími 53315		(BNI YTT)		