



GRUNNMYND KJALLARA 1:50

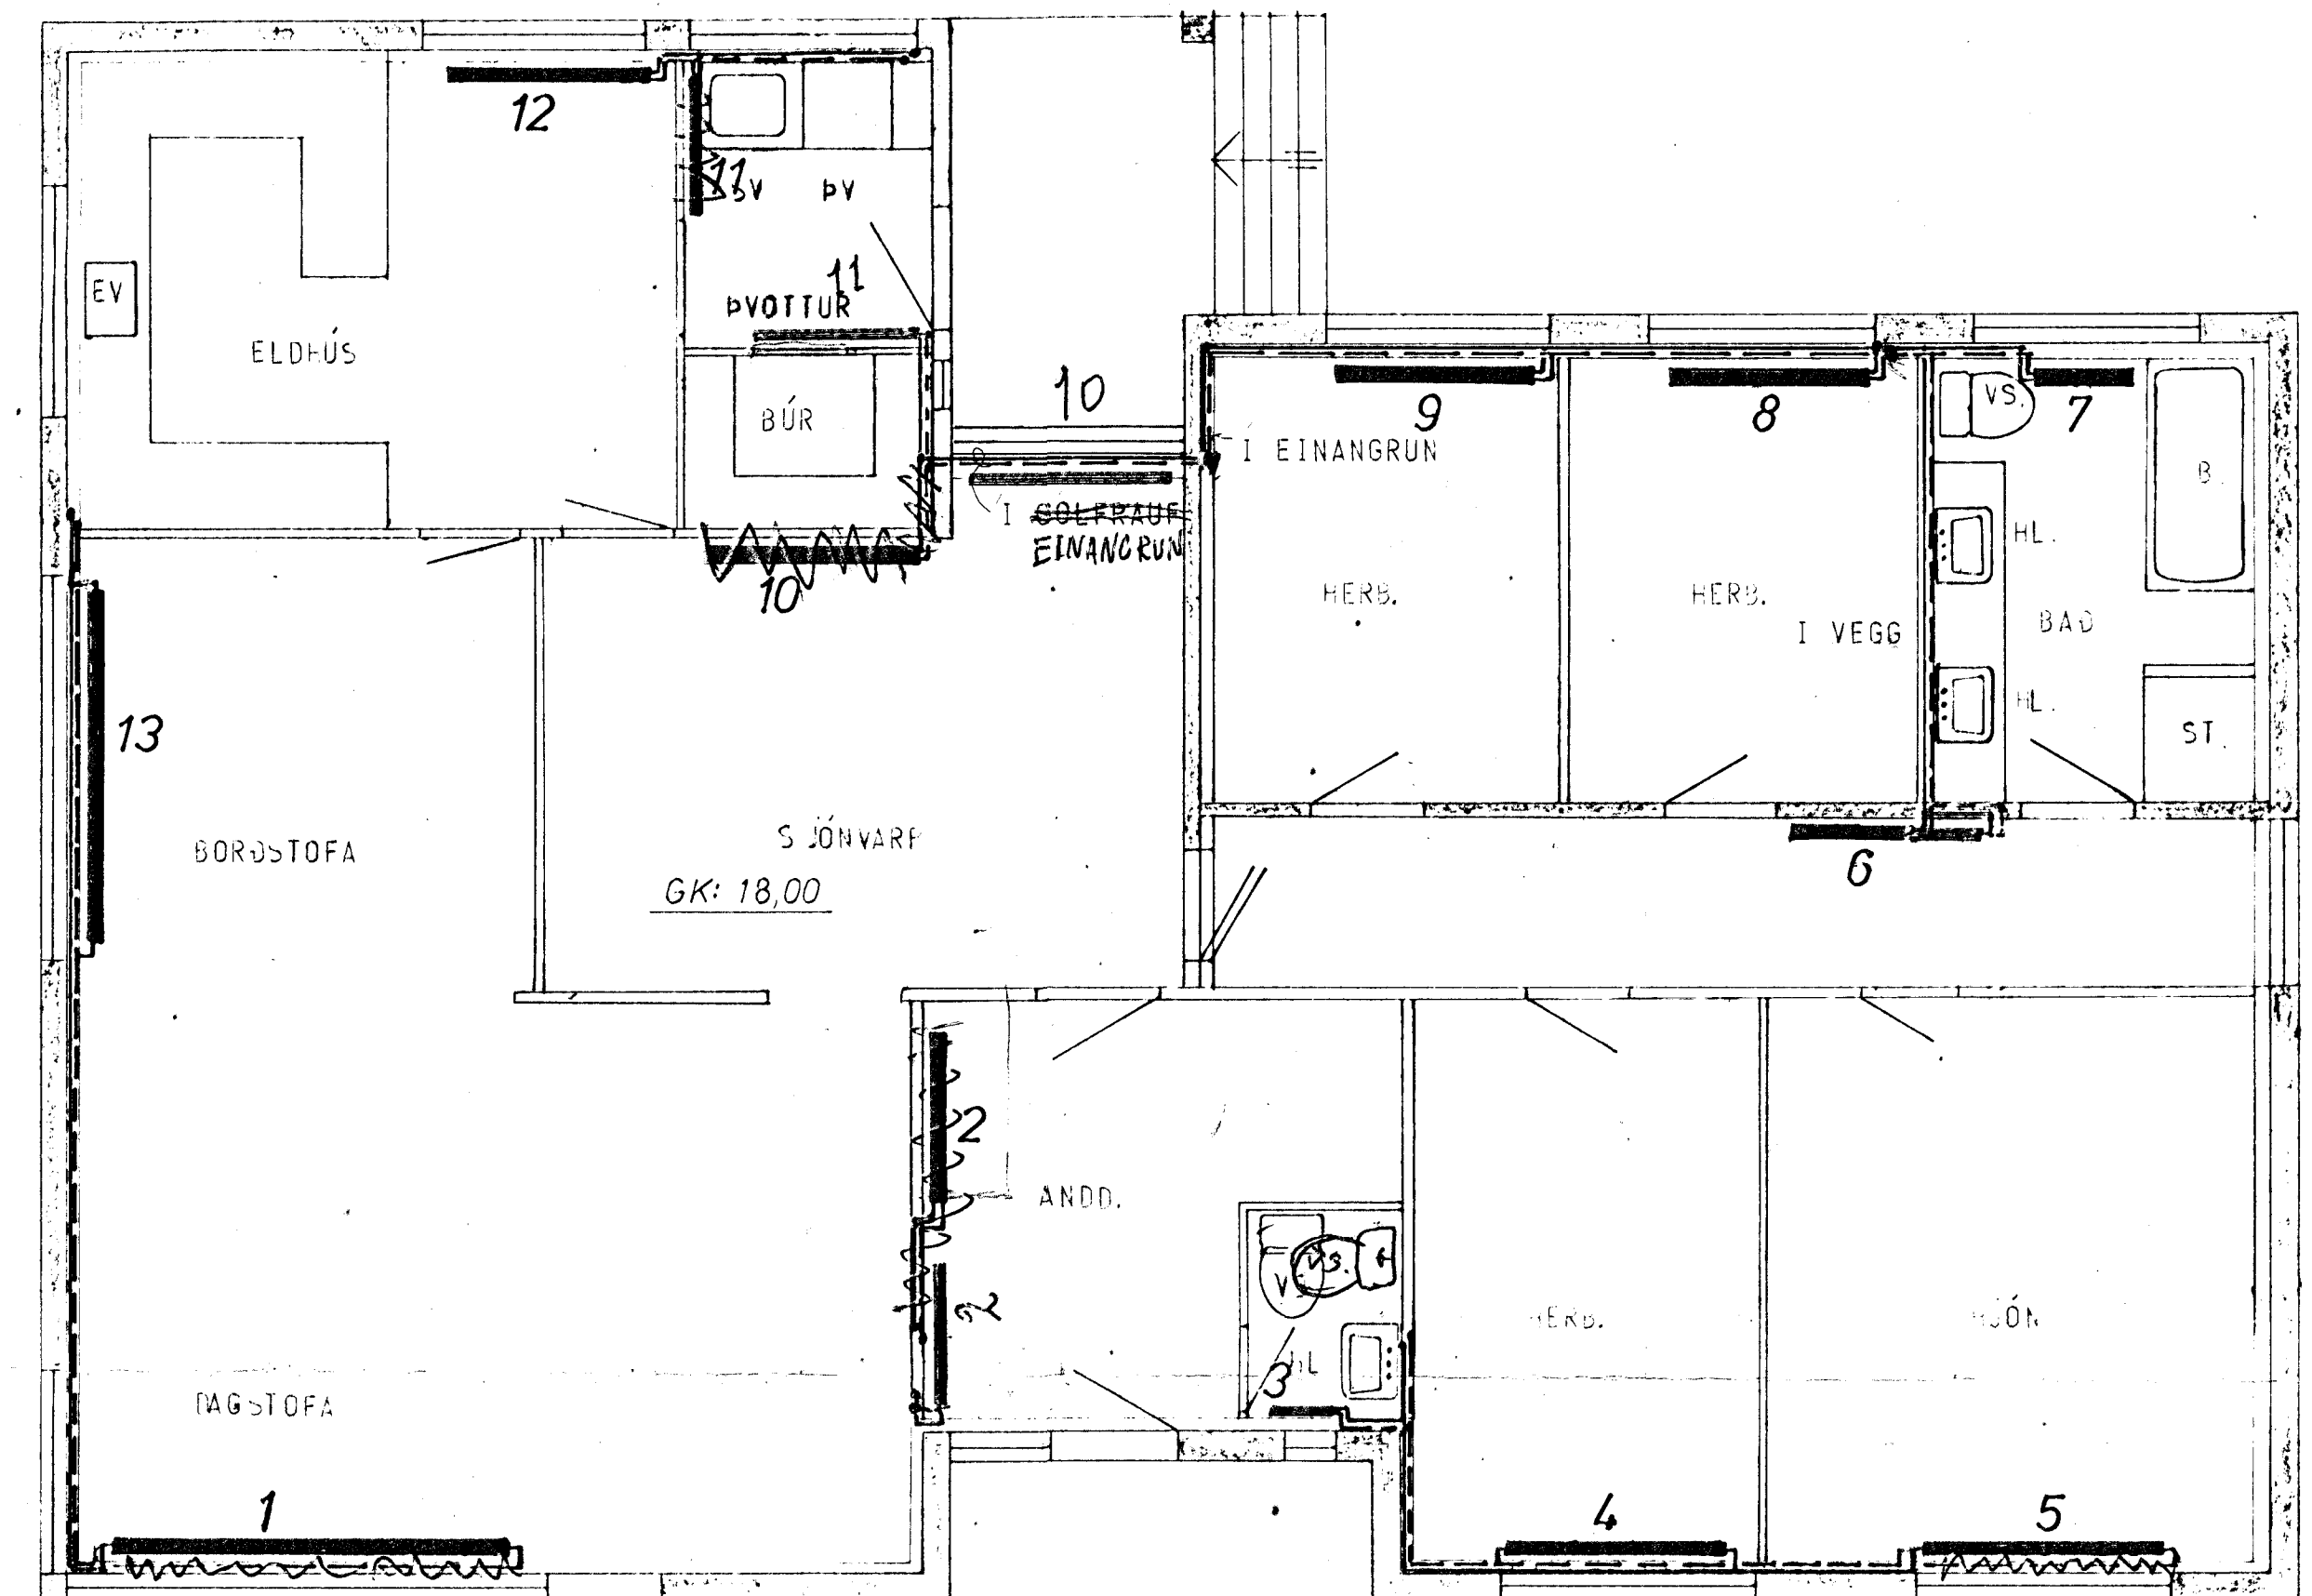

GRUNNMYND HÆÐAR 1:50

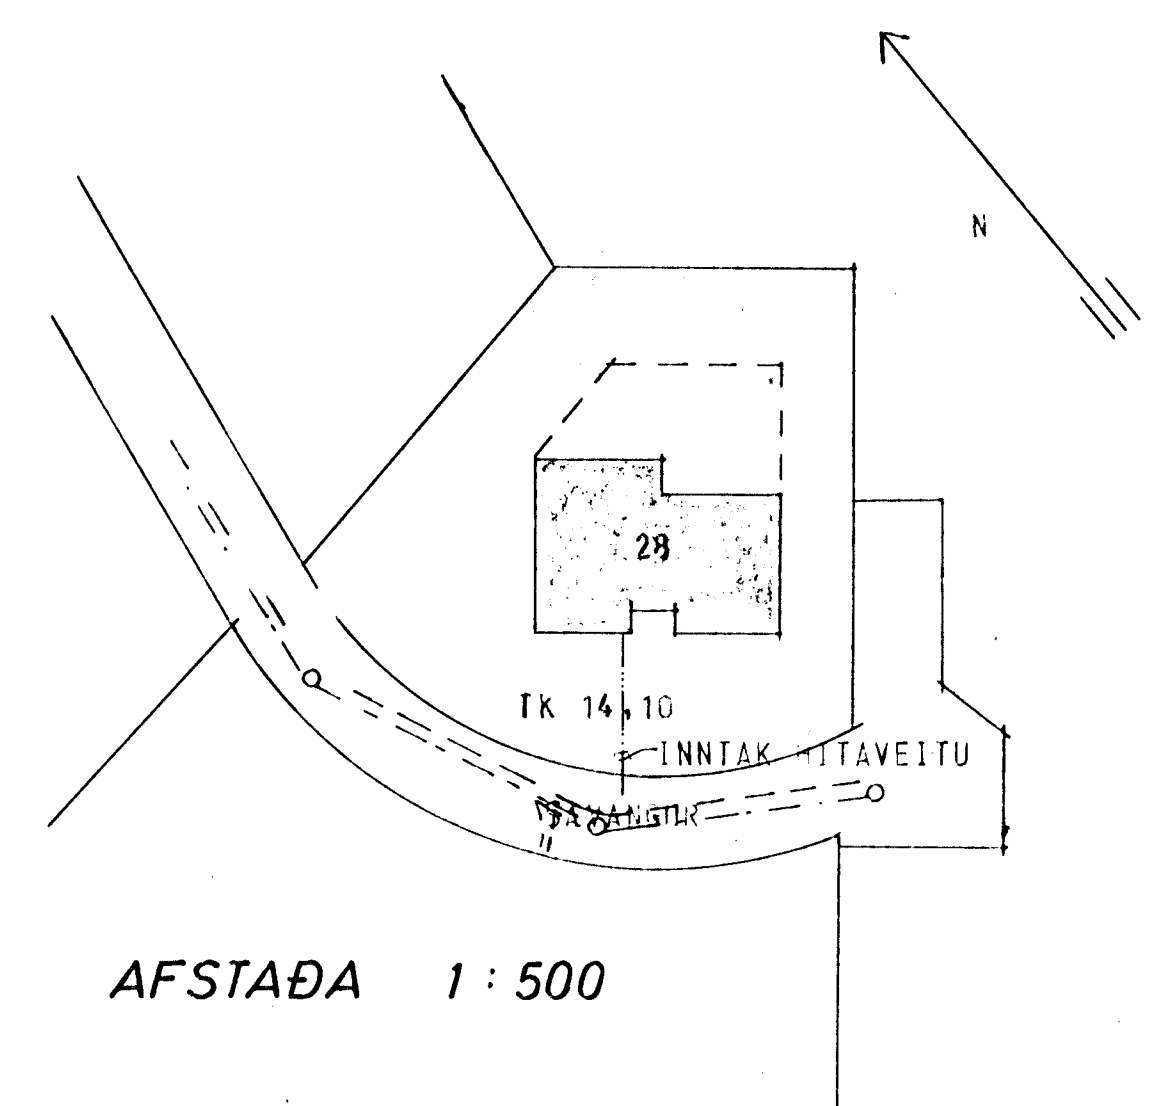

AFSTAÐA 1:500

SJÁ SKYRINGAR TEKN. NR. 20

| | | | |
|---|---------------------|------------------|------------------|
| SÆVANGUR 28, HAFNARFIRÐI | MÆLIKVARDI 1:500 | VERK 7806 | TEKN NR 31 |
| HITALÖGN — GRUNNMYND | Hannað Teiknað | Yfirlit Samb. | DAÐS AGÚST 78 |
| JÓHANN GUNNAR BERGPÓRSSON STRANDGÖTU 11 — HAFNARFIRÐI — SÍMI 53315 | VERKFR MFÍ | BREYTT | |