
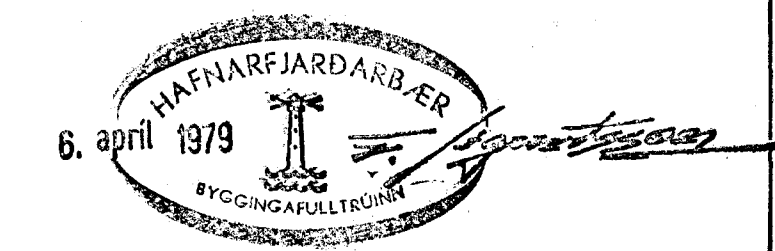


KERFISMYNDIR FRÆRENNISSTOFNA 1:50

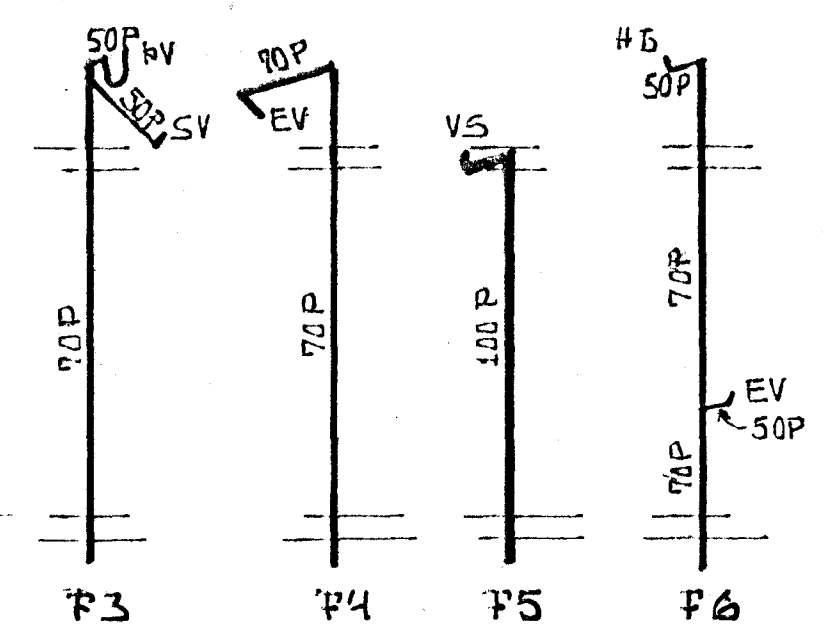

BREYTT 05-04-79 KS

SÆVANGUR 30, HAFNARFIRÐI.	DAGS. 09-09-78 HANNAB. KS
HITA- OG HREINBÆTISLAGNIR Í KJALLARA	VERK NR 7802-02
MÆSIKV. 1:50	BEAÐ NR
KRISTJAN STEFÁNSSON F.T.F.I	-02
MÍÐVANGI 12, HAFNARFIRÐI. Sími 52708	