



HITALÖGN SKYRINGAR:

A öllum öfnum skulu vera t.d. Danfoss RAVL 3/8" á framrennsli nema á öfnum nr. þar skulu vera t.d. Danfoss FJVR 3/8" á bakrennsli ofna. Loftskráfur skulu vera á öllum öfnum einnig stillití. t= 40 C  
 Pipur skulu vera svartar dregnar stálpipur og fittings samsvarandi að gerð.  
 Einangrun pipa  $\varnothing$  10 - 25 mm 15 mm glerullar hólkar.  $\varnothing$  25 mm 20 mm glerullar hólkar einangrun skal sívefja með sisalpappa.  
 Efni og vinna skal vera í samræmi við reglugerðir um hitalagnir o.fl. í Rvík. og skal sérstaklega bent á eftirtaldar greinar:  
 31. grein Pipur  
 32. grein Um samsetningu á pipum  
 36. grein Miðstöðvarofnar  
 42. grein Um einangrun  
 48. grein Þrýsti þrófun  
 ALLAR PÍPUVIDDIR ERU Í mm

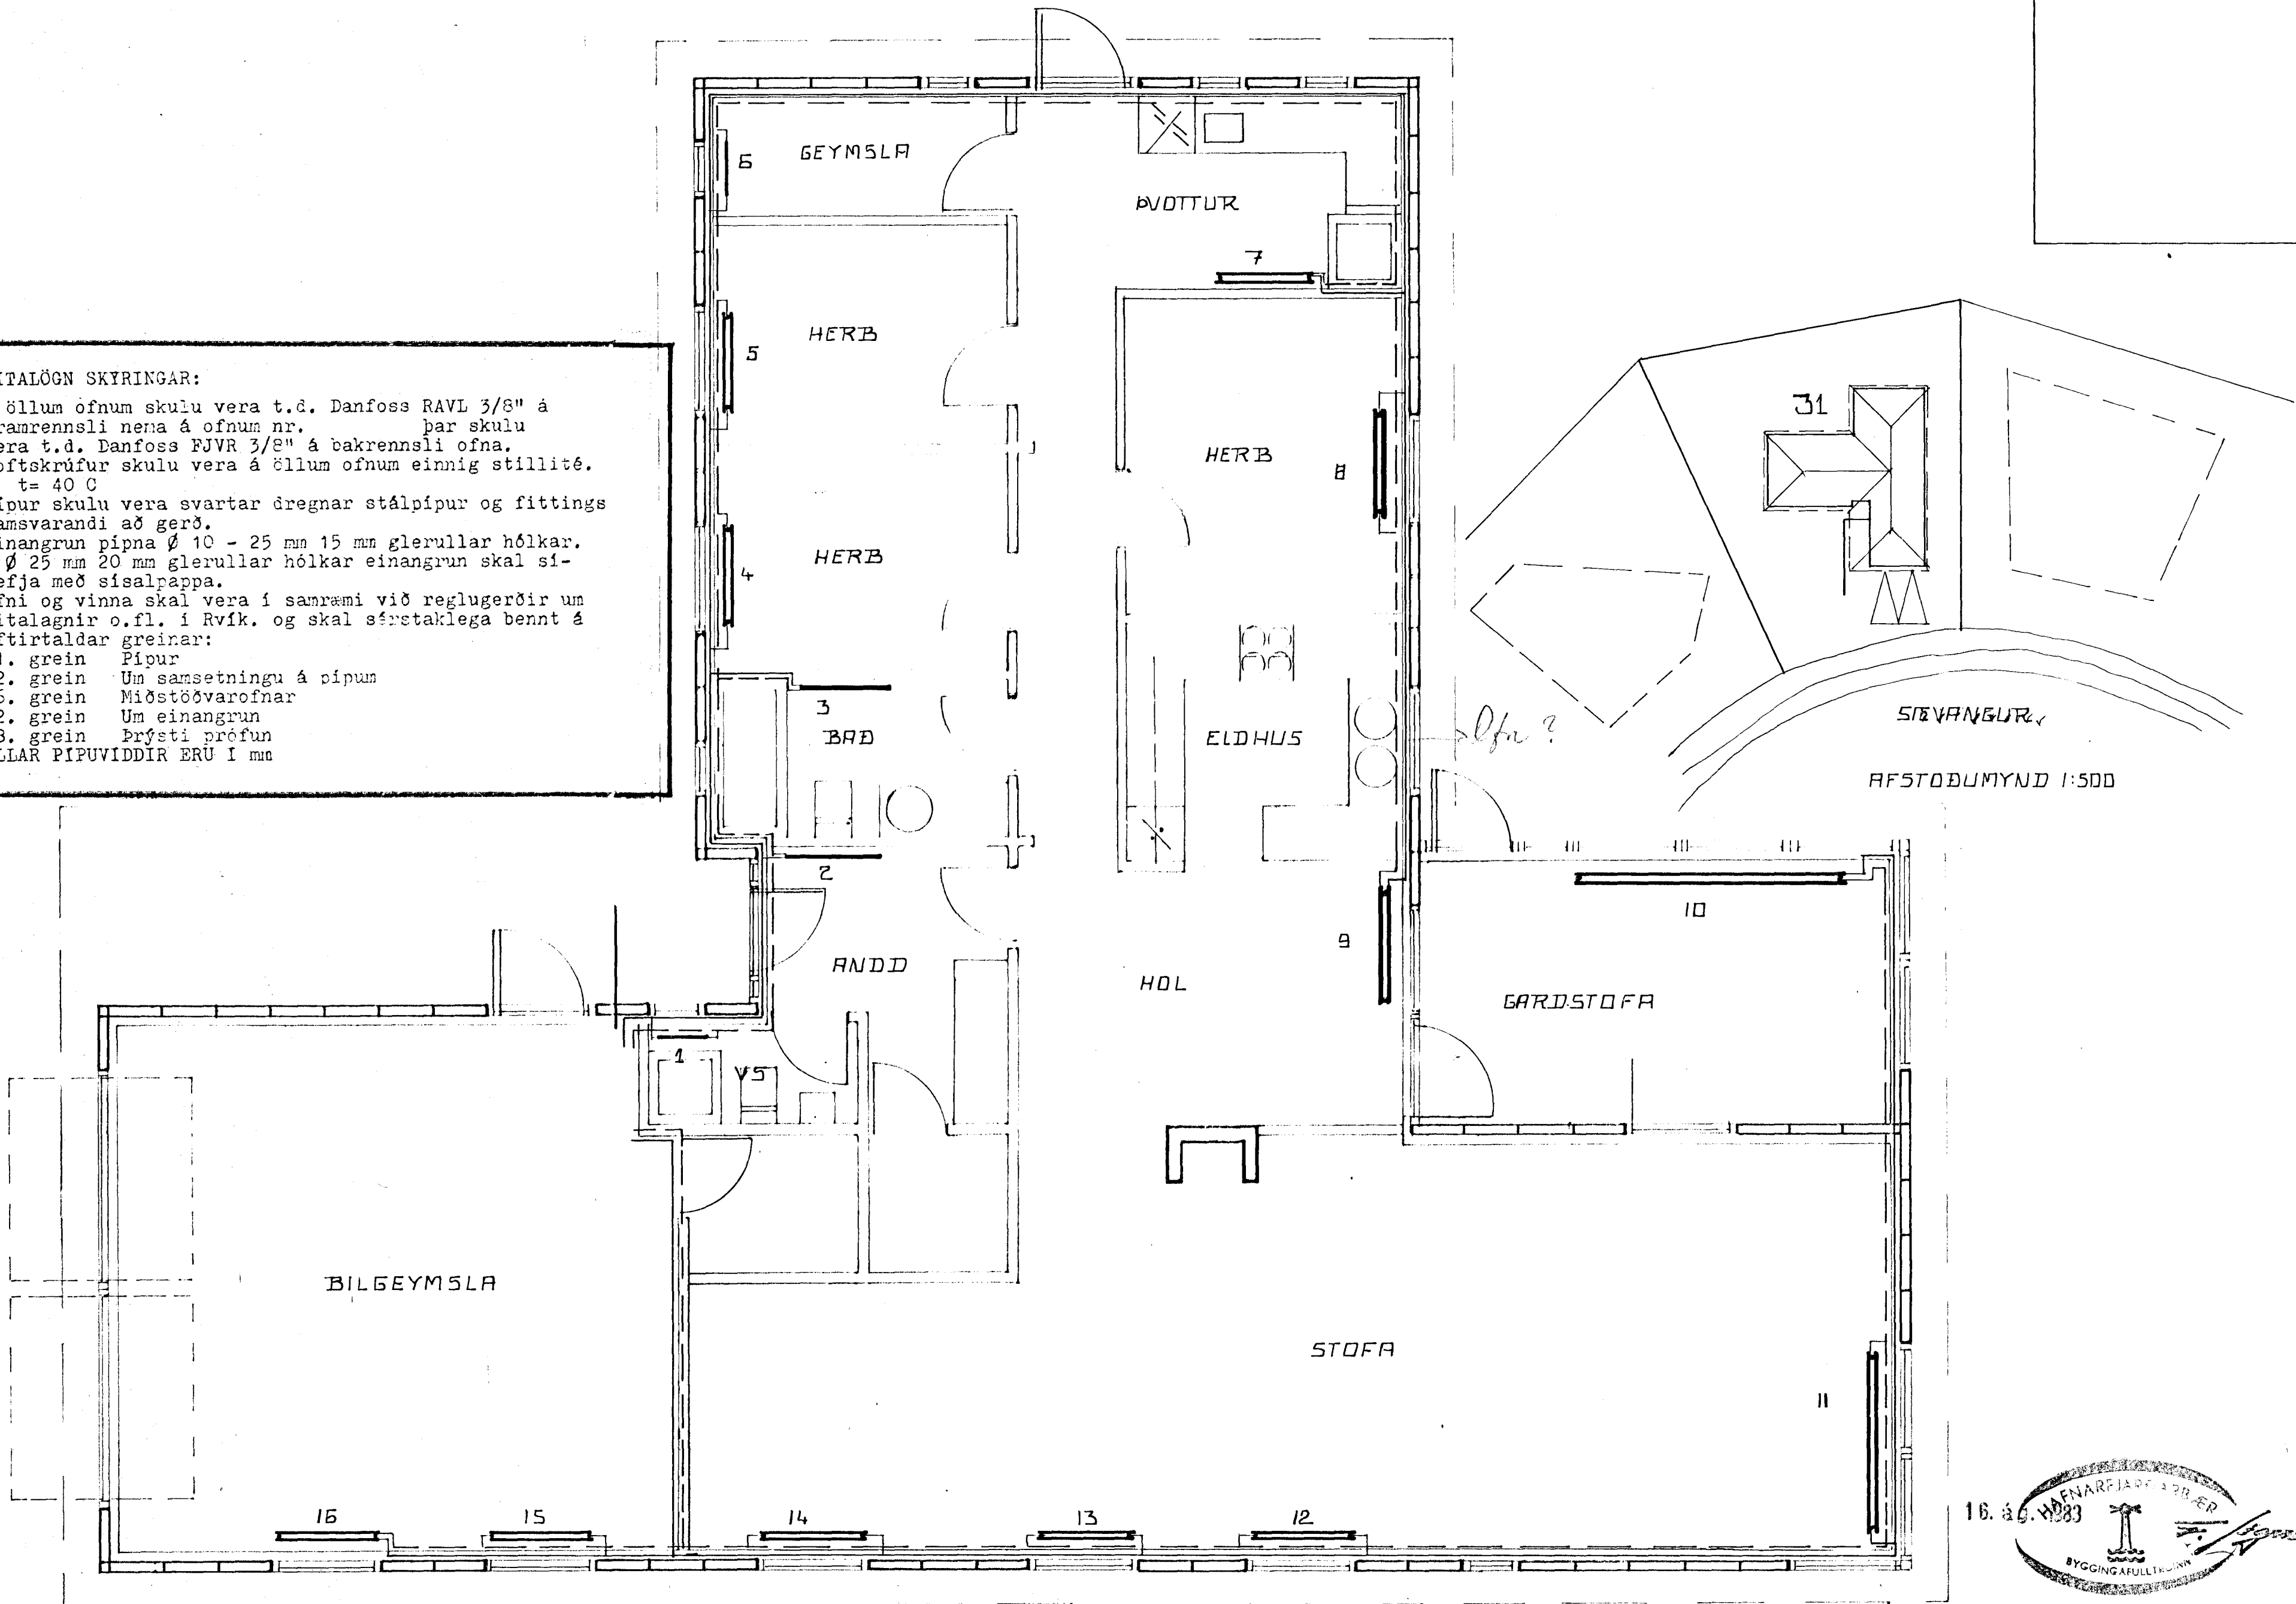

GRUNNMYND 1:50

AFSTÖÐUMYND 1:500

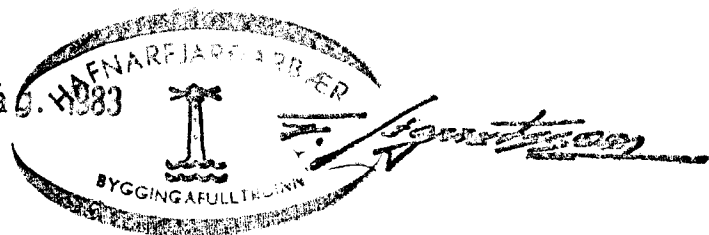

RVÍK JÚLÍ 83 <i>[Signature]</i>	<b>HÚSASMÍÐJAN</b> H SÚÐAVOGI 3-5, RVÍK. Sími 84599 F FÍFUHAMMI KÓPAV. Sími 43521	GERD NR.
REIKN. TEIKN. GLI JP YFIRF.	<b>SÆVANGUR 31</b> HAFNARFIRÐI	VERK NR. <b>S 724</b>
MÆLIKV. 1:50 1:500	HITALÖGN GRUNNMYND AFSTÖÐUMYND	TEIKN NR.