




AFSTAÐA 1:500

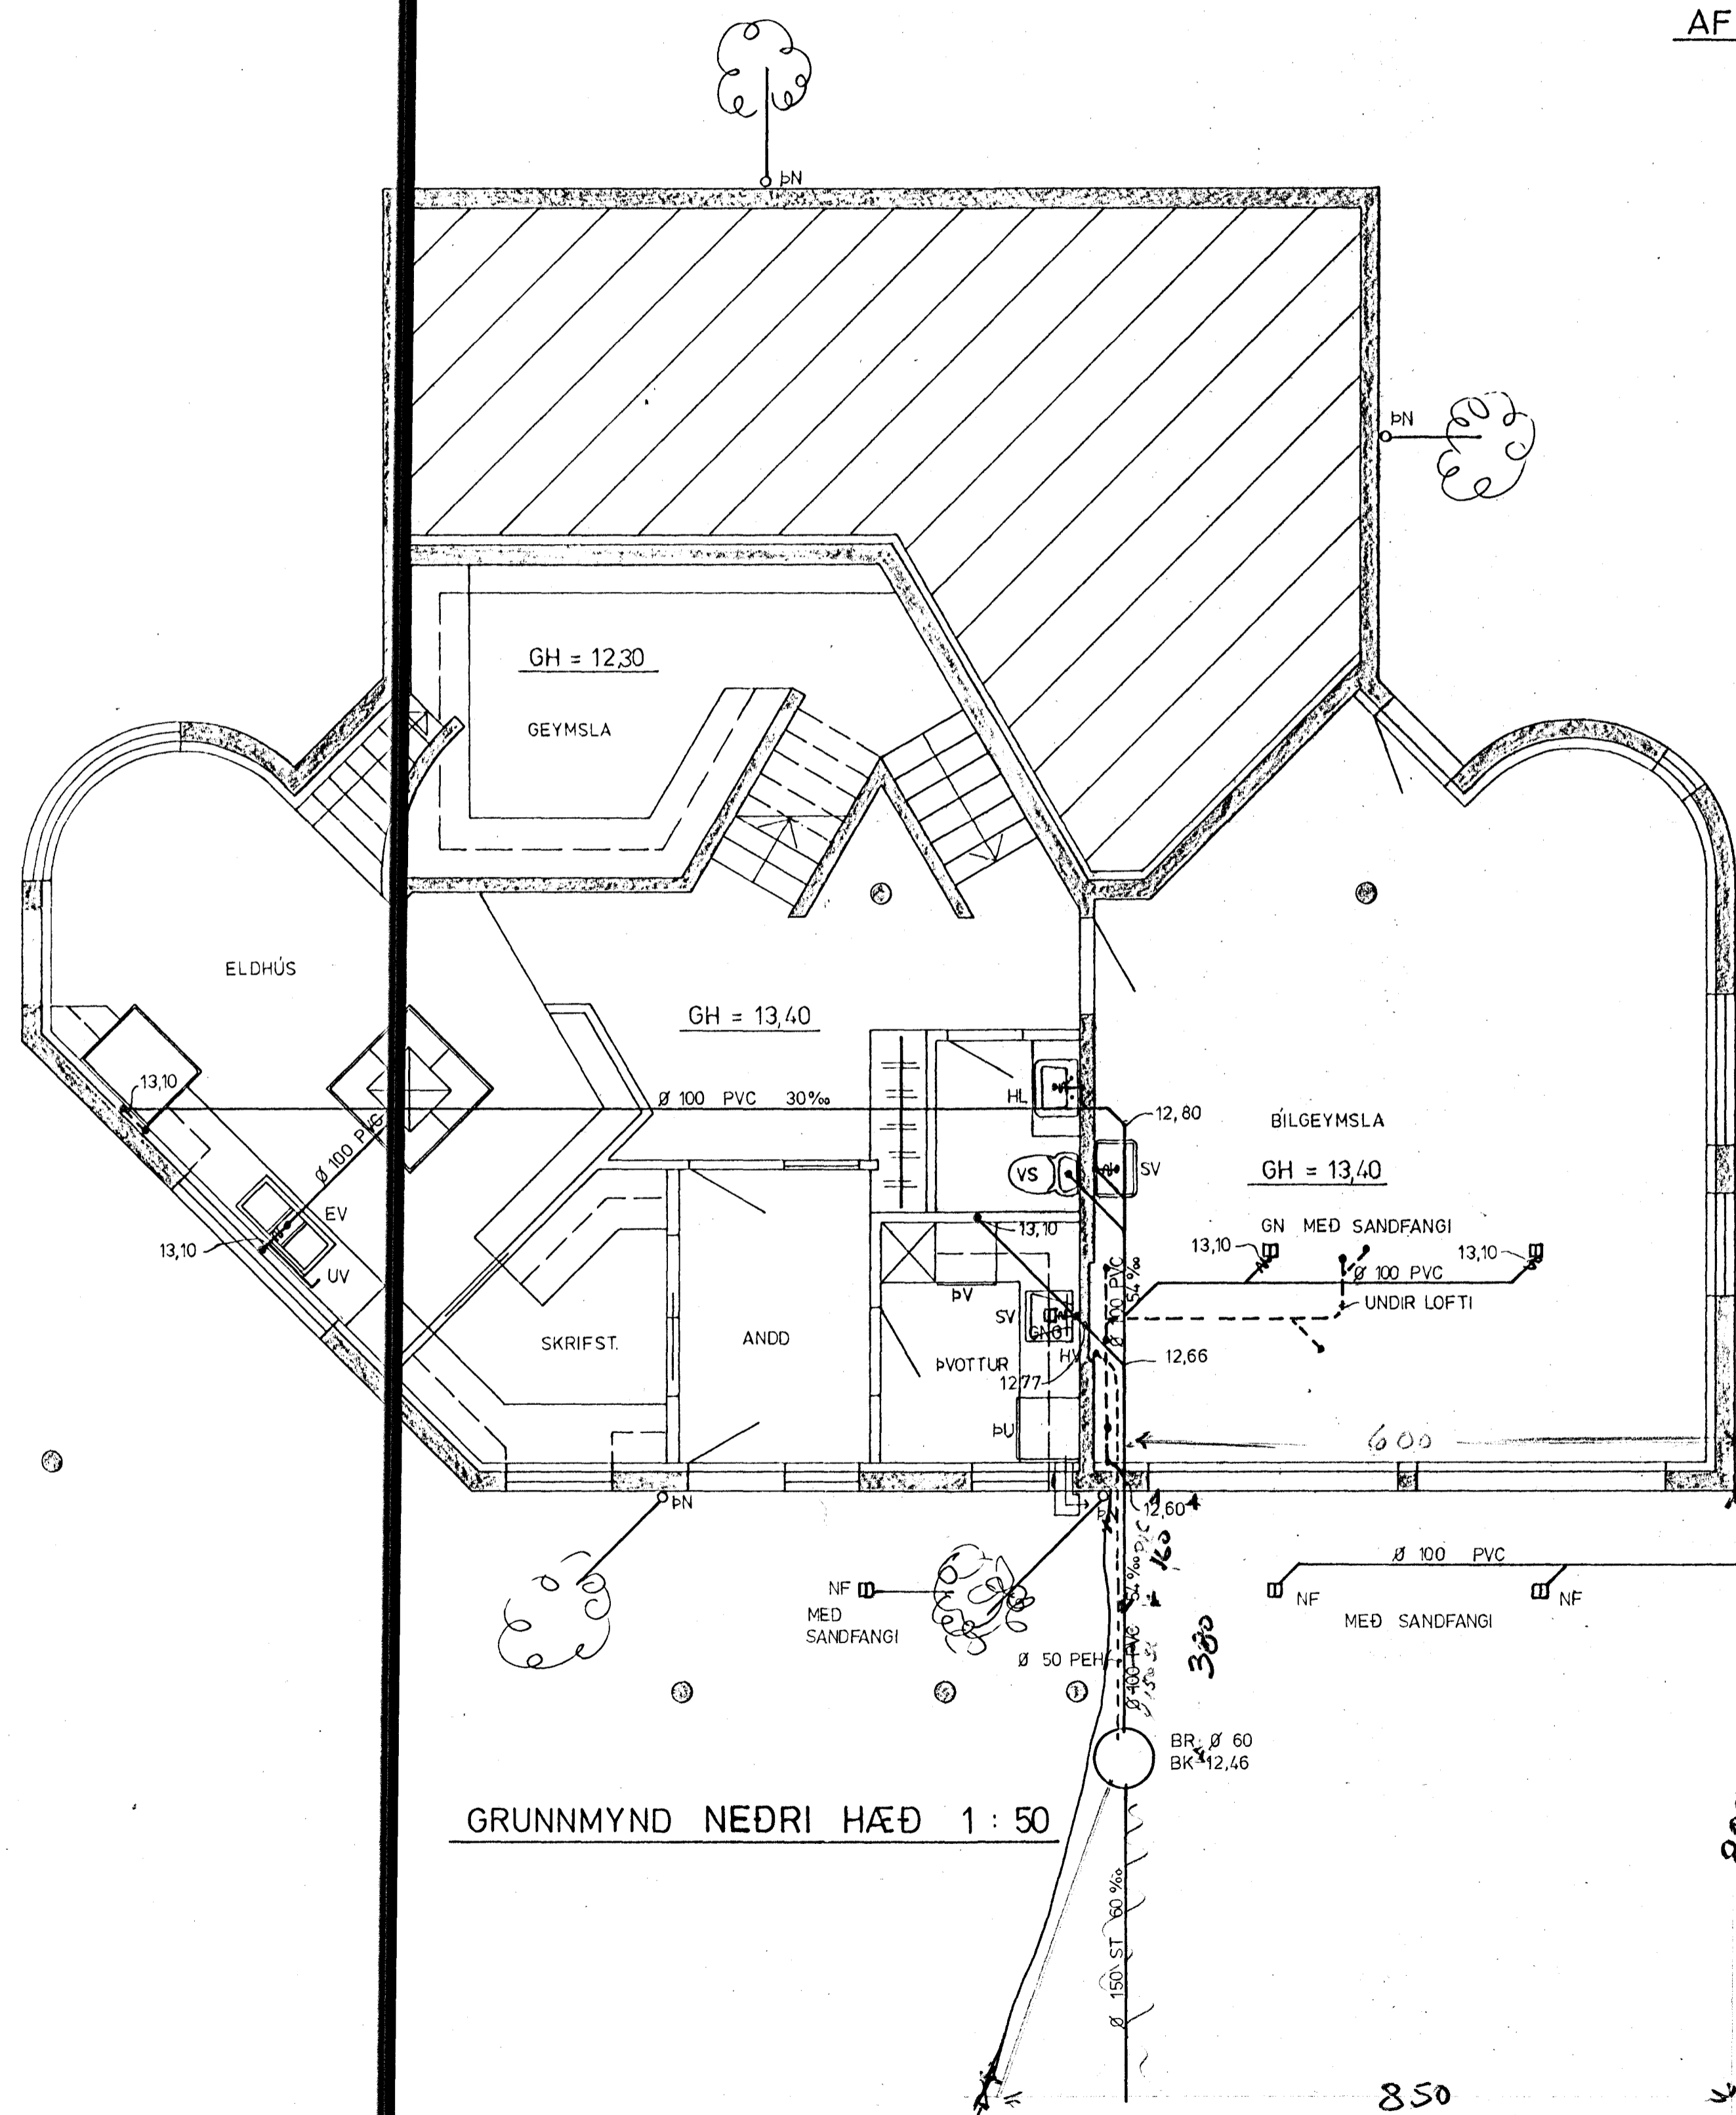

GRUNNMYND NEDRI HÆÐ 1:50

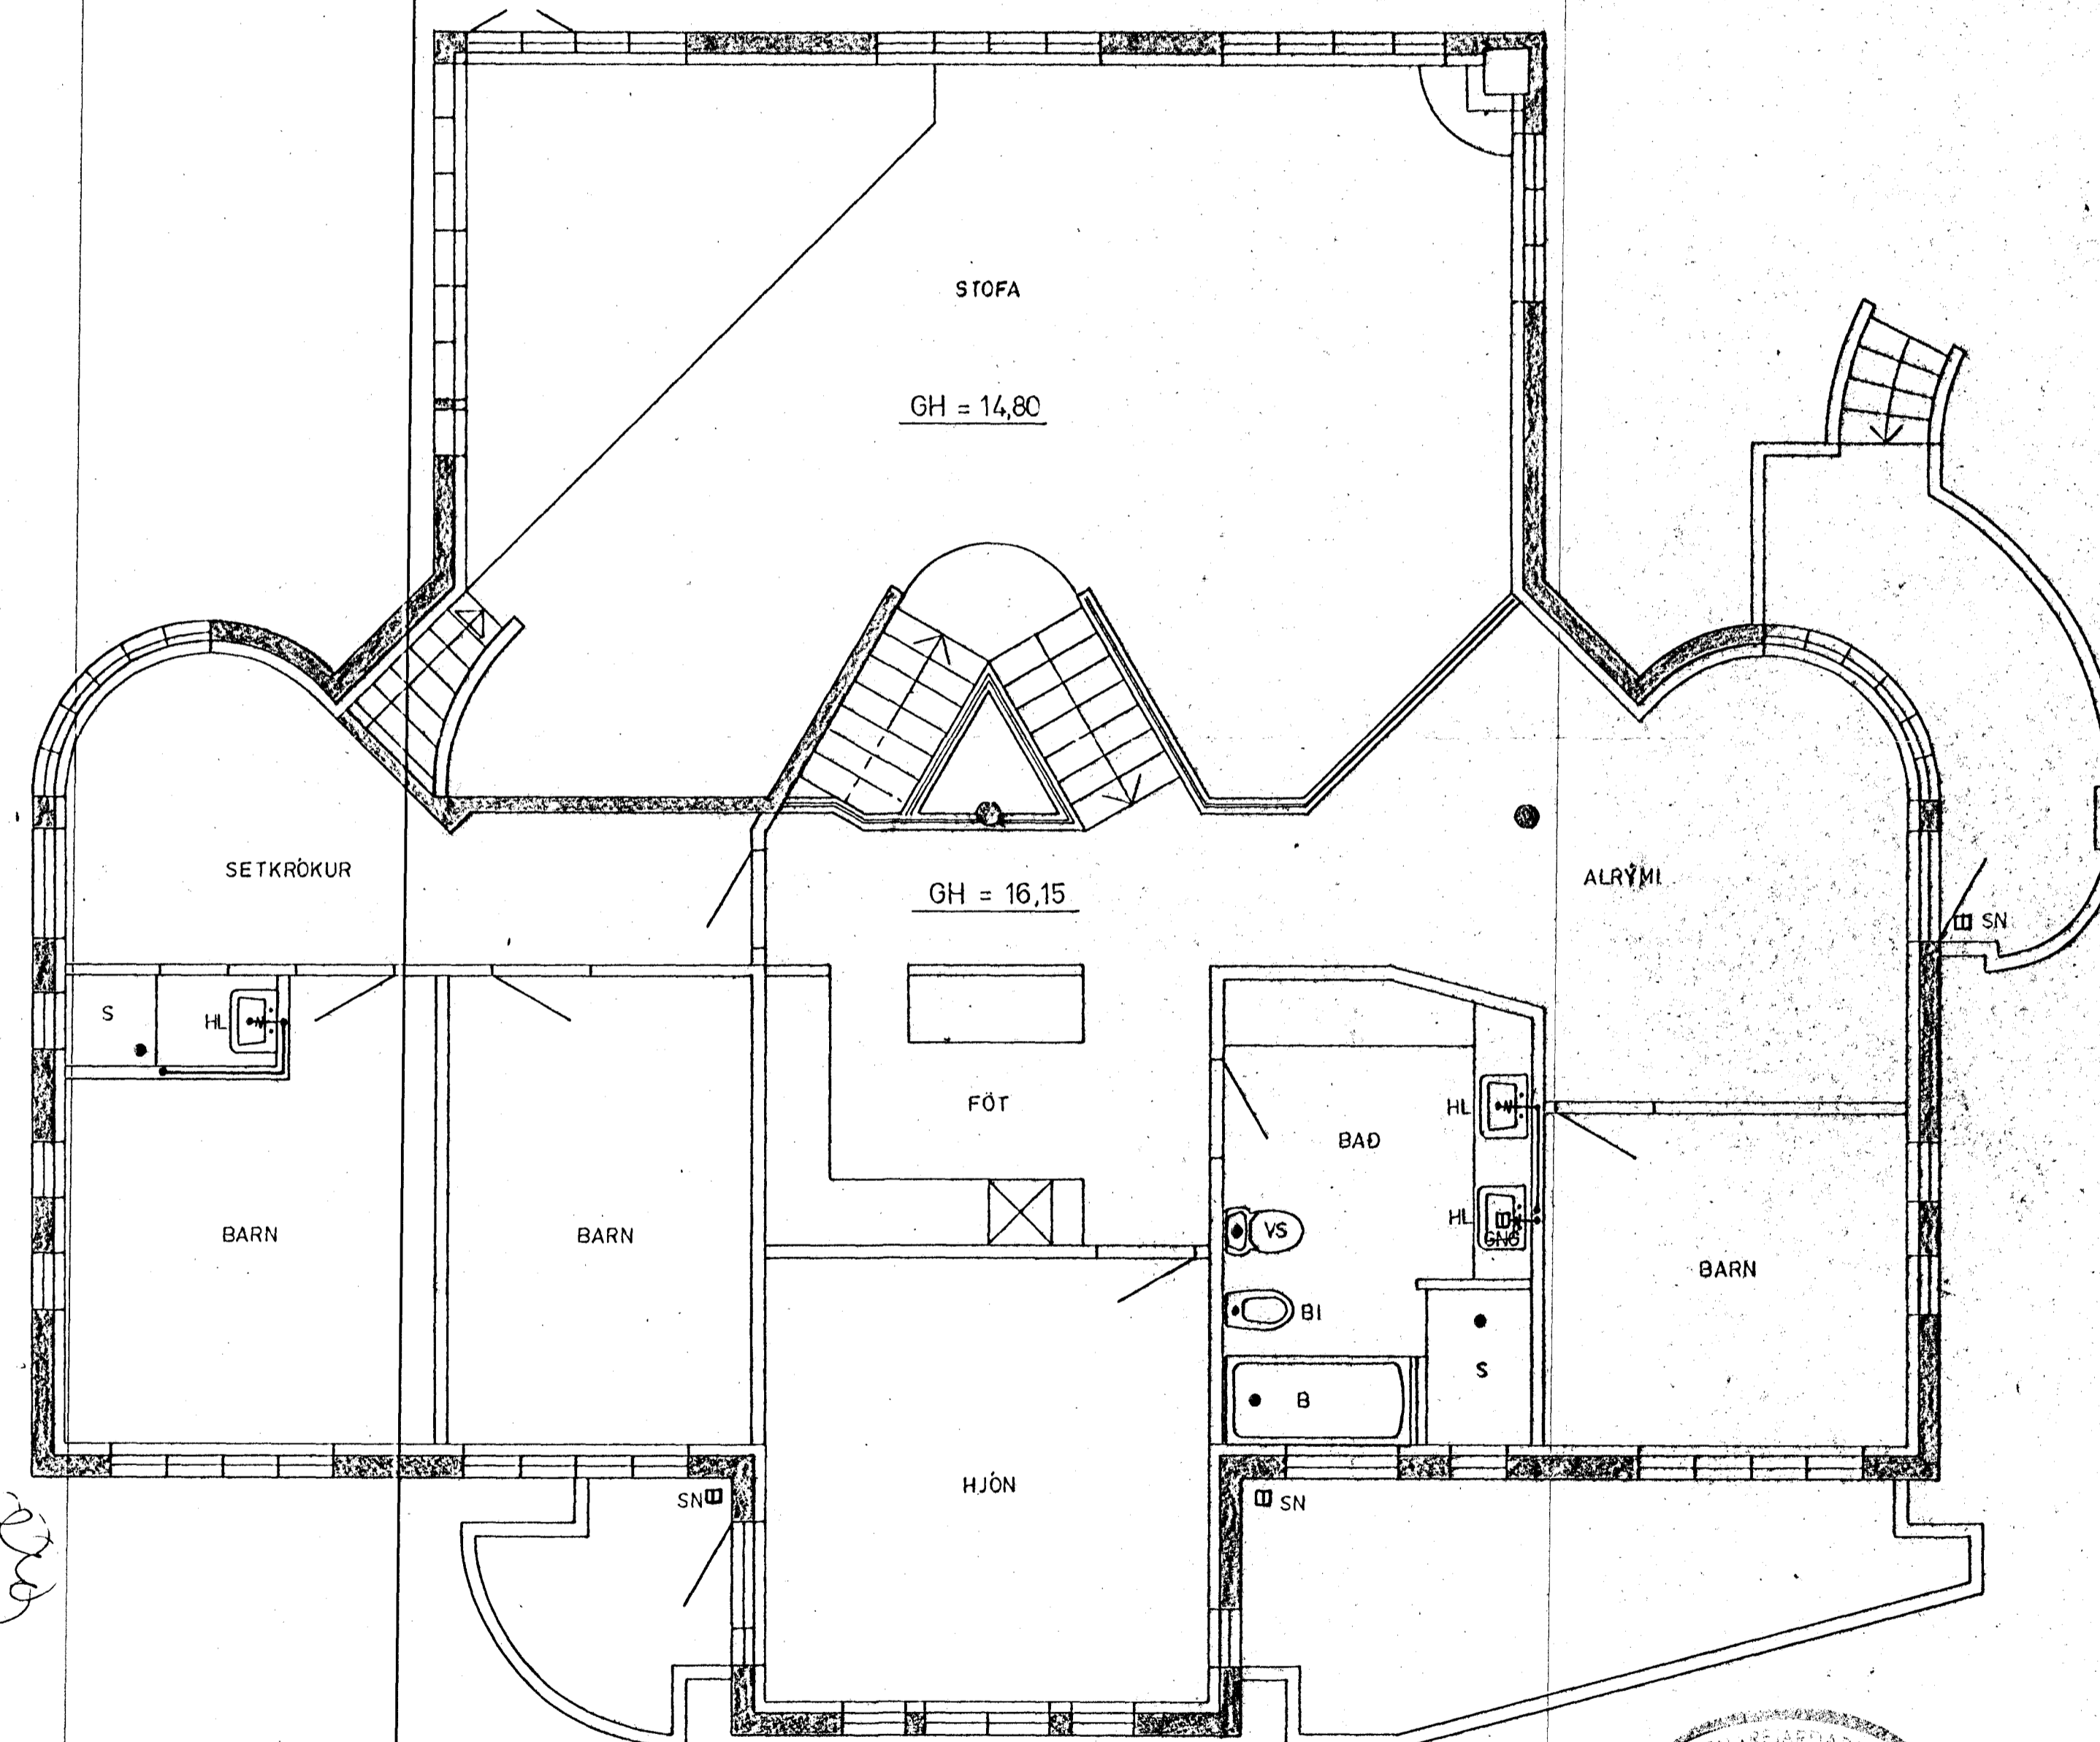

GRUNNMYND EFRI HÆÐ 1:50

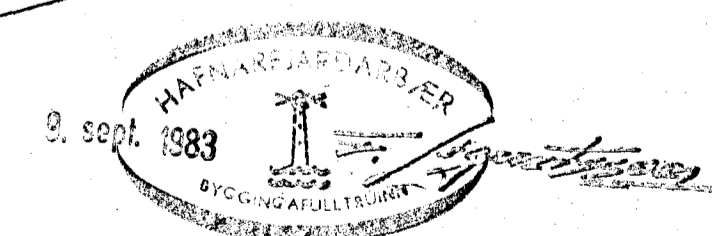

SKÝRINGAR SJÁ TEIKNINGU NR. 20.

SÆVANGUR 33, HAFNARFIRÐI		Mælikv. 1:50	Verk 83018	Telkn. nr. 2.1
FRÆRENNSLISLÖGN GRUNNMYNDIR		Hannað Teiknað	Virjanð Samþ.	Dag. JÚLÍ '83
VERKFRÆÐIÐJÓNUSTA JÓHANNIS G. BERGÞÓRSSONAR h/v.				
VERKFR. MVFI				