S K Ý R I N G A R :

UNDIR OG YFIR LAGNIR KOMI UM 1o CM SANDLAG. ANNAÐ EFNI OG FRÁGANGUR SKOLPLAGNA SÉ Í SAMRÆMI VIÐ REGLUGERÐ FYRIR HOLRÆSI Í REYKJAVÍK OG BYGGINGARSAMÞYKKT.

HEIMILT ER AÐ NOTA SKOLPLAGNAEFNI ÚR PLASTI. SÉU ÞÁ ALLAR LAGNIR ó1oo MM.
ÞAR SEM STÚTAR GANGA UPP Í GEGNUM GÓLFPLÖTU SKULU GERÐAR 3o x 3o CM GÖT Í PLÖTUNA.
ANNAÐ EFNI OG FRÁGANGUR LAGNA SÉ ÞÁ Í SAMRÆMI VIÐ ÍSL. STAÐAL FYRIR PLASTLAGNIR Í GRUNN.

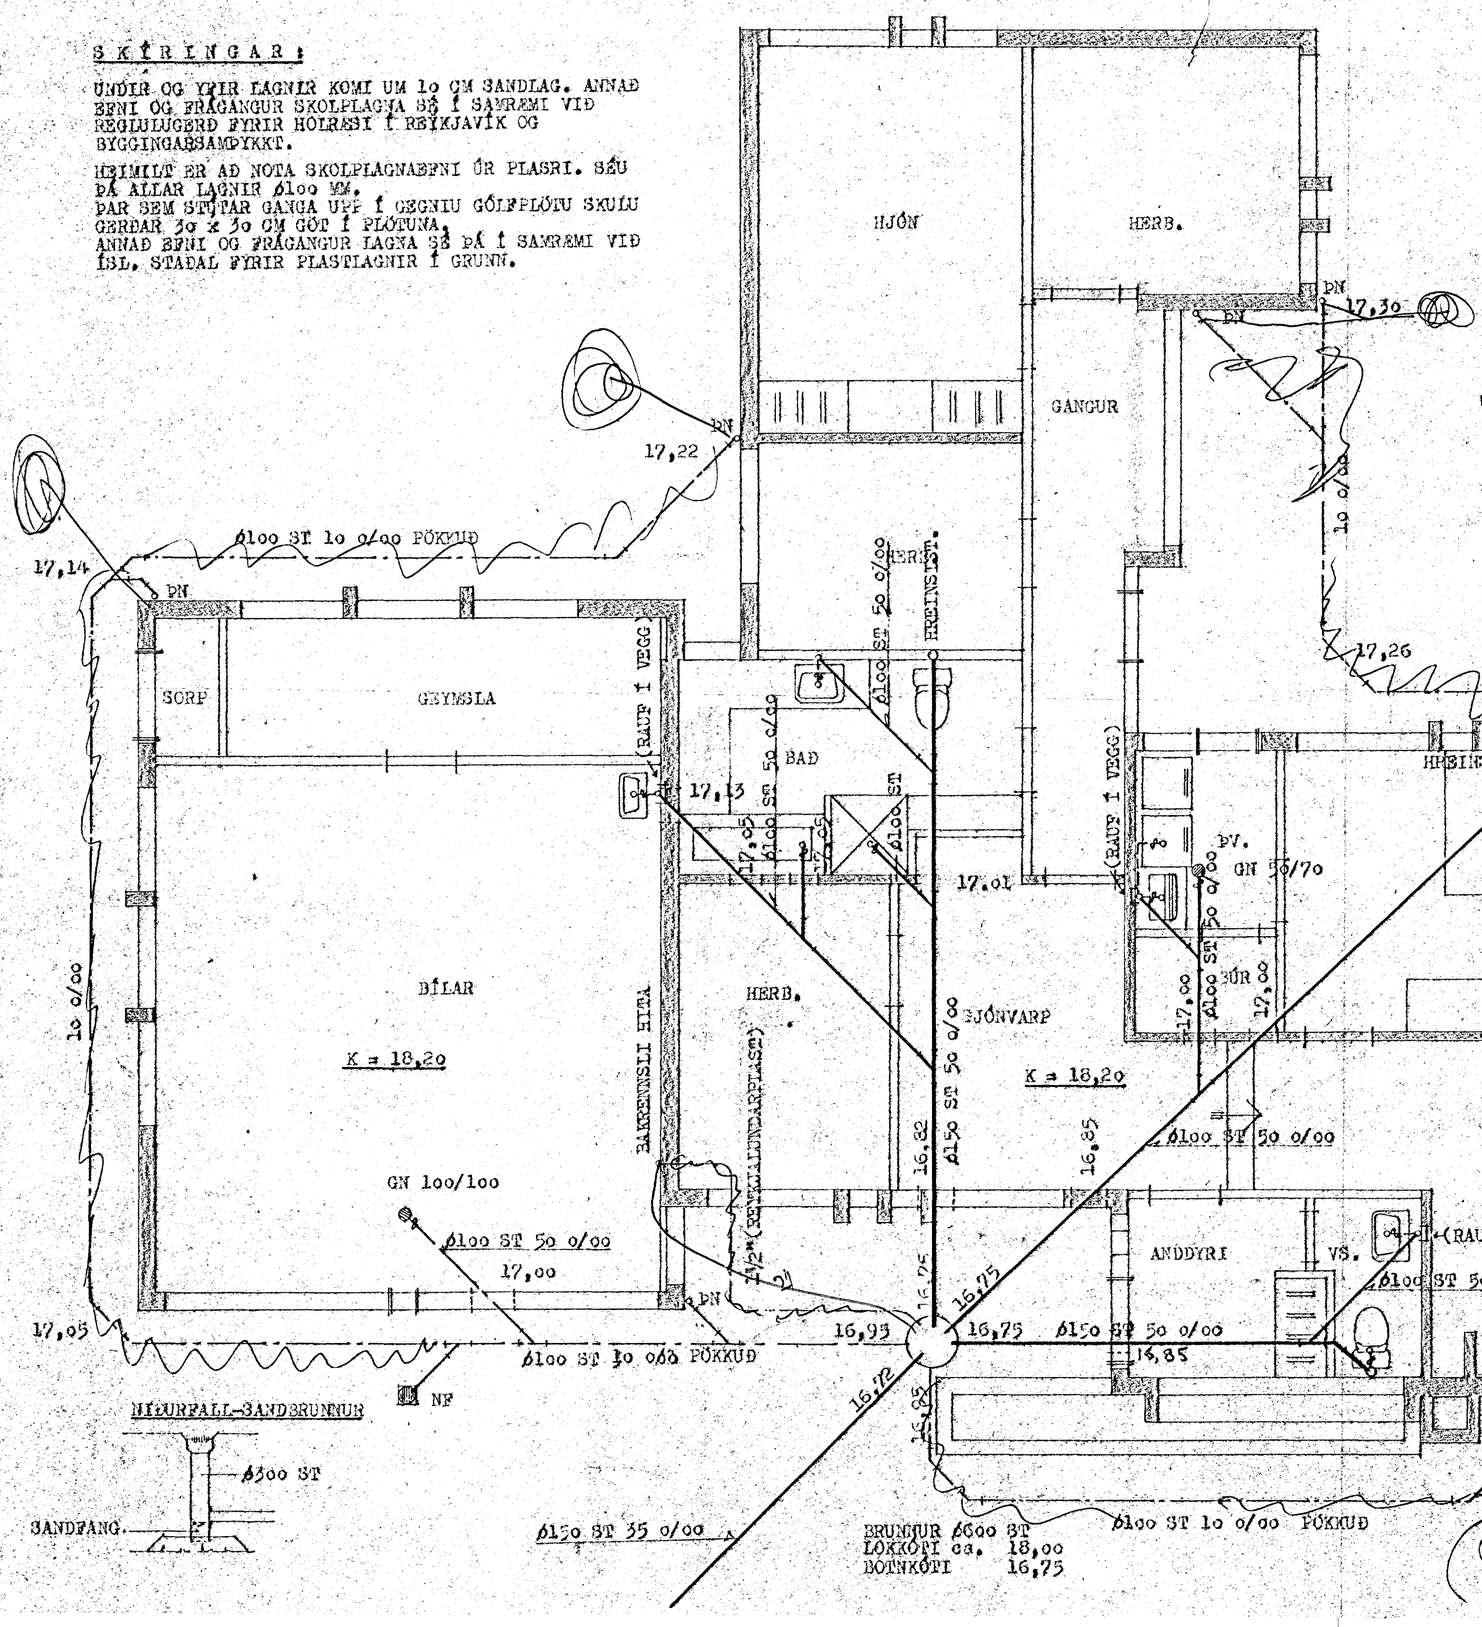

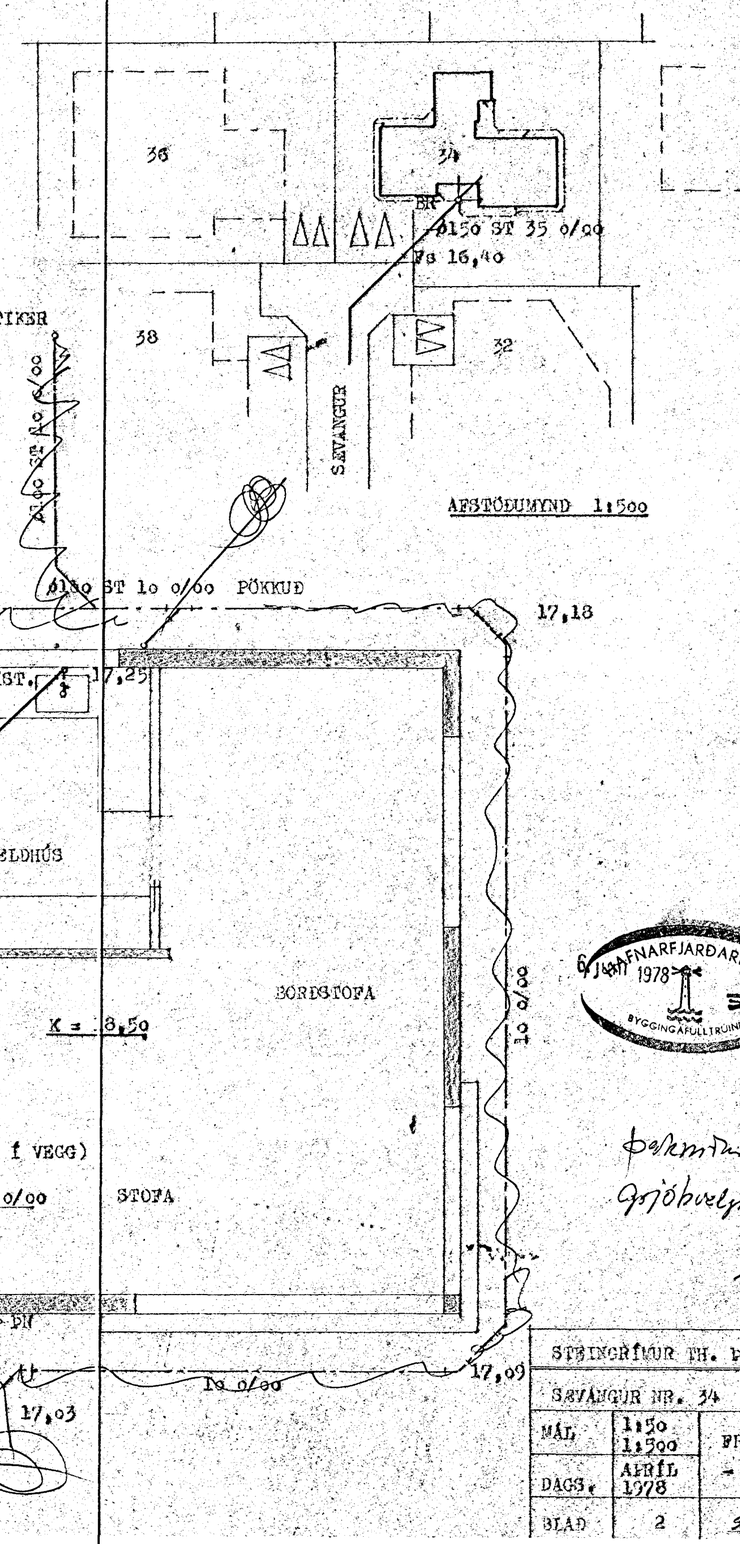

6. JÚNÍ 1978
HAFNARFJARÐARBÆR
BYGGINGAFULLTRÚINN

Þakrennukerfi í grjóthleðslu

STEINGRÍMUR TH. PORKELSSON HF.		
SVANGUR NR. 34 HAFNARFIRÐI		
MÆLI	1:5o 1:5oo	FRÁRENNSLISLAGNIR → GRUNNMYND HÚSAR
DAGS.	APRÍL 1978	
BLAÐ	2	