



SÆVANGUR 41.

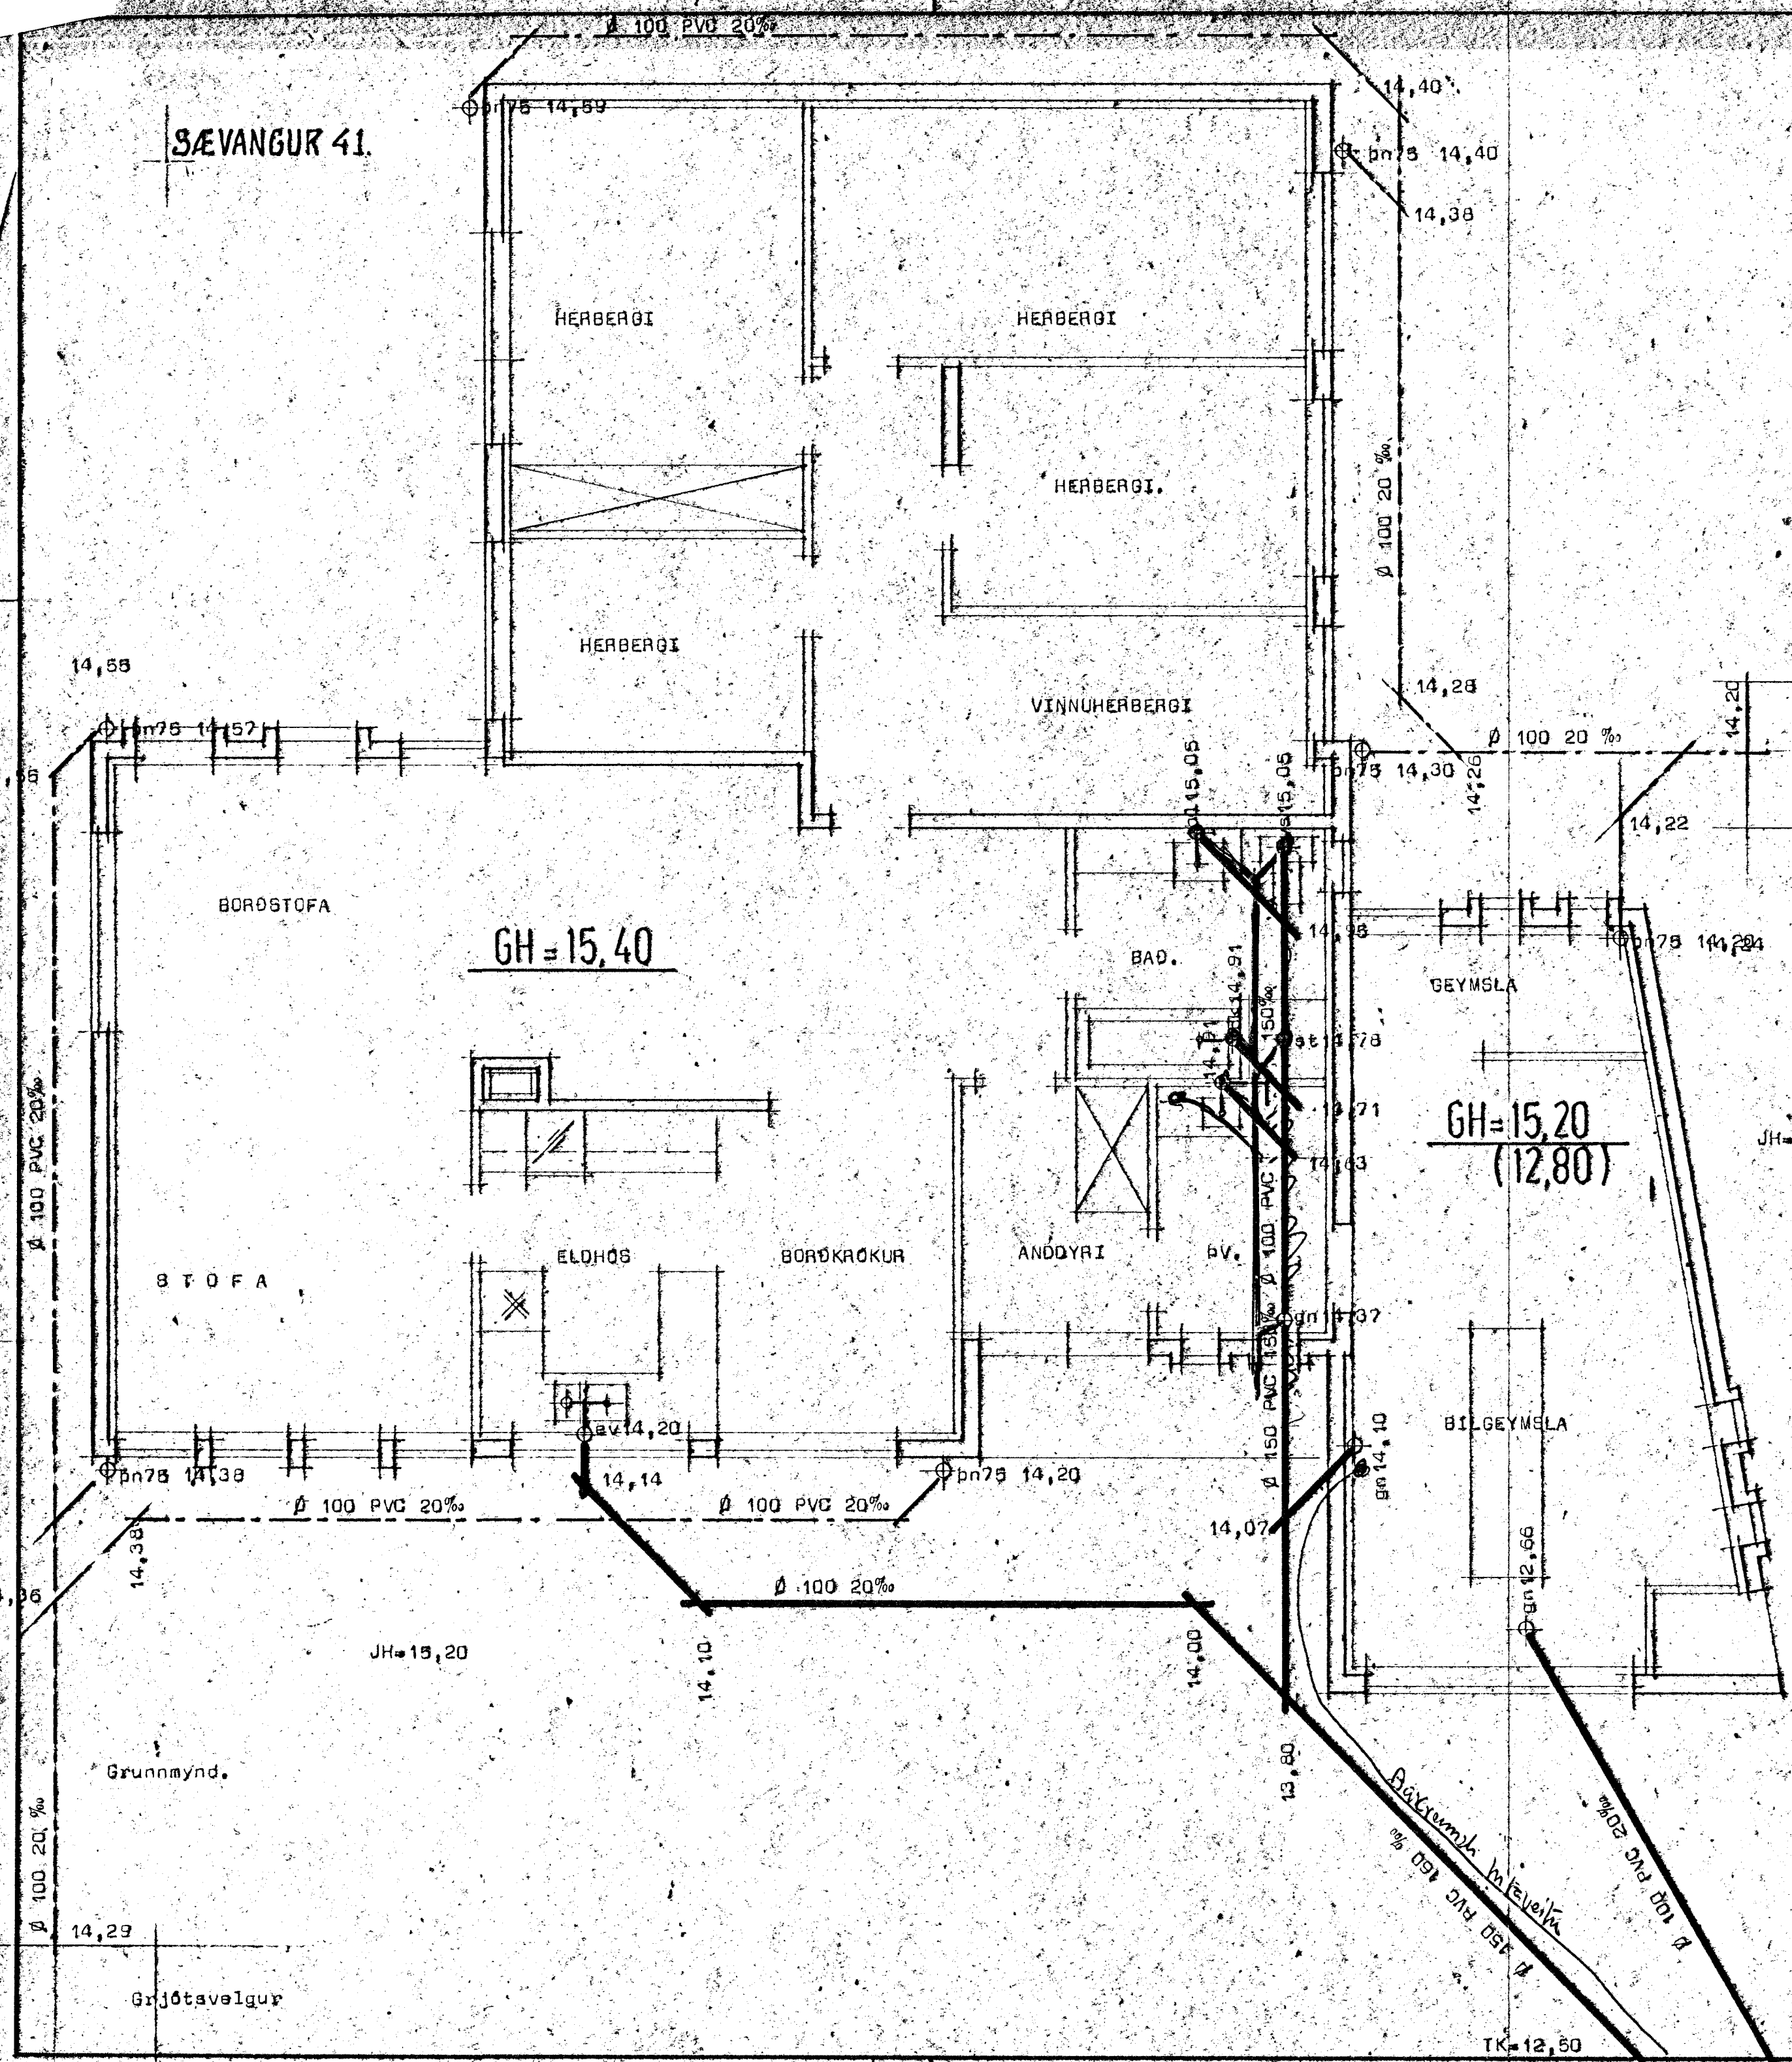

- Mörkingar: HRB merkir hreingsbrunnur.
- SV skolvaskur.
 - bv þvottavél.
 - GN gólfniðurfali.
 - EV eldhúvaskur.
 - PN þakniðurfali.
 - BK þáðker.
 - BT sturtá.
 - VS vatnsælarni.
 - HL handlaug.
- Efni og vinna sé í samræmi við hölráðgjafgerð.

Ath. Regnvatnslögn leiðist að grjótavegur.

Grjótavegur.

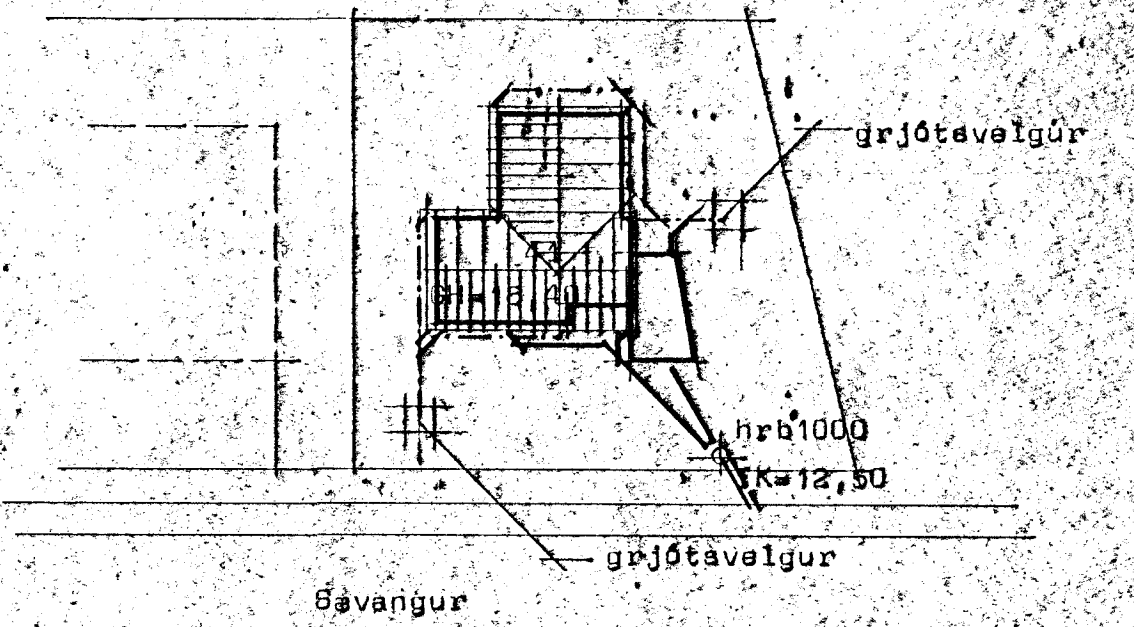

Afrittdýmynd Mkv. 1:500



STADALHÚS
TEIKNISTOFA SUDURLANDSBRAUT 20 SIMI 83141

VERKEFNI	DAGS. 1978	VERK NR.
Fræðennslislagur	MKV. 1:50 1:500	544
Sævangur, 41 Hafnarfirði	BR, júlí 78 88	
	BLAD NR.	

Sigurður Guðmundsson Sigurður Þ. Kristjánsson
 SIGURÐUR GUÐMUNDSSON SIGURÐUR Þ. KRISTJÁNSSON FTFI