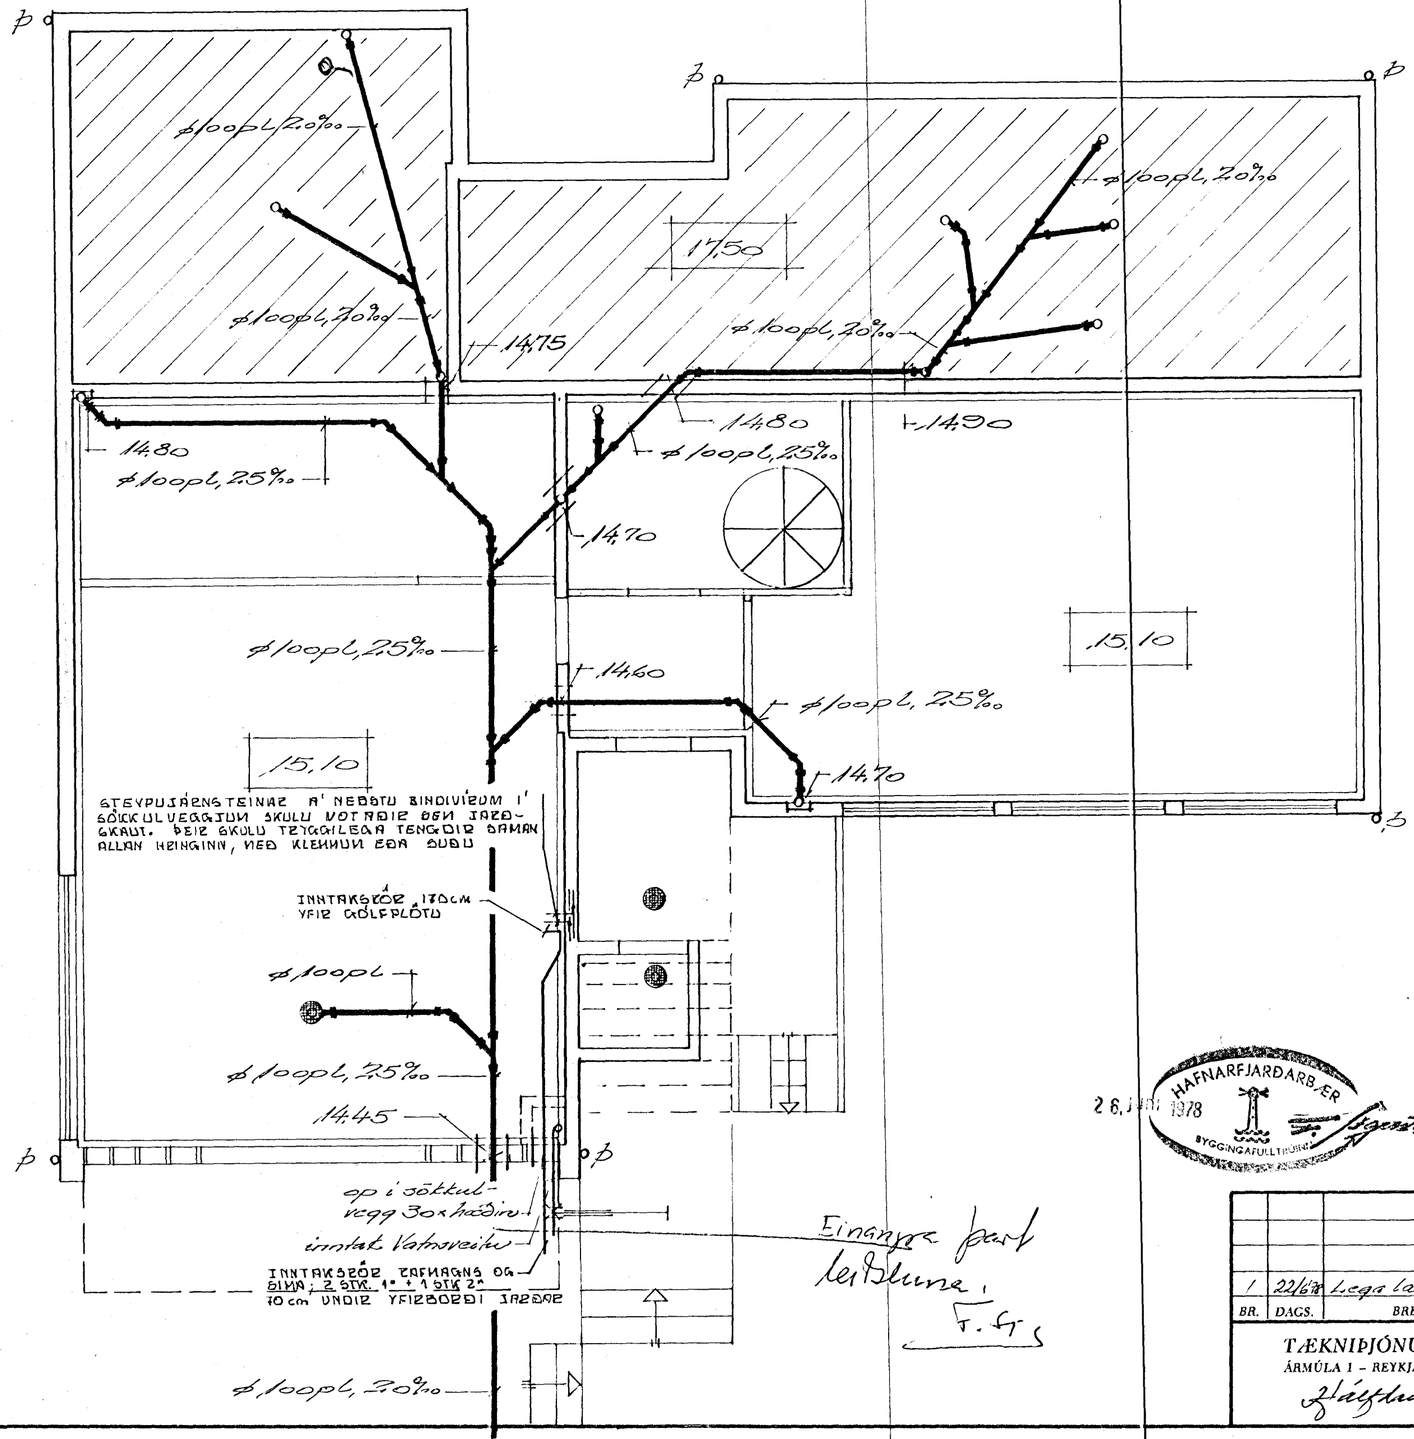
Þ
Þ
Þ