



GRUNNMYND

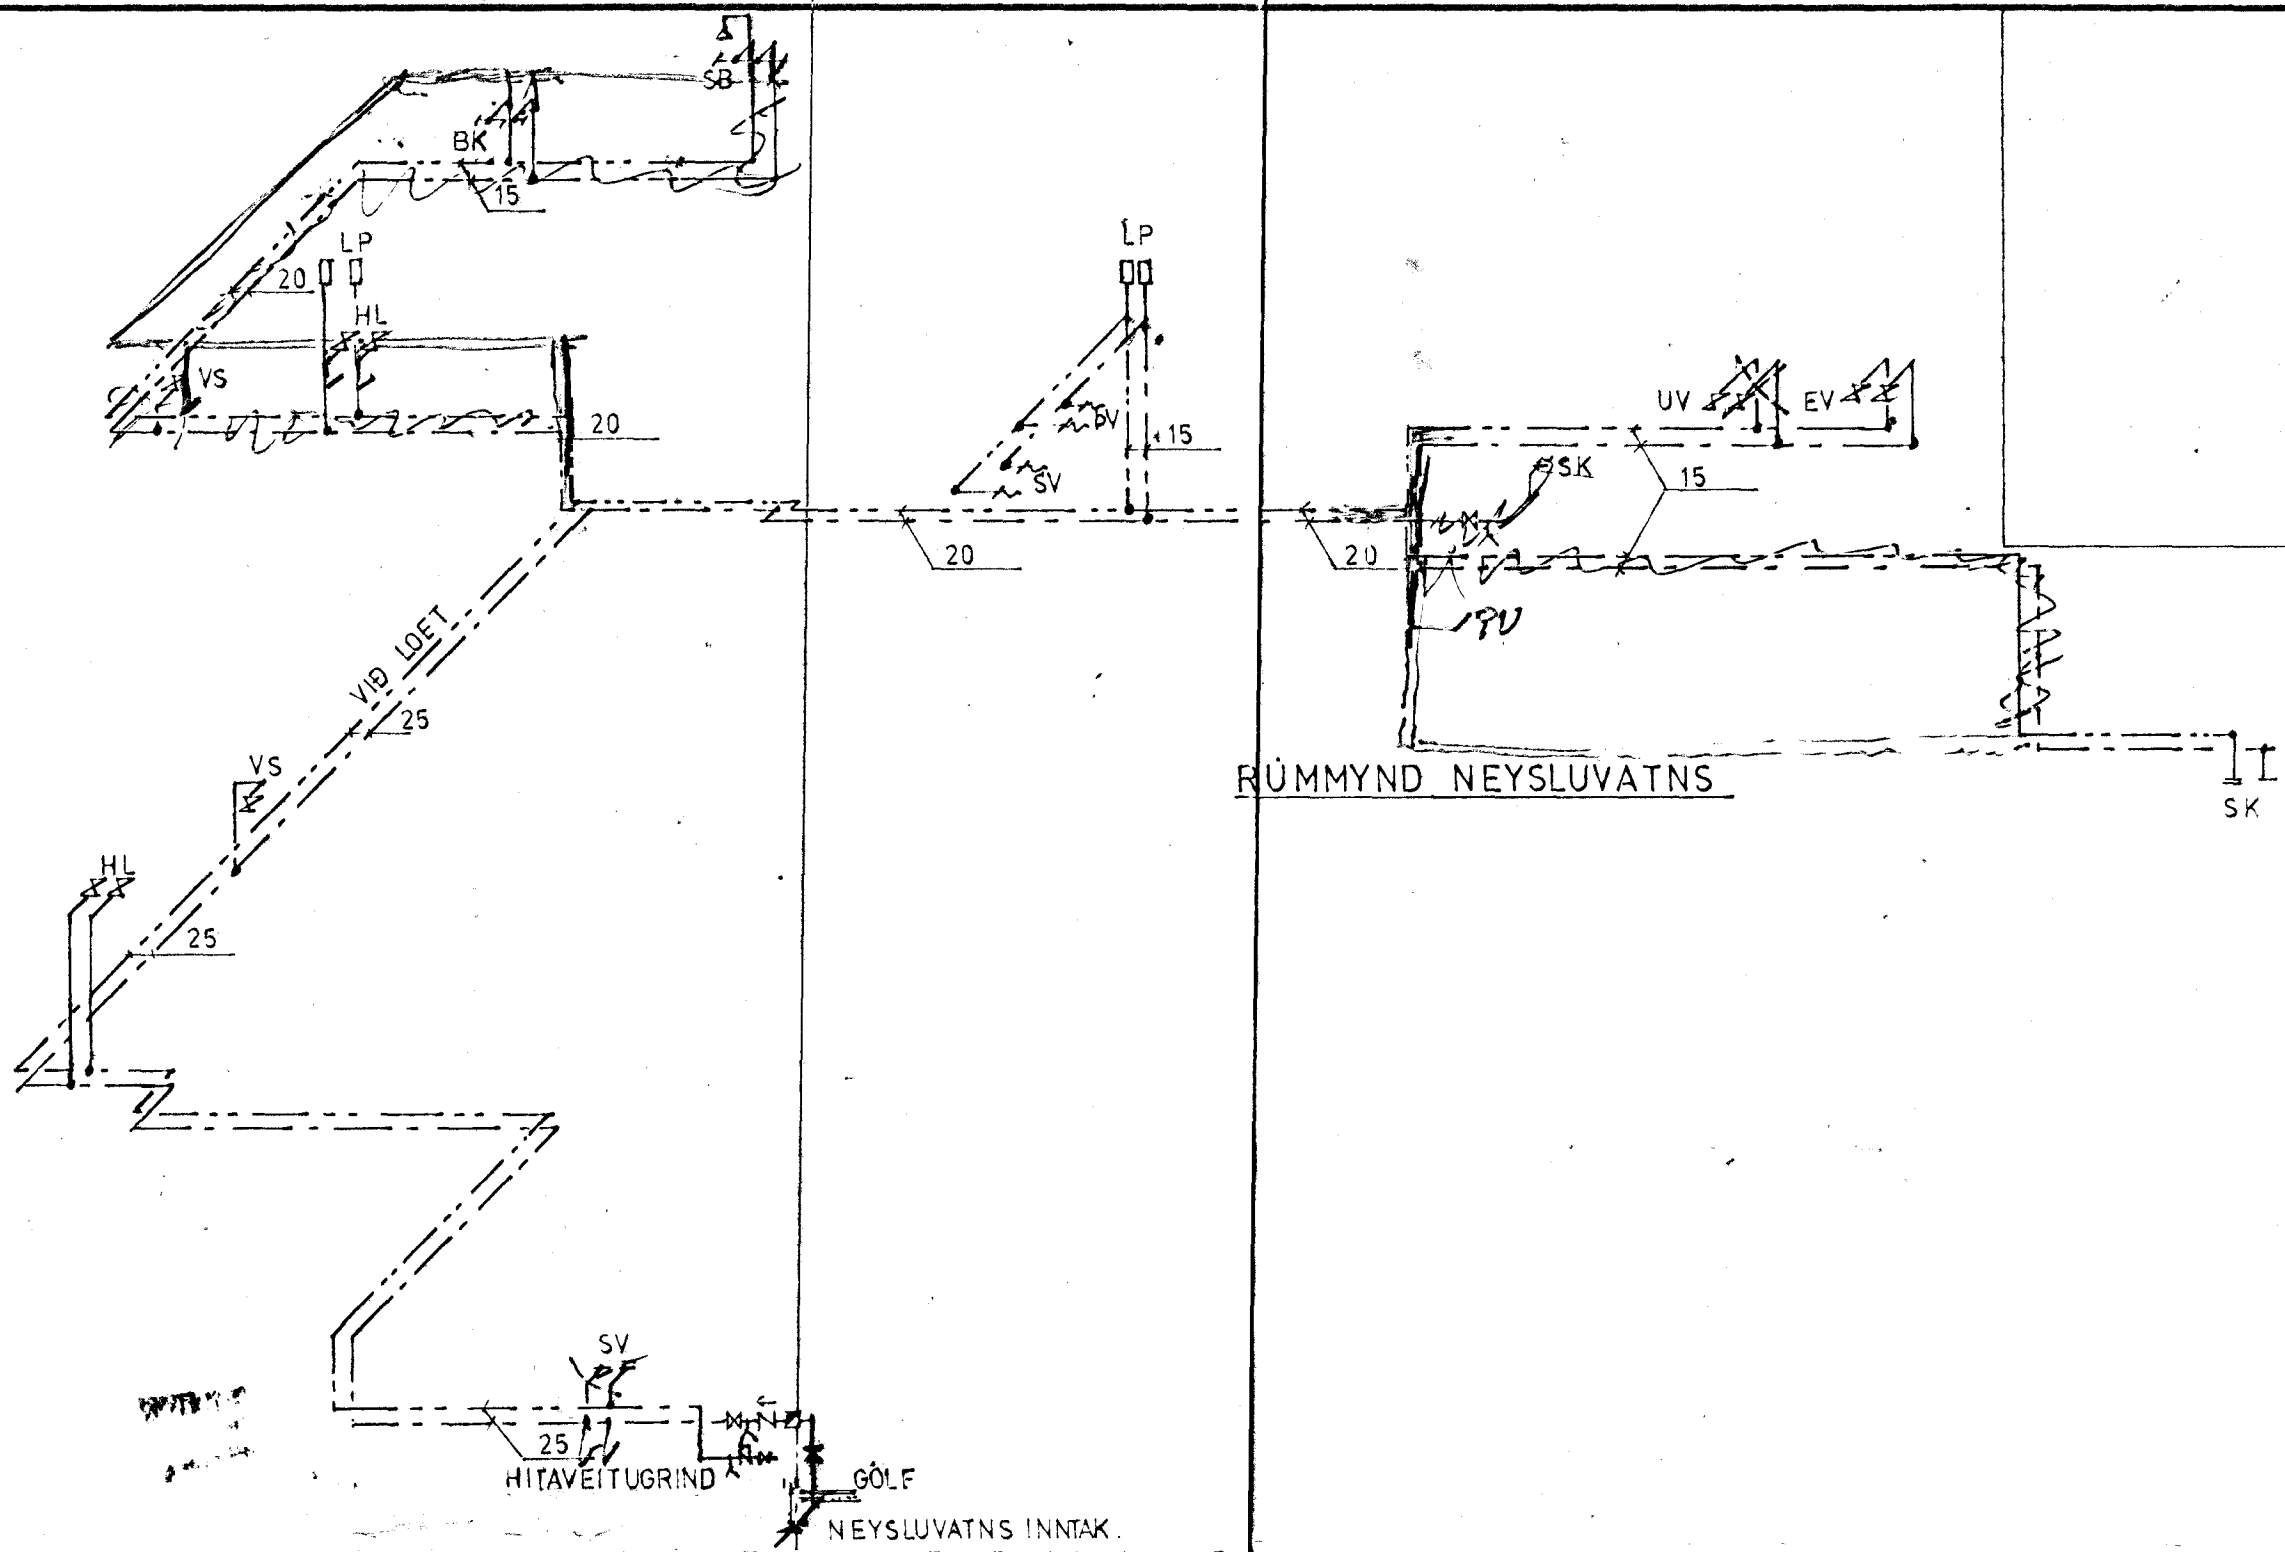

RÜMMYND NEYSLUVATNS

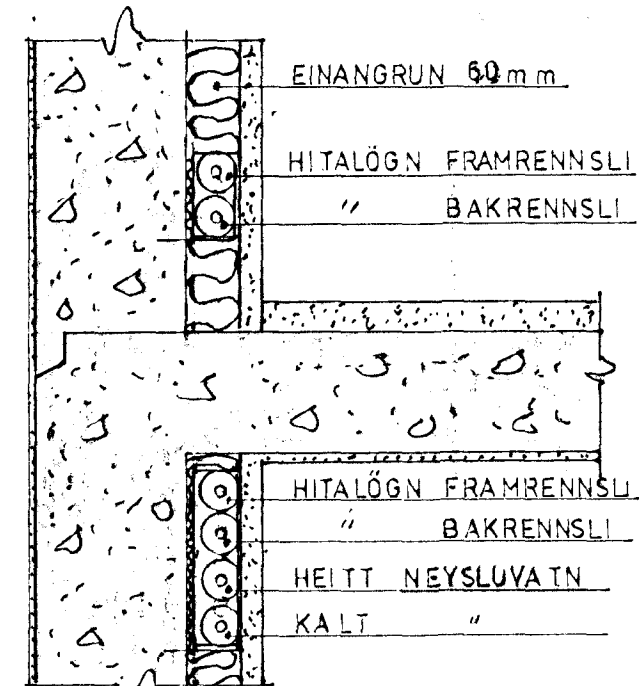

RÖR VIÐ LOFT OG GÓLF M. 1:10

SNID

INNFERÐAR BREYTINGAR. 10.3.80. SH.

STEINGRIMUR HAUSSON FÖGRUBREKKU' 40 M.T.FÍ	
SÆVANGUR 46.	
M. 1: 50	VATNSLÖGN. 1.HÆÐ GRUNNMYND, RÜMMYND
BLAÐ. 11	
TEIKN. SH	
DAGS. OKT. '79.	
<i>Steingrímur Hauksson</i>	

SKÝRINGAR Á BL. 10