


Rá hraunsveldi um b. Tria frá húsi

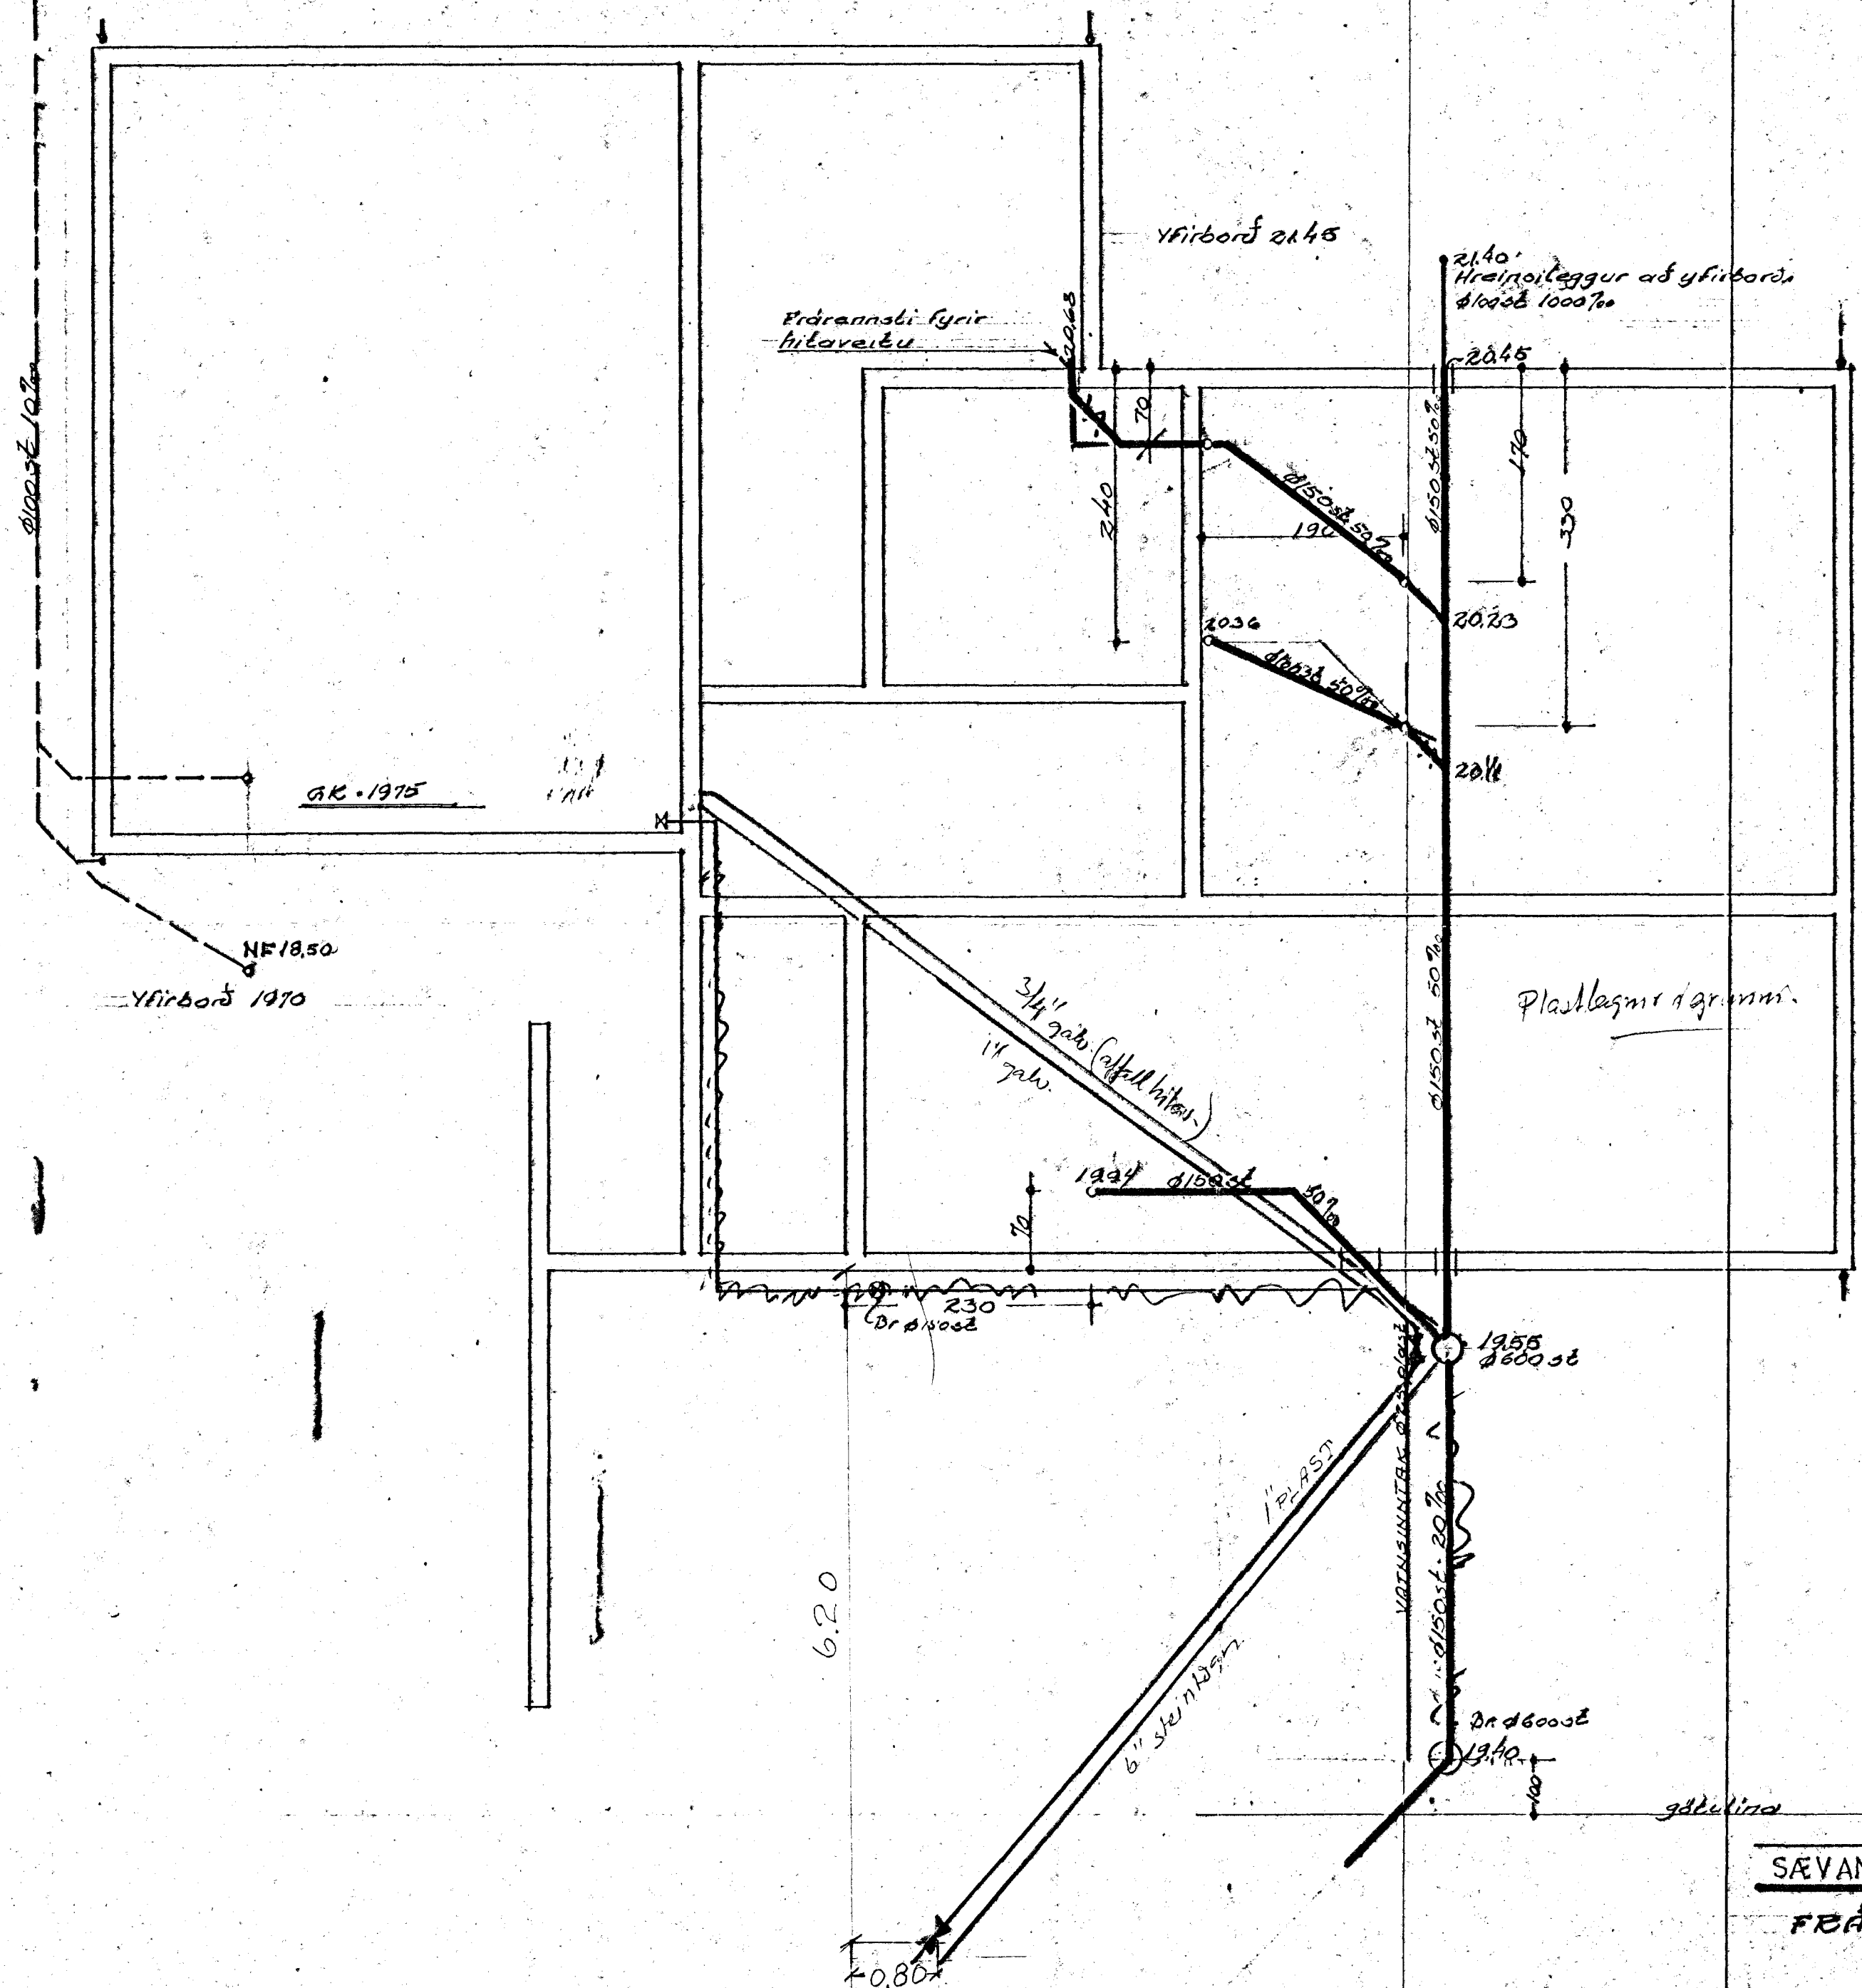

Frárennsli fyrir hitaveitu

Yfirborð 2x45

2140 Hraunleggur að yfirborð 1000% 1000%

G.K. 1975

NF 18,50


Yfirborð 1070

Plastlagur í grunni

1955 2600 SE

Dr 6000 SE

— bakvatn skal lagga í steinsveldi við húsi

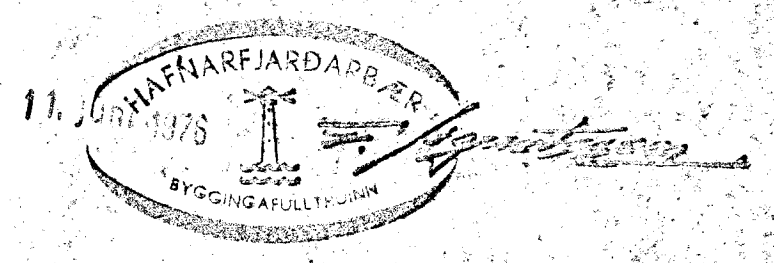

Drætt þakvatnslaga 9.6.76 DS

SÆVANGUR 4 HAFNARFIRÐI

FRÆBENNOLISLAGNIR

1:50

9.6.76 DS

BALDVIN EINARSSON BYGGINGAFRÆÐINGUR HAFNARFIRÐI S. 52269

Baldvin Einarsson