
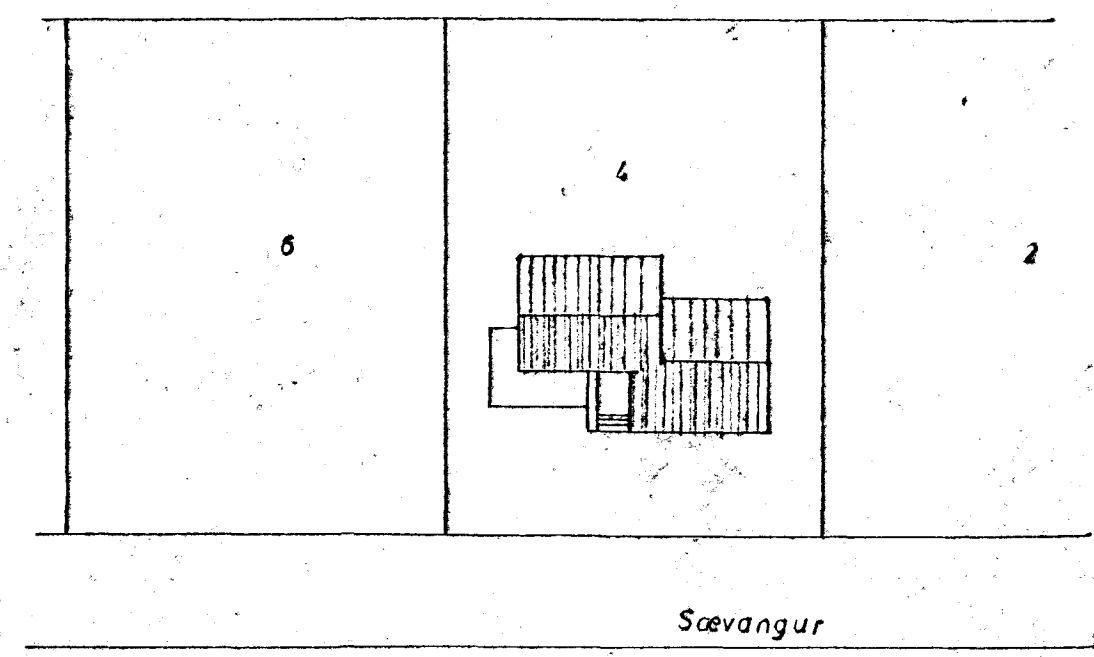
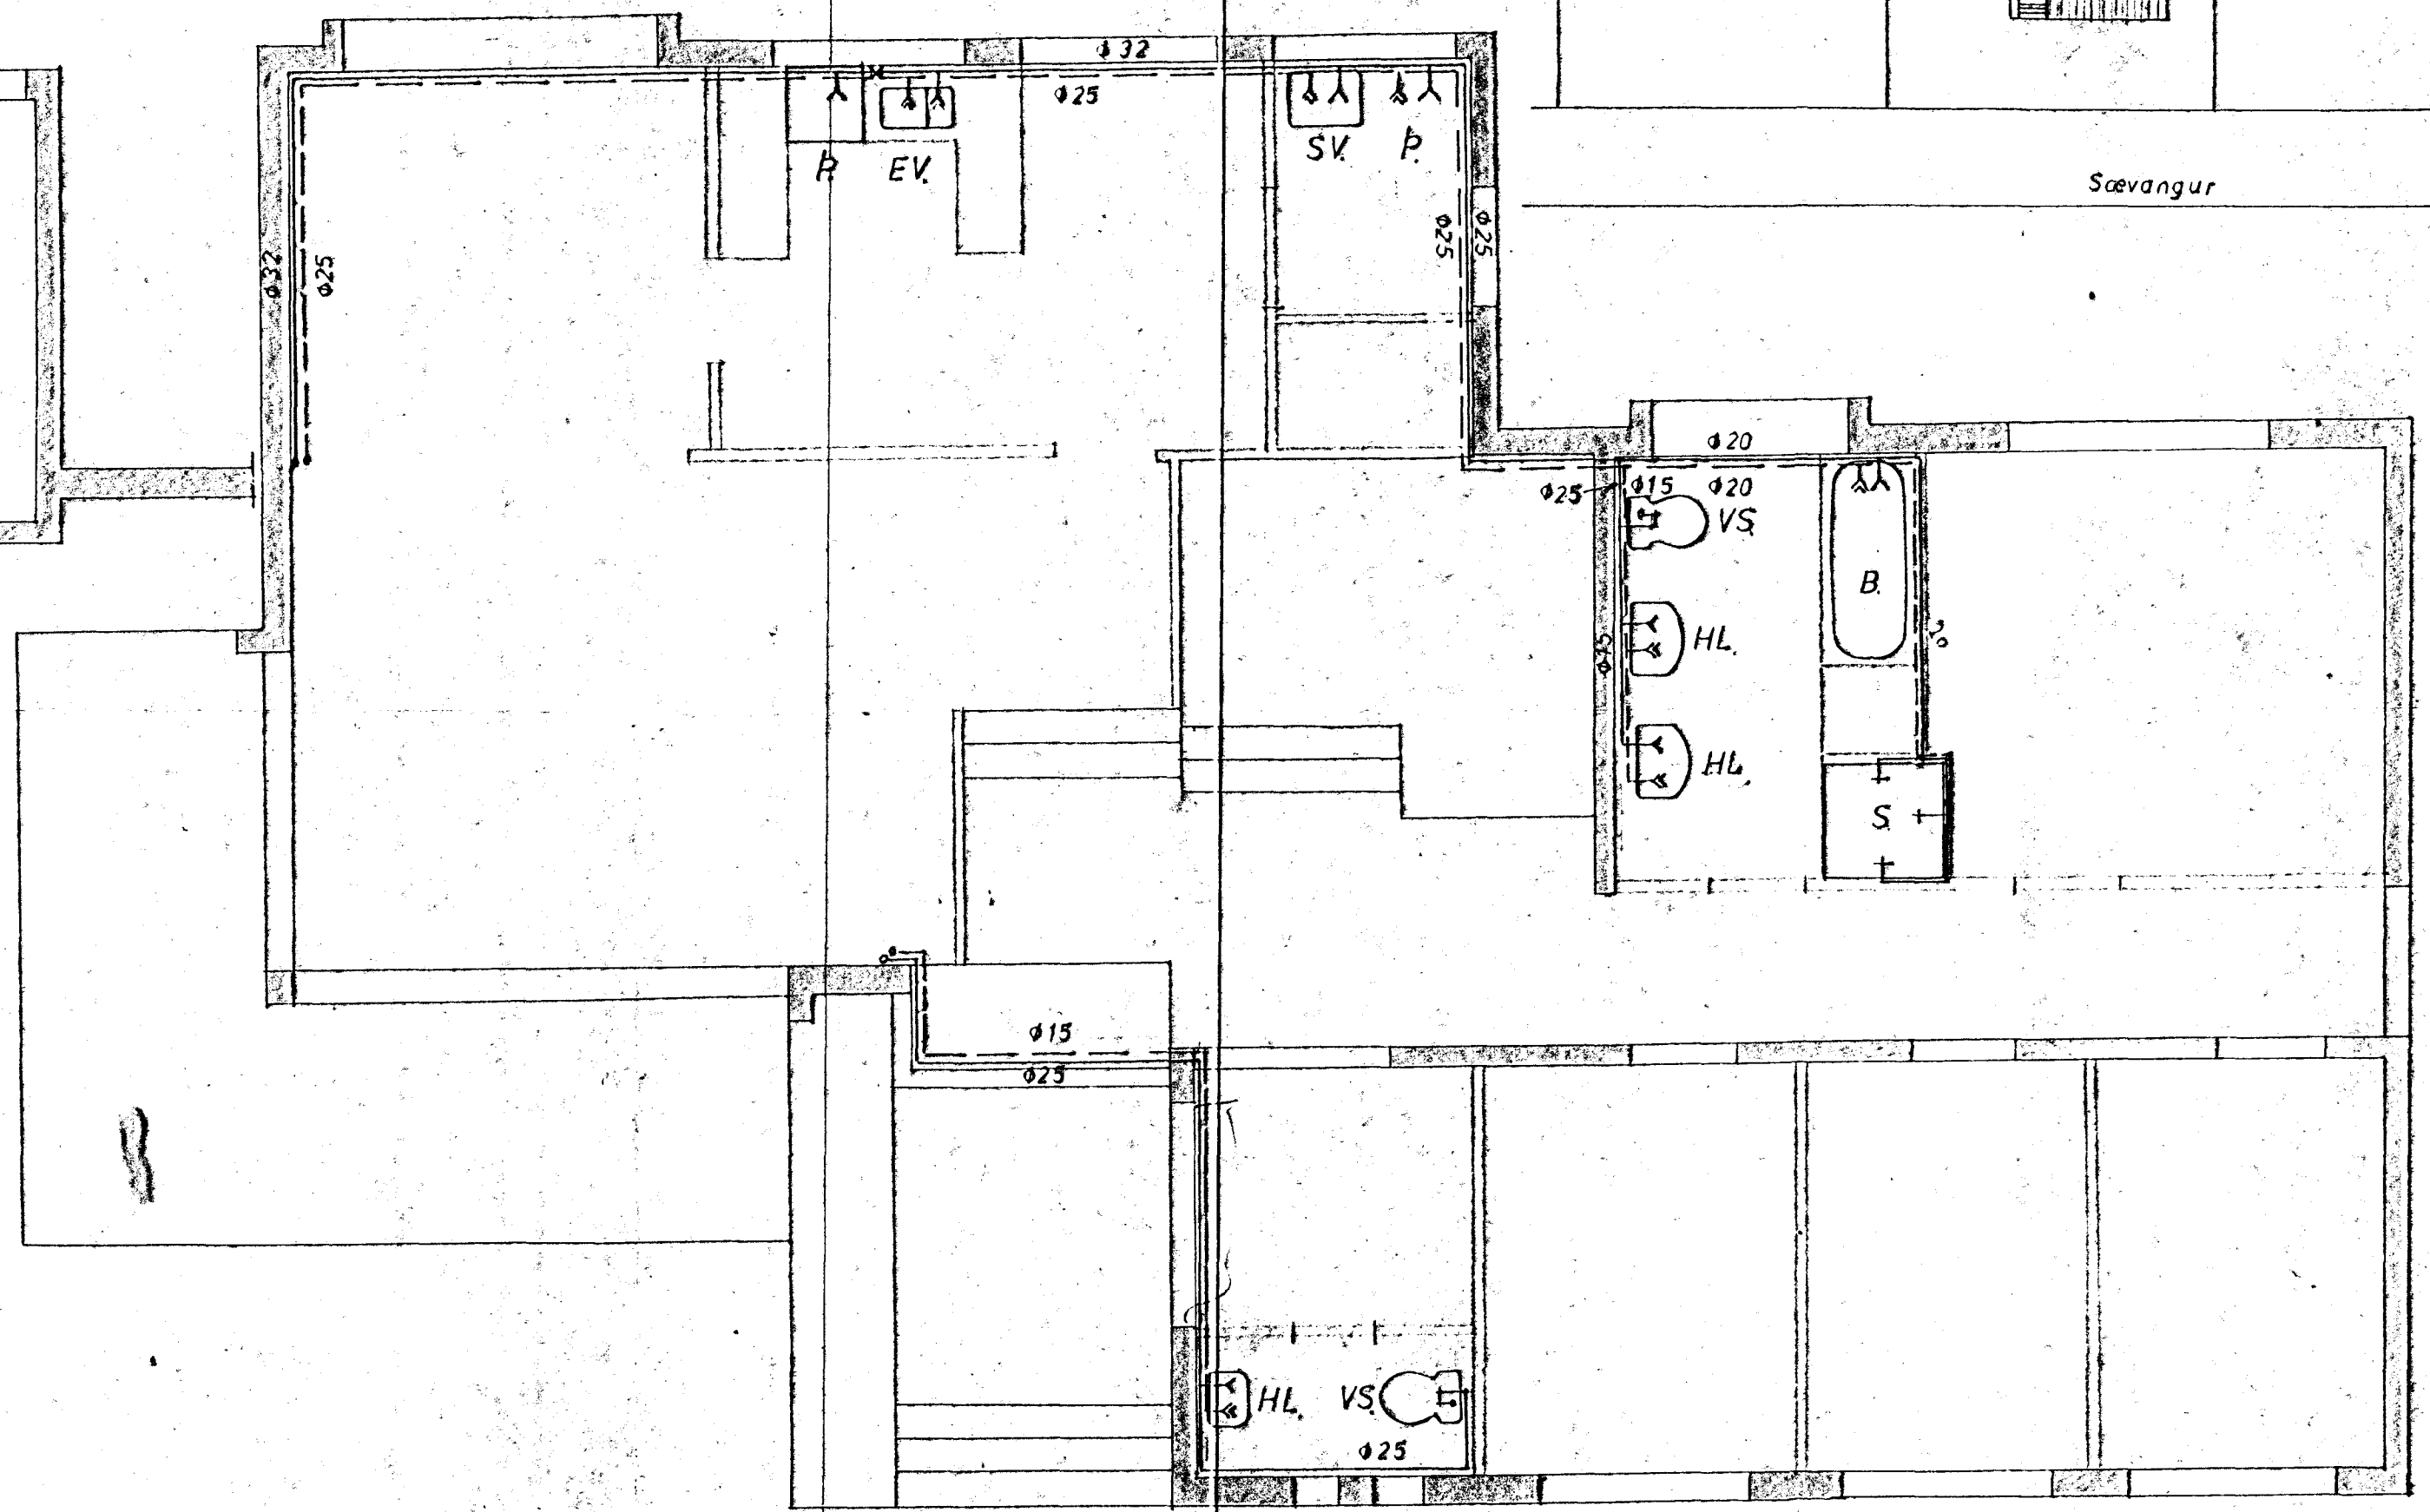



Grunnmynd kjallara m=1:50

Grunnmynd hæðar m=1:50


Afstöðumynd m=1:500

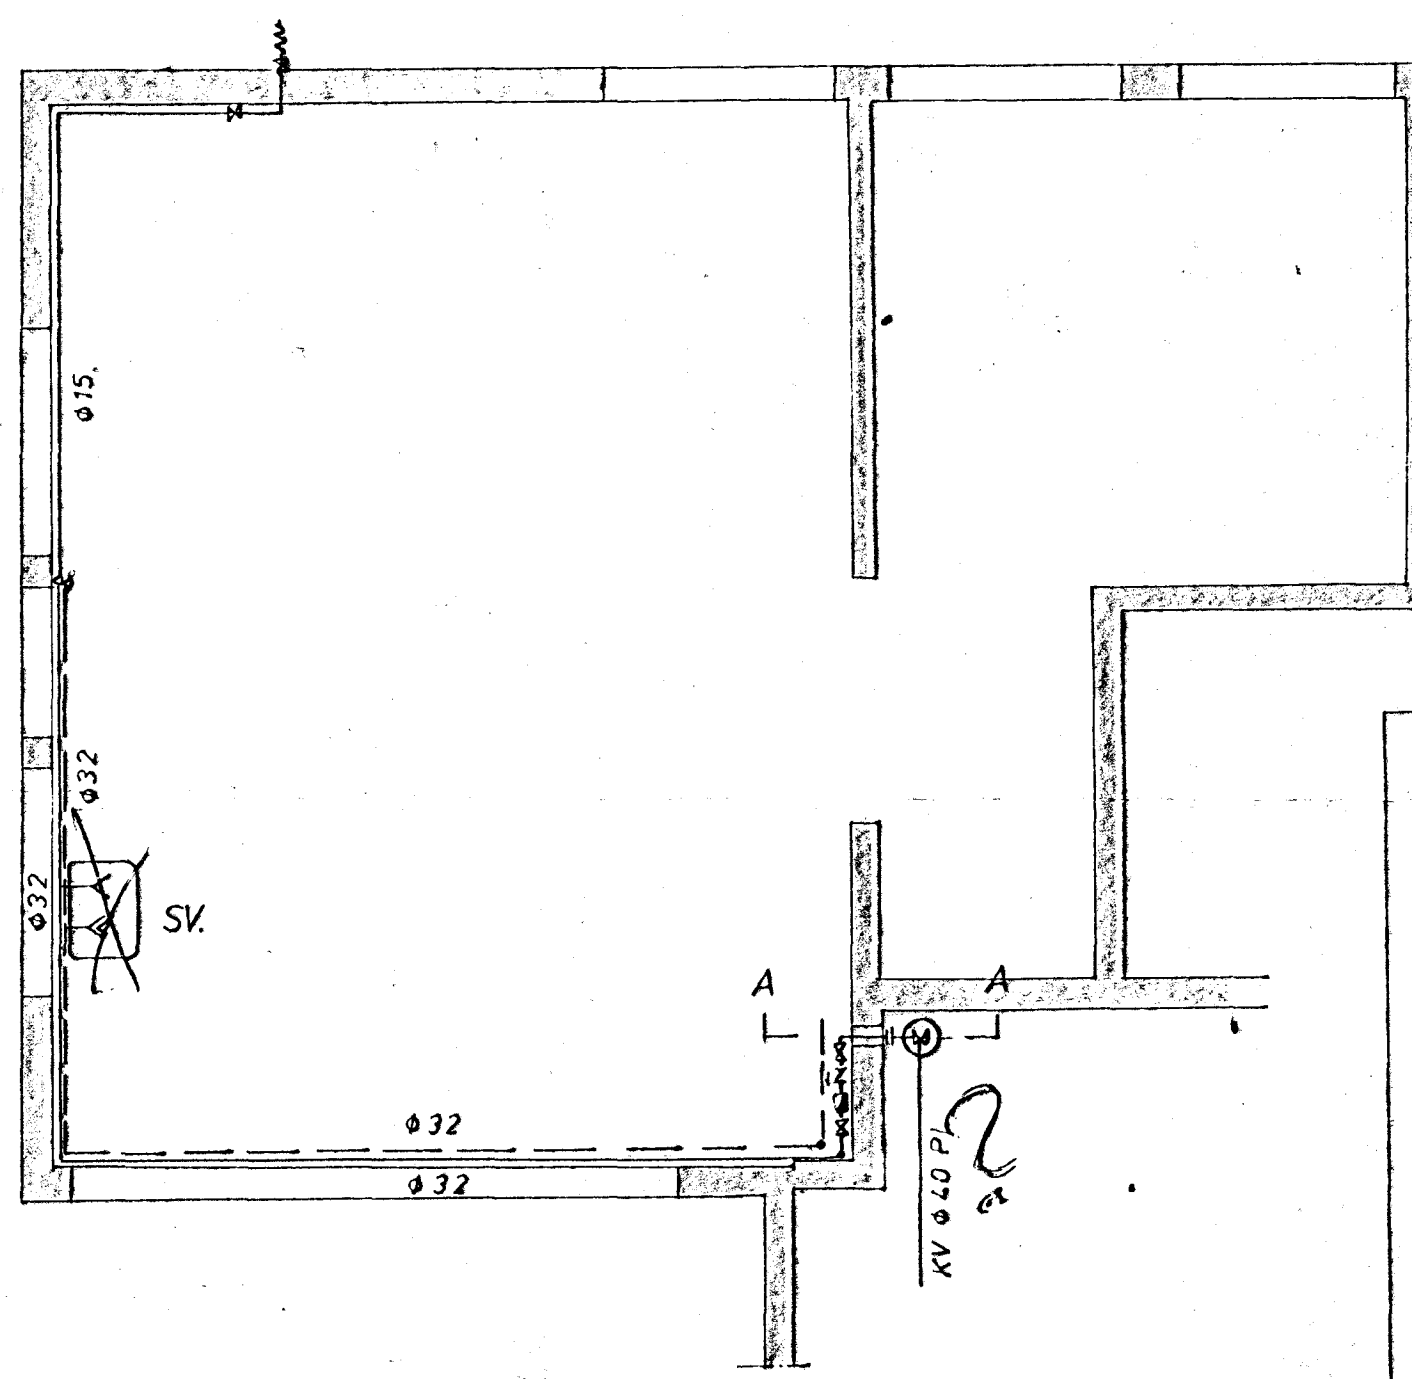

Snið A-A

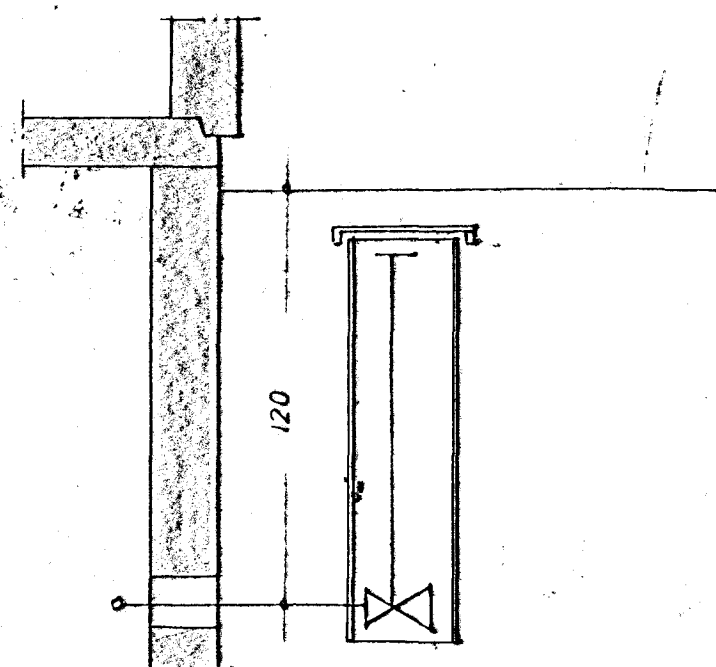

Skýringar sjá teikn. 76010-01

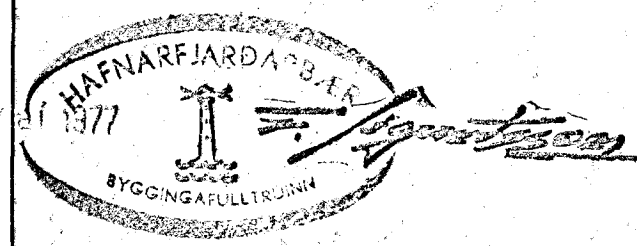

ÞORVALDUR ÁSGEIRSS JÓN YGGI GATAKNIFRÆÐINGUR ALFASKEDI 62 - HAFNAFRÍ - TÍLÍ 53582	
Verkefni: Sævangur & Hf	Teikning nr. 76010-01
Neysluvatnslagnir, grunnmyndir, afstöðumynd, snið.	Plán
	Tækn
	Vör
	Skýl
	Ungr
Mællivæði: 1:50, 1:500	