



# Hitalagnir

rúmmynd, m=1:50

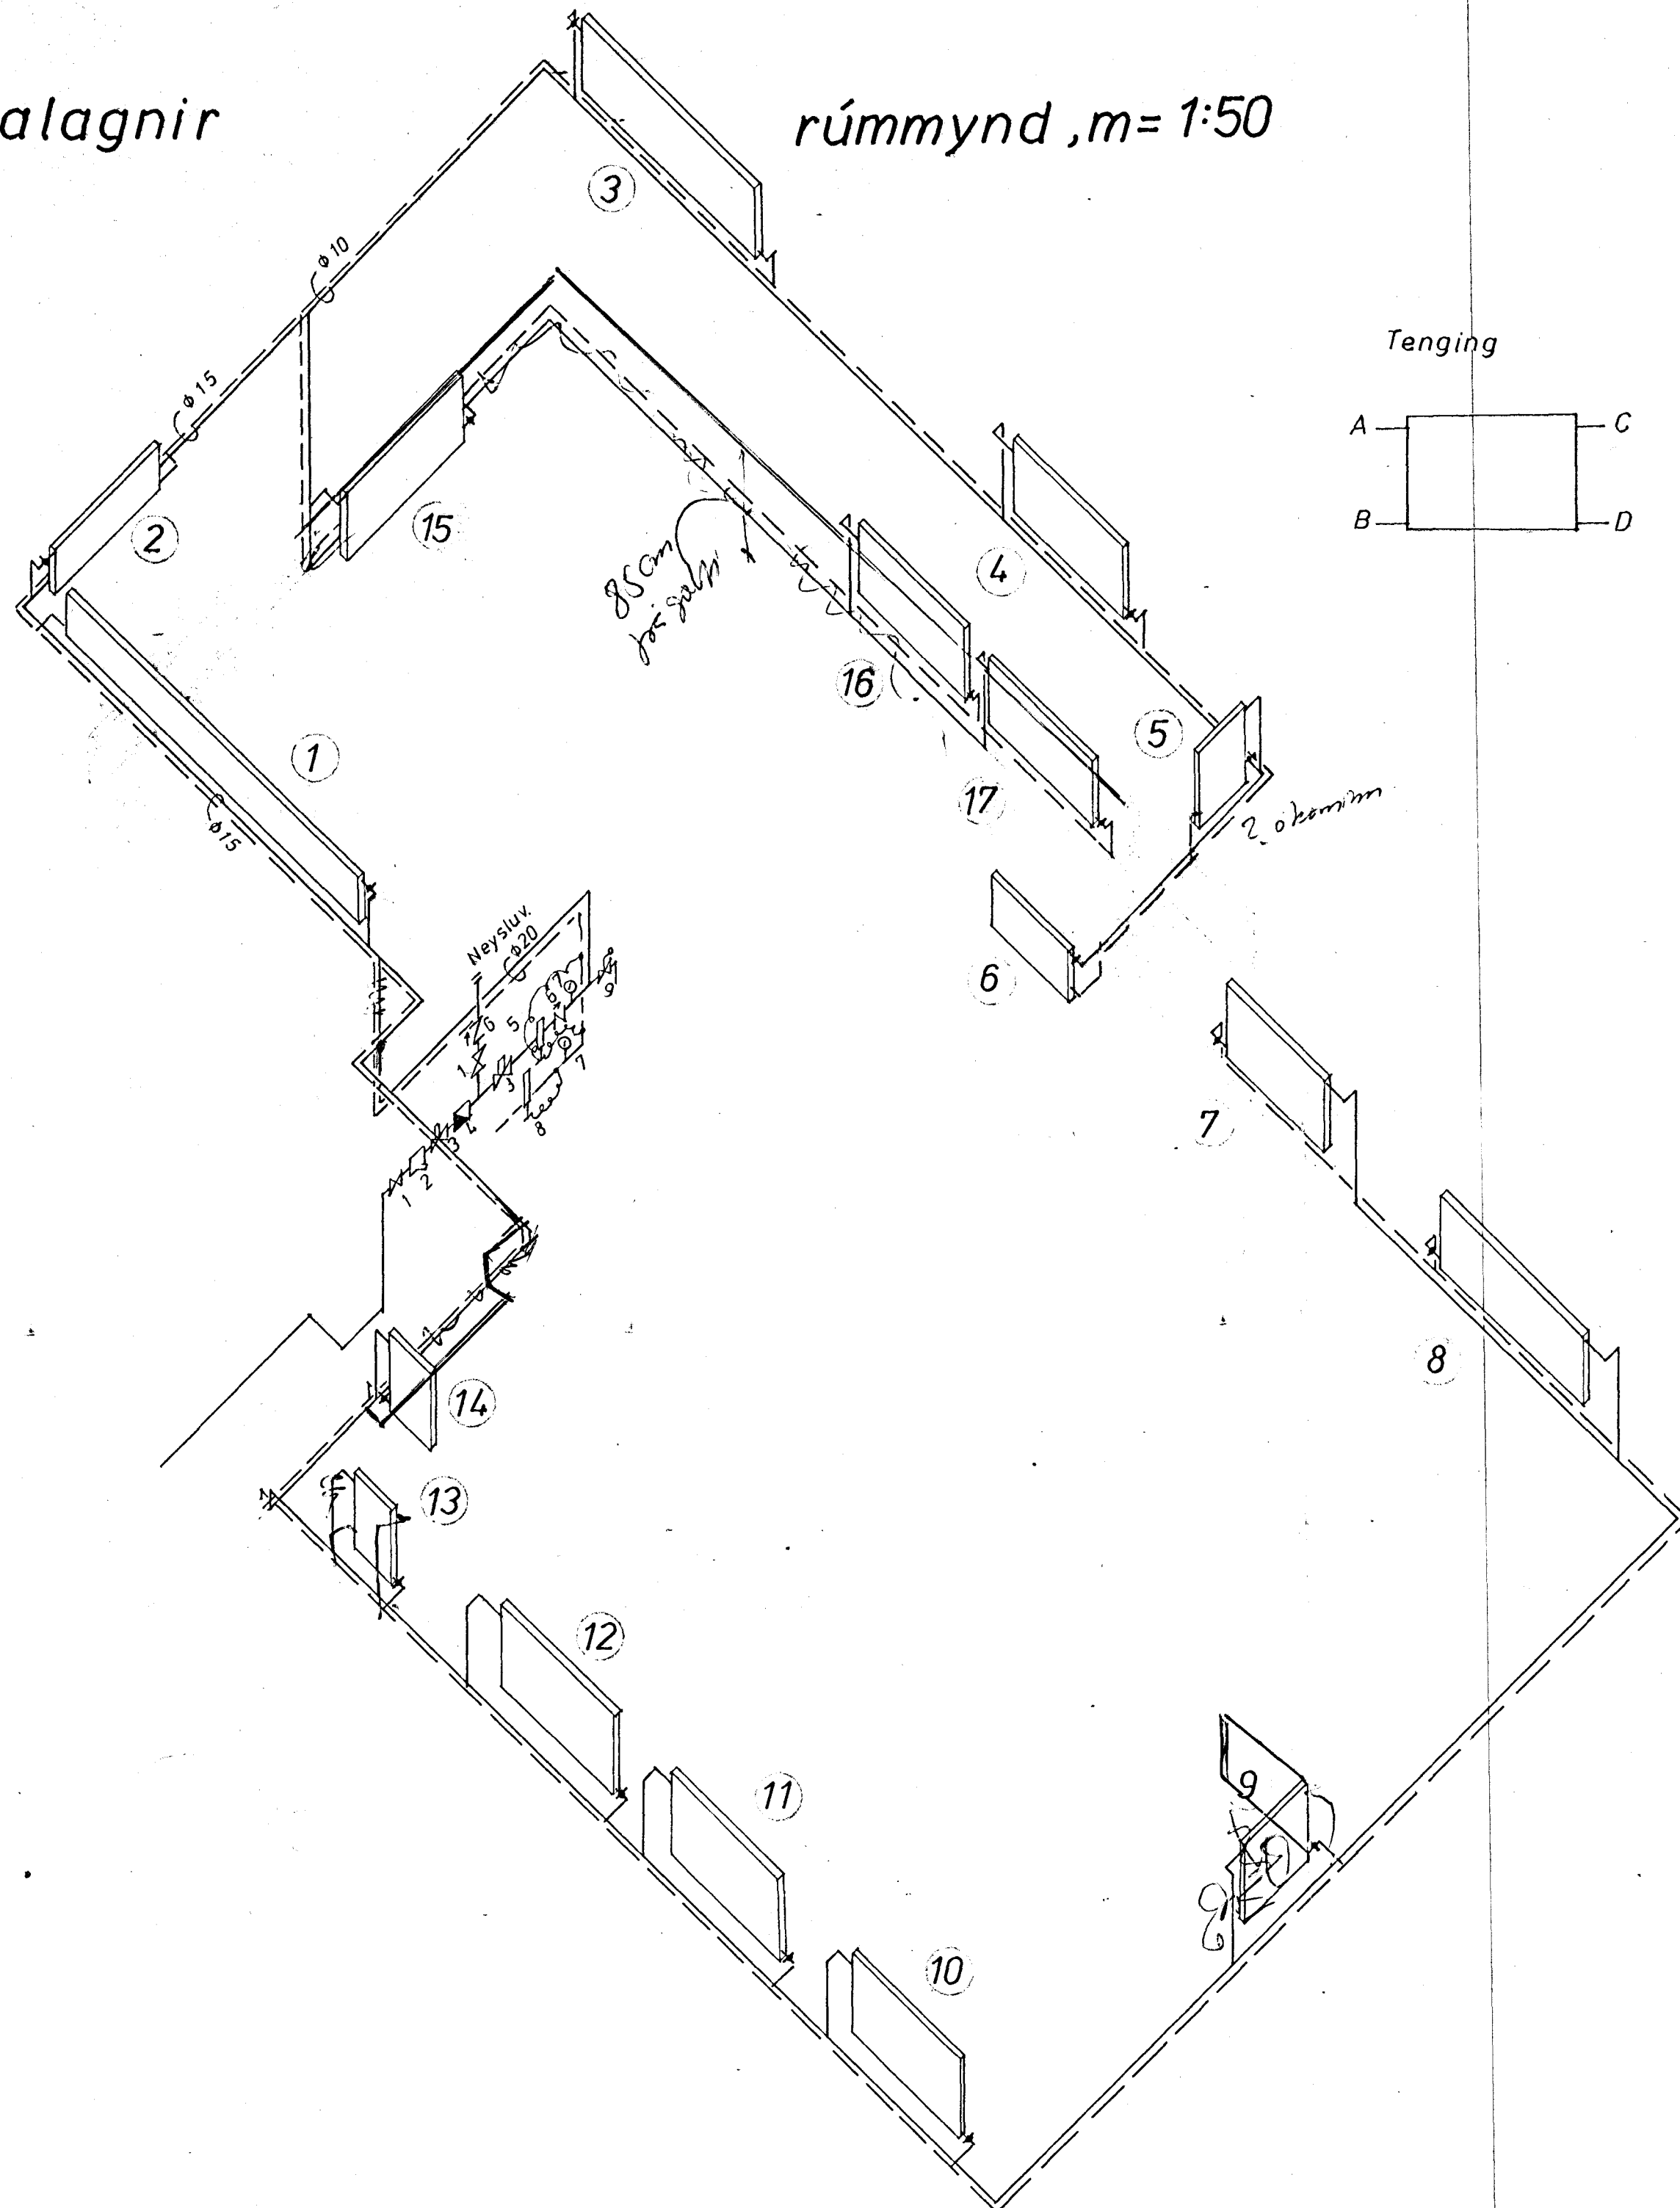

## Tenging

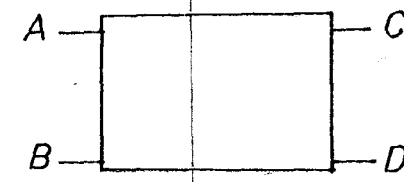

## Ofnaskrá

ofn nr	max h mm	max l mm	varmþörf kcal / klst	tenging
1	400	3600	2149	A-D
2	400	1300	776	"
3	400	2200	1361	"
4	650	1300	1352	"
5	"	600	850	A-B
6	400	∕	958	C-D
7	650	1000	763	C-B
8	"	1800	940	"
9	min	800	411	"
10	650	1600	671	"
11	"	"	483	"
12	"	"	"	"
13	"	400	320	"
14	"	300	812	C-D
15	1000	∕	1882	A-D
16	1000	∕	941	A-D
17	"	1500	936	"

## Skýringar

1. Penniloki
2. Sía
3. Hemill
4. Vatnsmælir
5. Sjálvvirkur loki t.d. Qanfoss AVD-DA
6. Einstreymisloki
7. Hita- og þrýstímælir
8. Sjálvvirkur loki t.d. Dantoss AVD-RA
9. Öryggisloki

Allar lagnir eru  $\phi 10$  nema annað sé tekið fram, og einangrist með glerullarhólkum vatðar plastfilmu.

Á alla ofna komi sjálvvirkir lokar á bakrennsli, nema á ofna nr. 1, 2, 3 og 6, koma sjálvvirkir lokar á framrennsli - lausir hitanemar á nr 1 og 3.

Sjá teikningu 76010-03.

Br. 11/9 PJ

PORVALDUR ÁRGEIRSSON YGGI, SATÆRNIFRÆÐINGUR ALASKAET 22 - 11. HA. F.S. - MI 53582	
Verkefni: Sævangur 4. Hf.	Teikning nr. 76010-04
Hitalagnir rúmmynd	Plögn.
	Teikn.
	Yfir.
	Breyt. 11/9 PJ
Mælikvarði: 1:50	Undir.