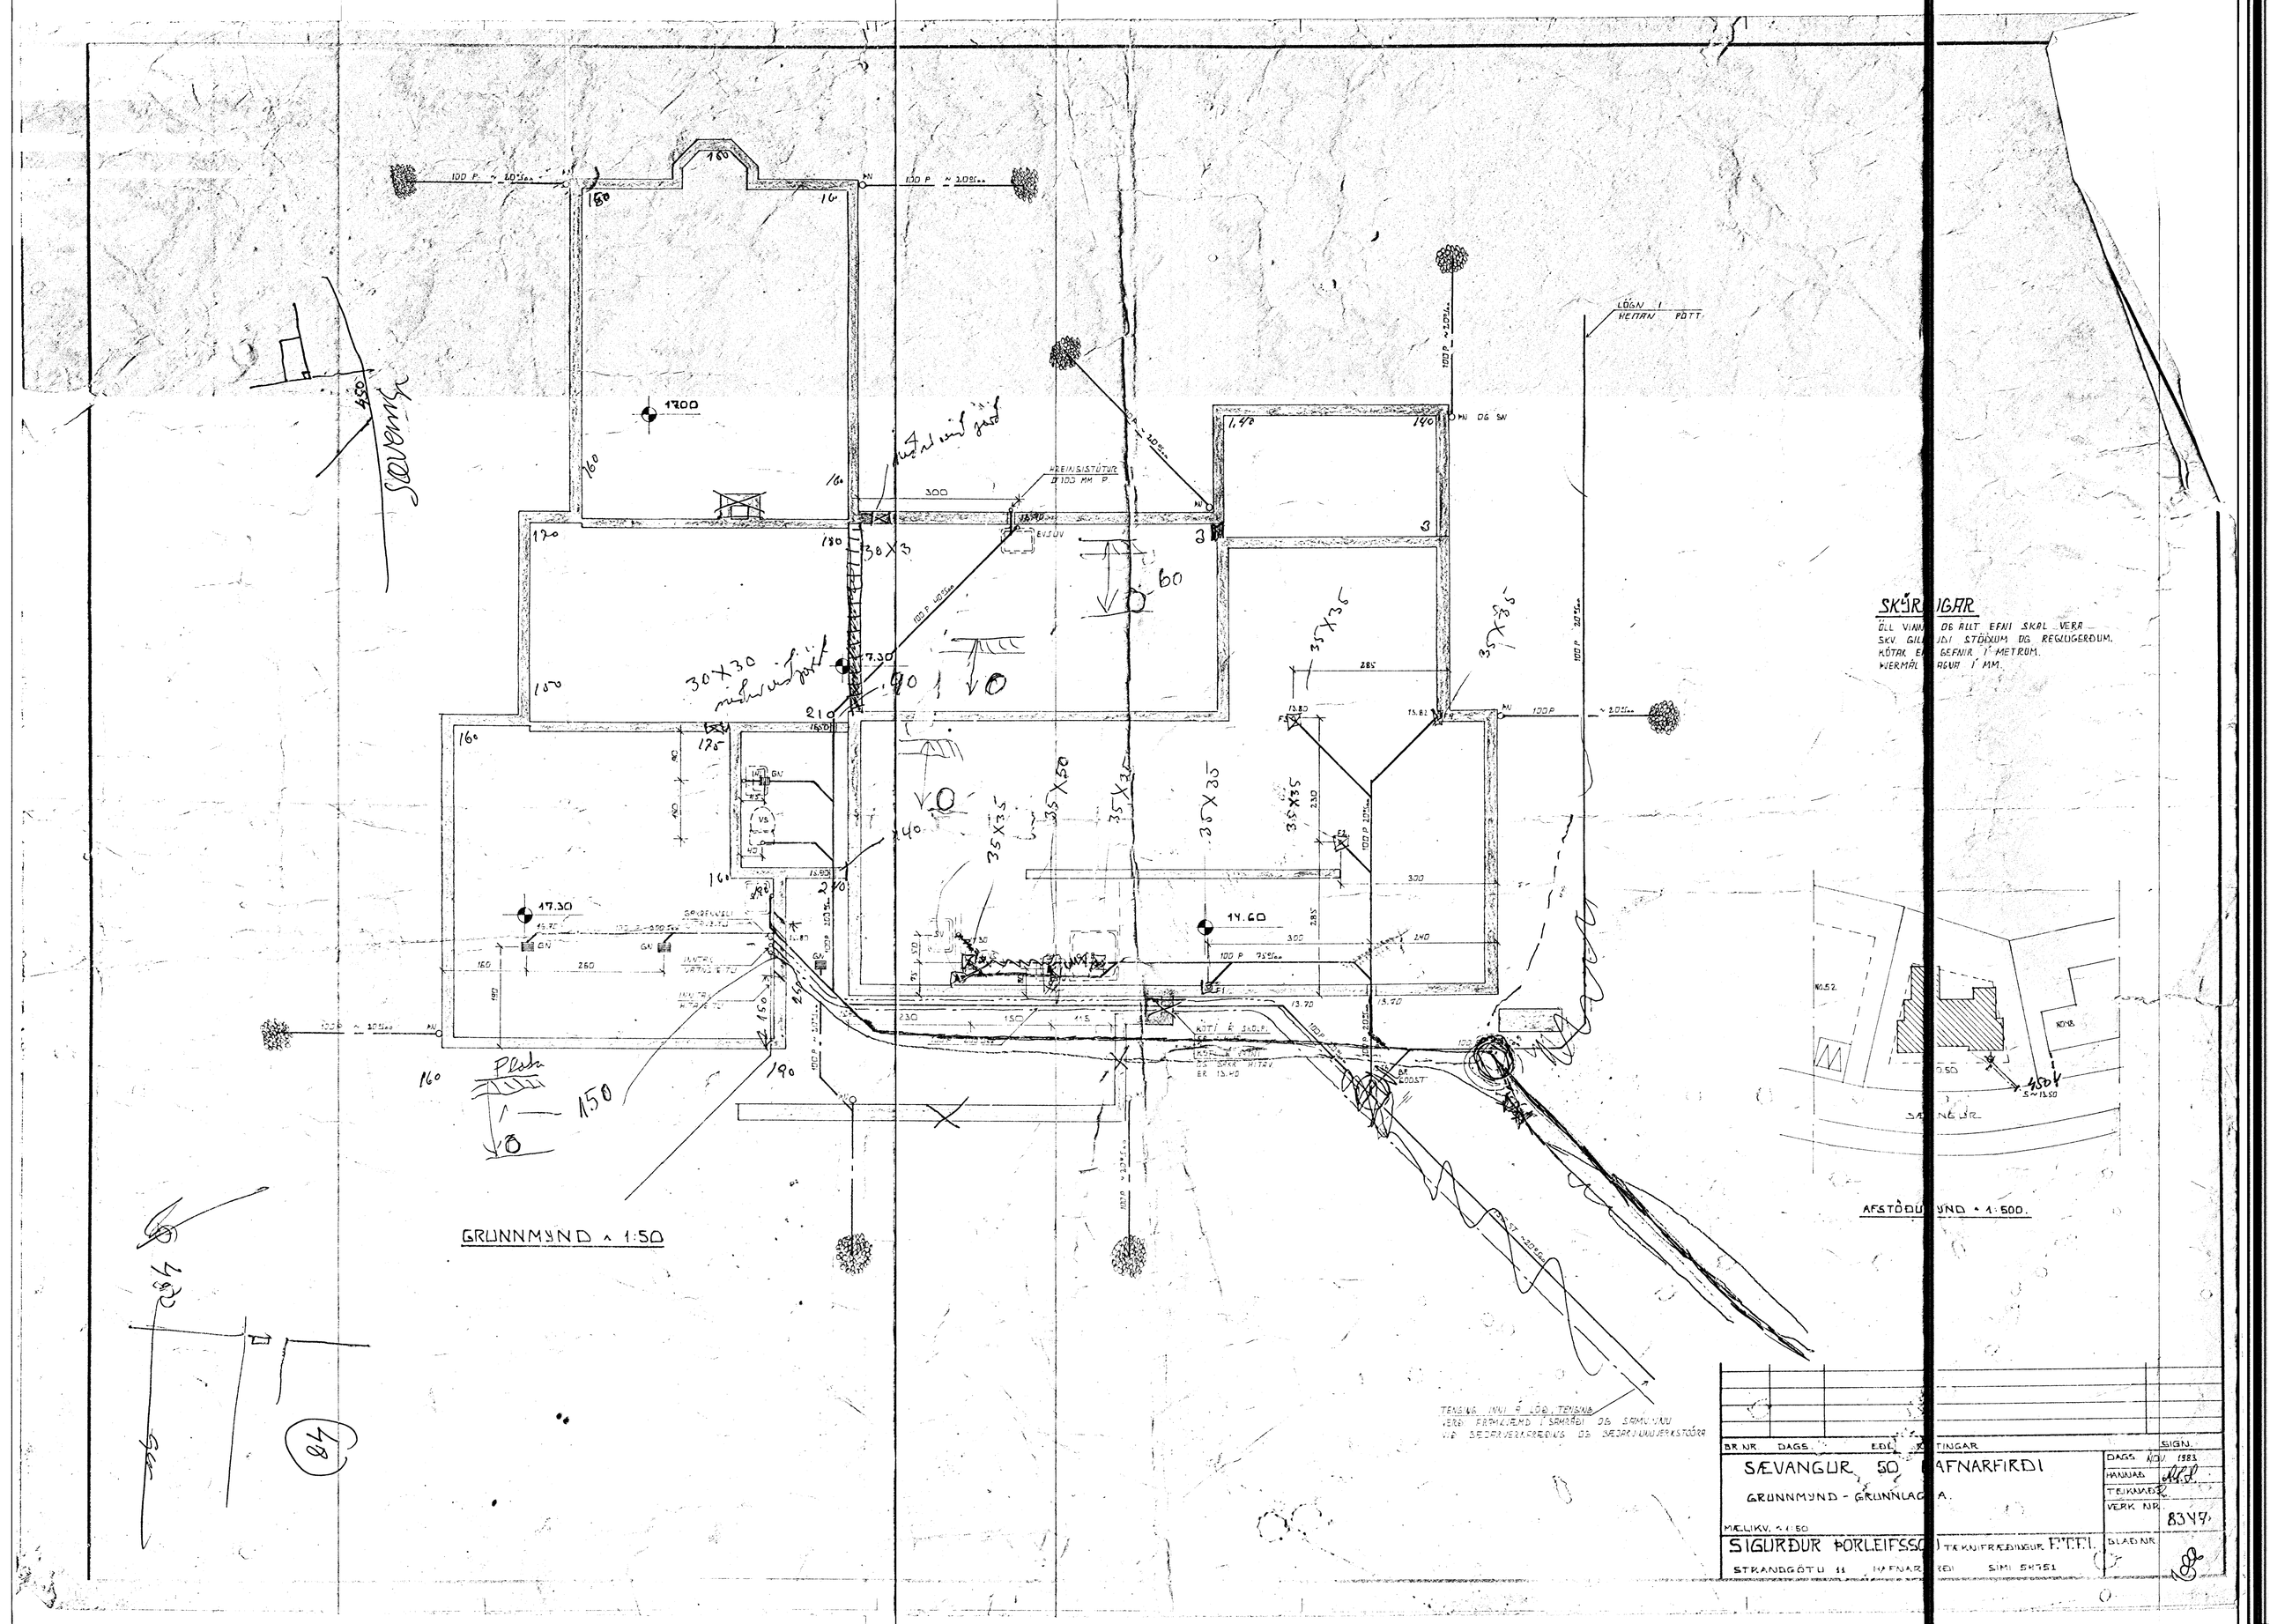
GRUNNMYND ~ 1:50
AFSTÖÐUMYND ~ 1:500.
SKÝRINGAR
ALL VINNA OG ALLT EFNI SKAL VERA SKV. GILDANDI STÖÐLUM OG REGLUGERÐUM.
KÓTAR EÐA GEFNIR Í METRUM.
MÆLIVÍGLAR GEFNIR Í MM.
LÖGN Í HEITAN POTT
HREINSISTÚTUR Ø100 MM P.
SÆVANGUR 50
HAFNARFIRÐI
GRUNNMYND - GRUNNLAGNA.
MÆLIKV. ~ 1:50
SIGURÐUR ÞORLEIFSSON TÆKNIFRÆÐINGUR F.T.F.I.
STRANDGÖTU 11 HAFNARFIRÐI SÍMI 54751
DAGS. NÓV. 1983
HANNAÐ
TEIKNAÐ
VERK NR. 8347
BLAÐ NR.
BR. NR. DAGS. EÐLI ÁRITANIR SIGN.