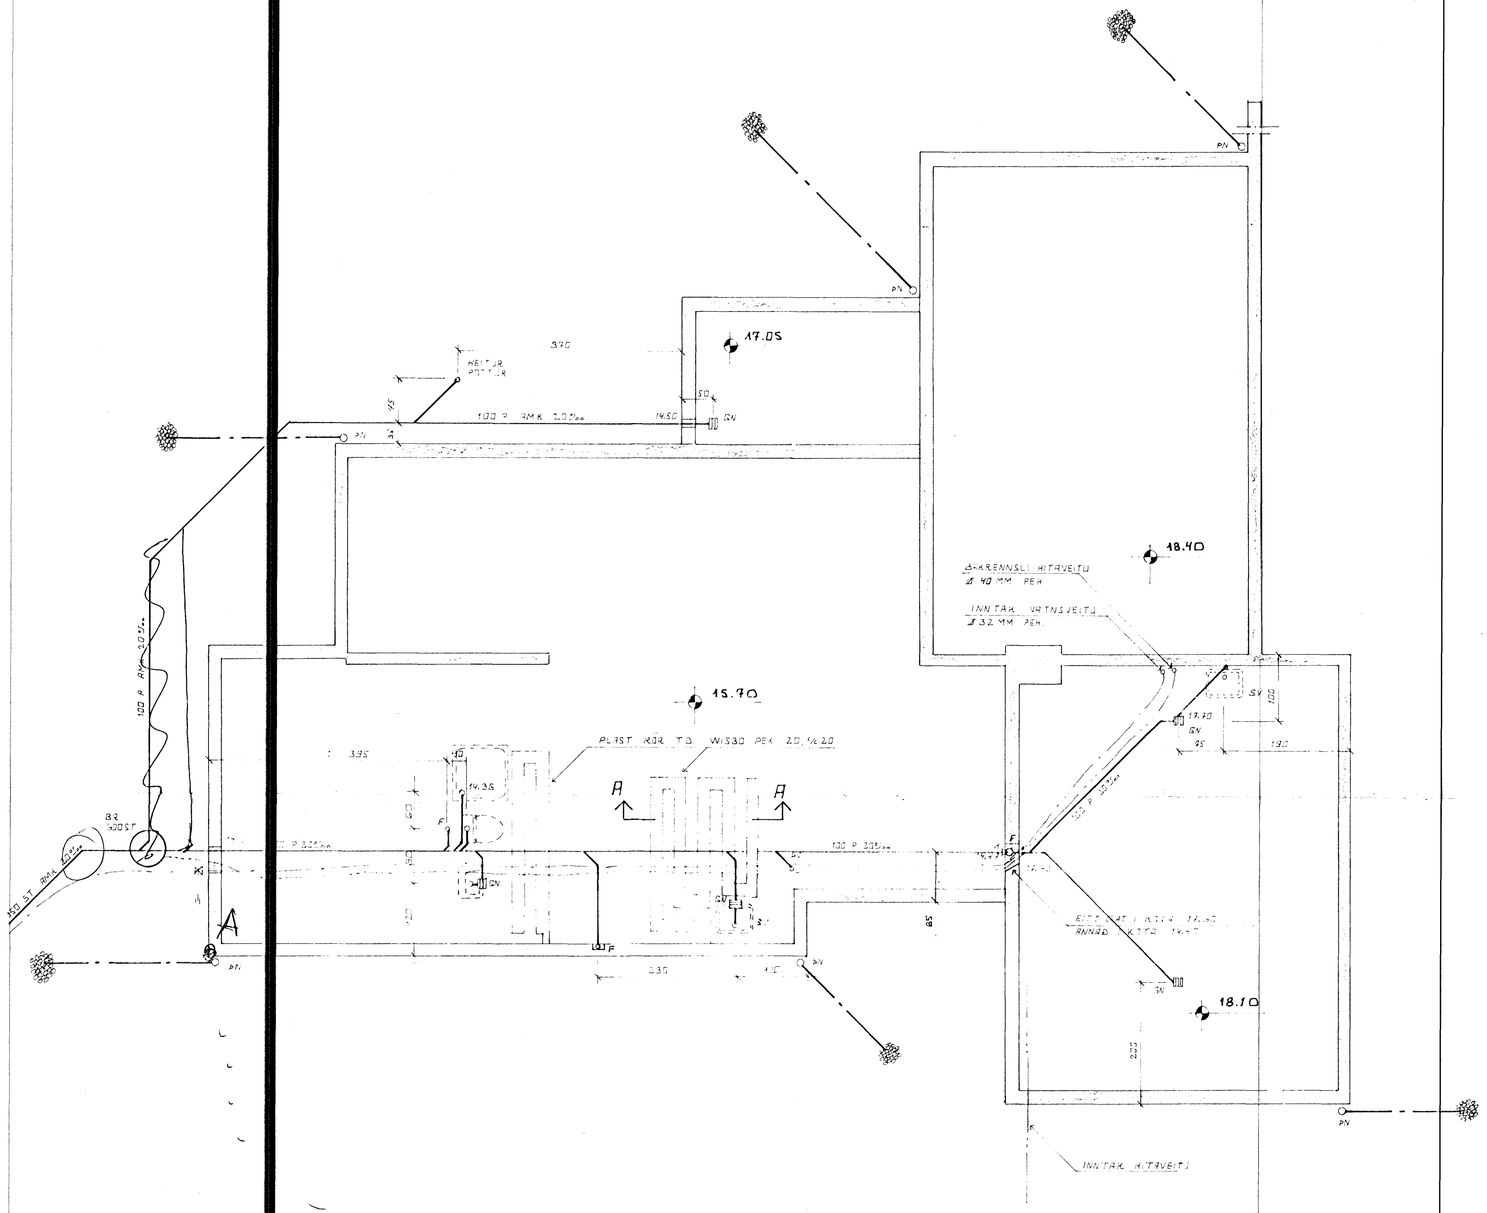

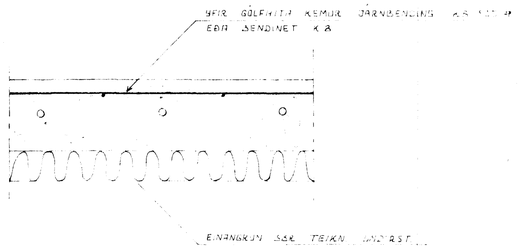

SNIÐ A-A 1:5

SKÝRINGAR

KÓTAR ERU GEFNIR Í METRUM.
ÞVERMÁL LAGNA Í MM.
LAGNAEFNI OG VINNA SKV.
ÍSLENSKUM STÖÐLUM OG
REGLUGERÐUM

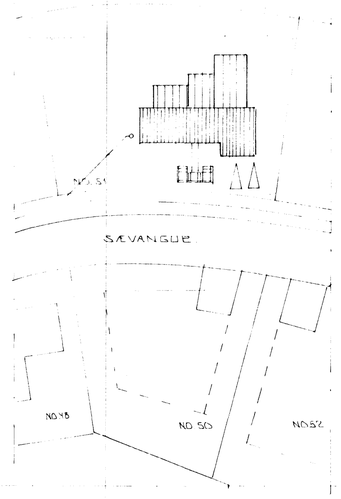

AFSTÖÐUMYND ~ 1:500

HAFNARFJARÐARBÆR
7. 9. 1983
BYGGINGAFULLTRÚINN

GRUNNMYND 1:50

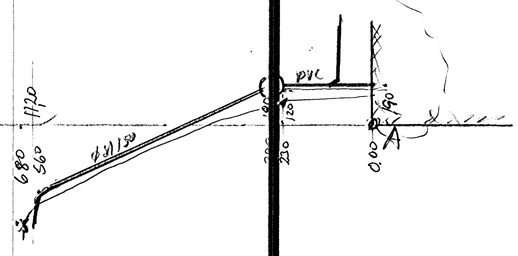

Sævangur

7/9'83
F.Sig

BR.NR	DAGS	EÐLI BREYTINGAR	SIGN

SÆVANGUR 51 HAFNARFIRÐI

GRUNNMYND ~ GRUNNLAGNIR

MÆLIKV. ~ 1:50 I.S. 1:500

SIGURÐUR ÞORLEIFSSON TEKNIFRÆÐINGUR FÍTÍ.
STRANDGÖTU 11 HAFNARFIRÐI SÍMI 54751

DAGS ÁGÚST '83
HANNAÐ
TEIKNAÐ
VERK NR. 8335
BLAÐ NR. 05.