



Byggingarfulltrúi samþykkir erindið.
 25 SEPT. 2003
 Bent skal á að samþykkt þessi verður ekki virk, fyrr en eftir þinglýsingu eignaskiptayfirlýsingarinnar og skráningu hennar hjá Fasteignamatríðkissins. Byggingarfulltrúinn í Hafnarfirði Fh. Kristján Þórarinnsson

ASKILID, SJA BOKIUN

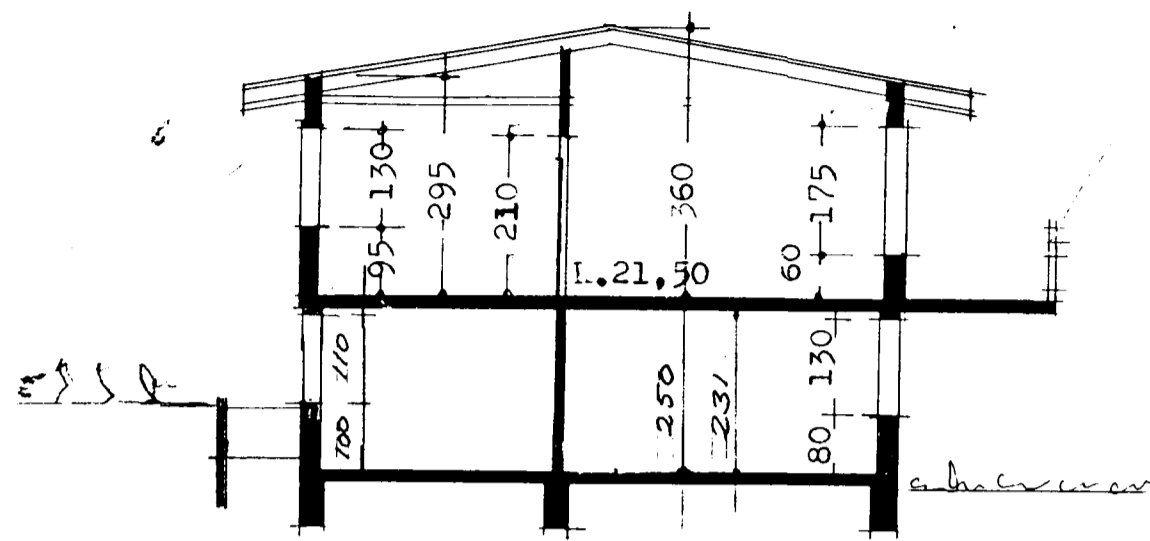


skurður A-A

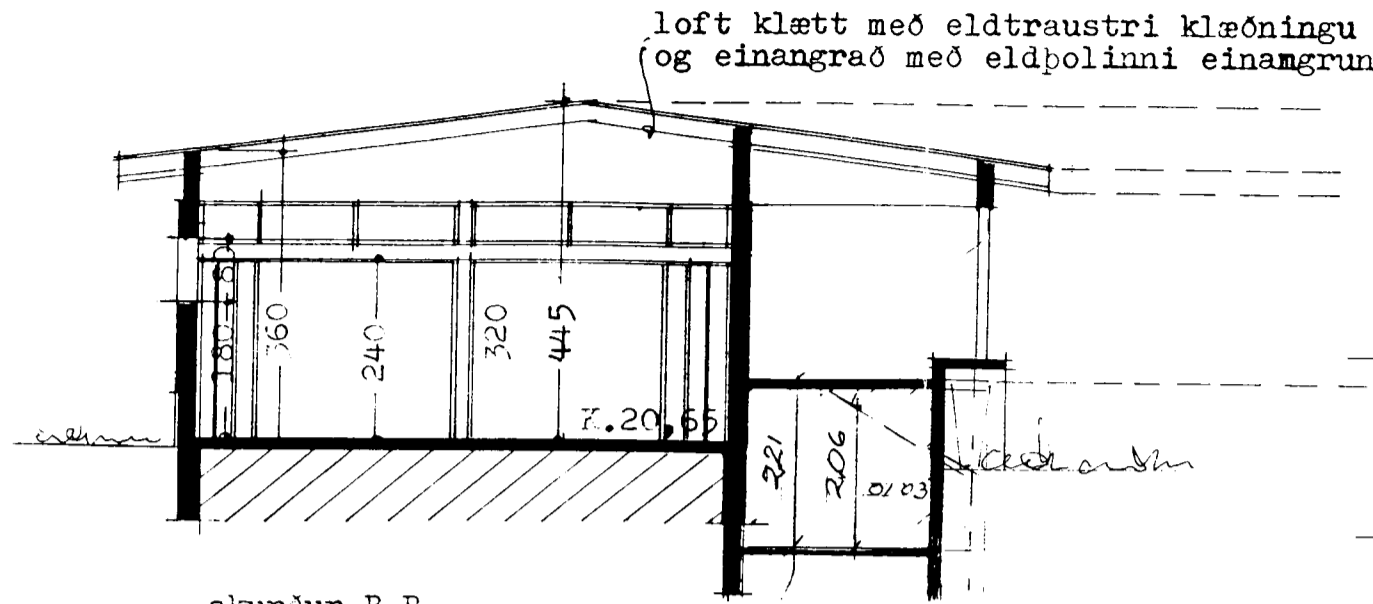


skurður B-B


loft klætt með eldtraustri klæðingu og einangrað með eldþolini einangrun

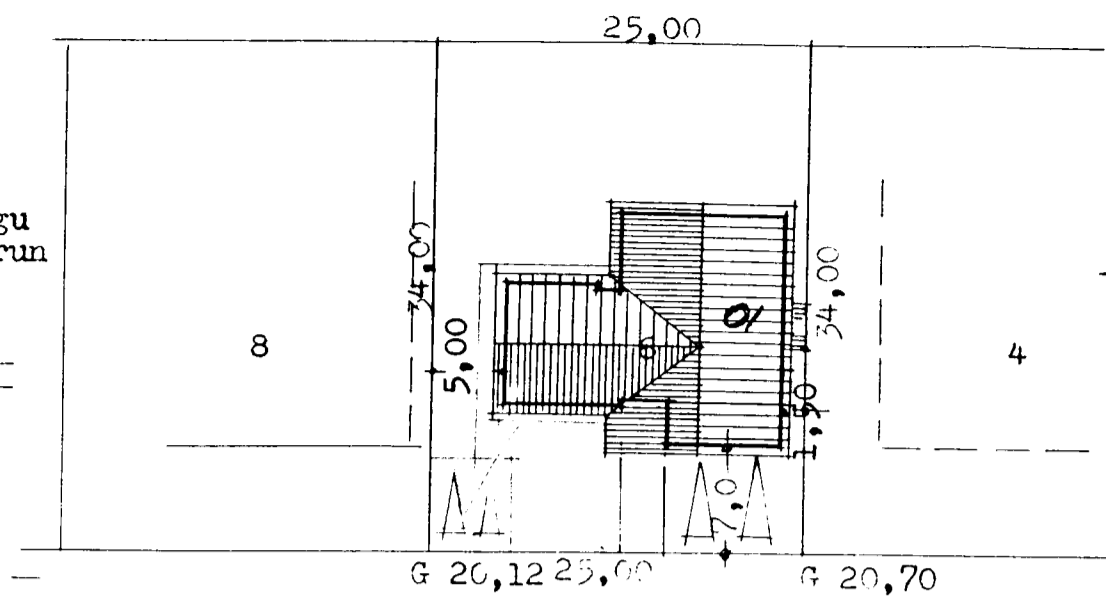

afstöðumynd m. 1:500

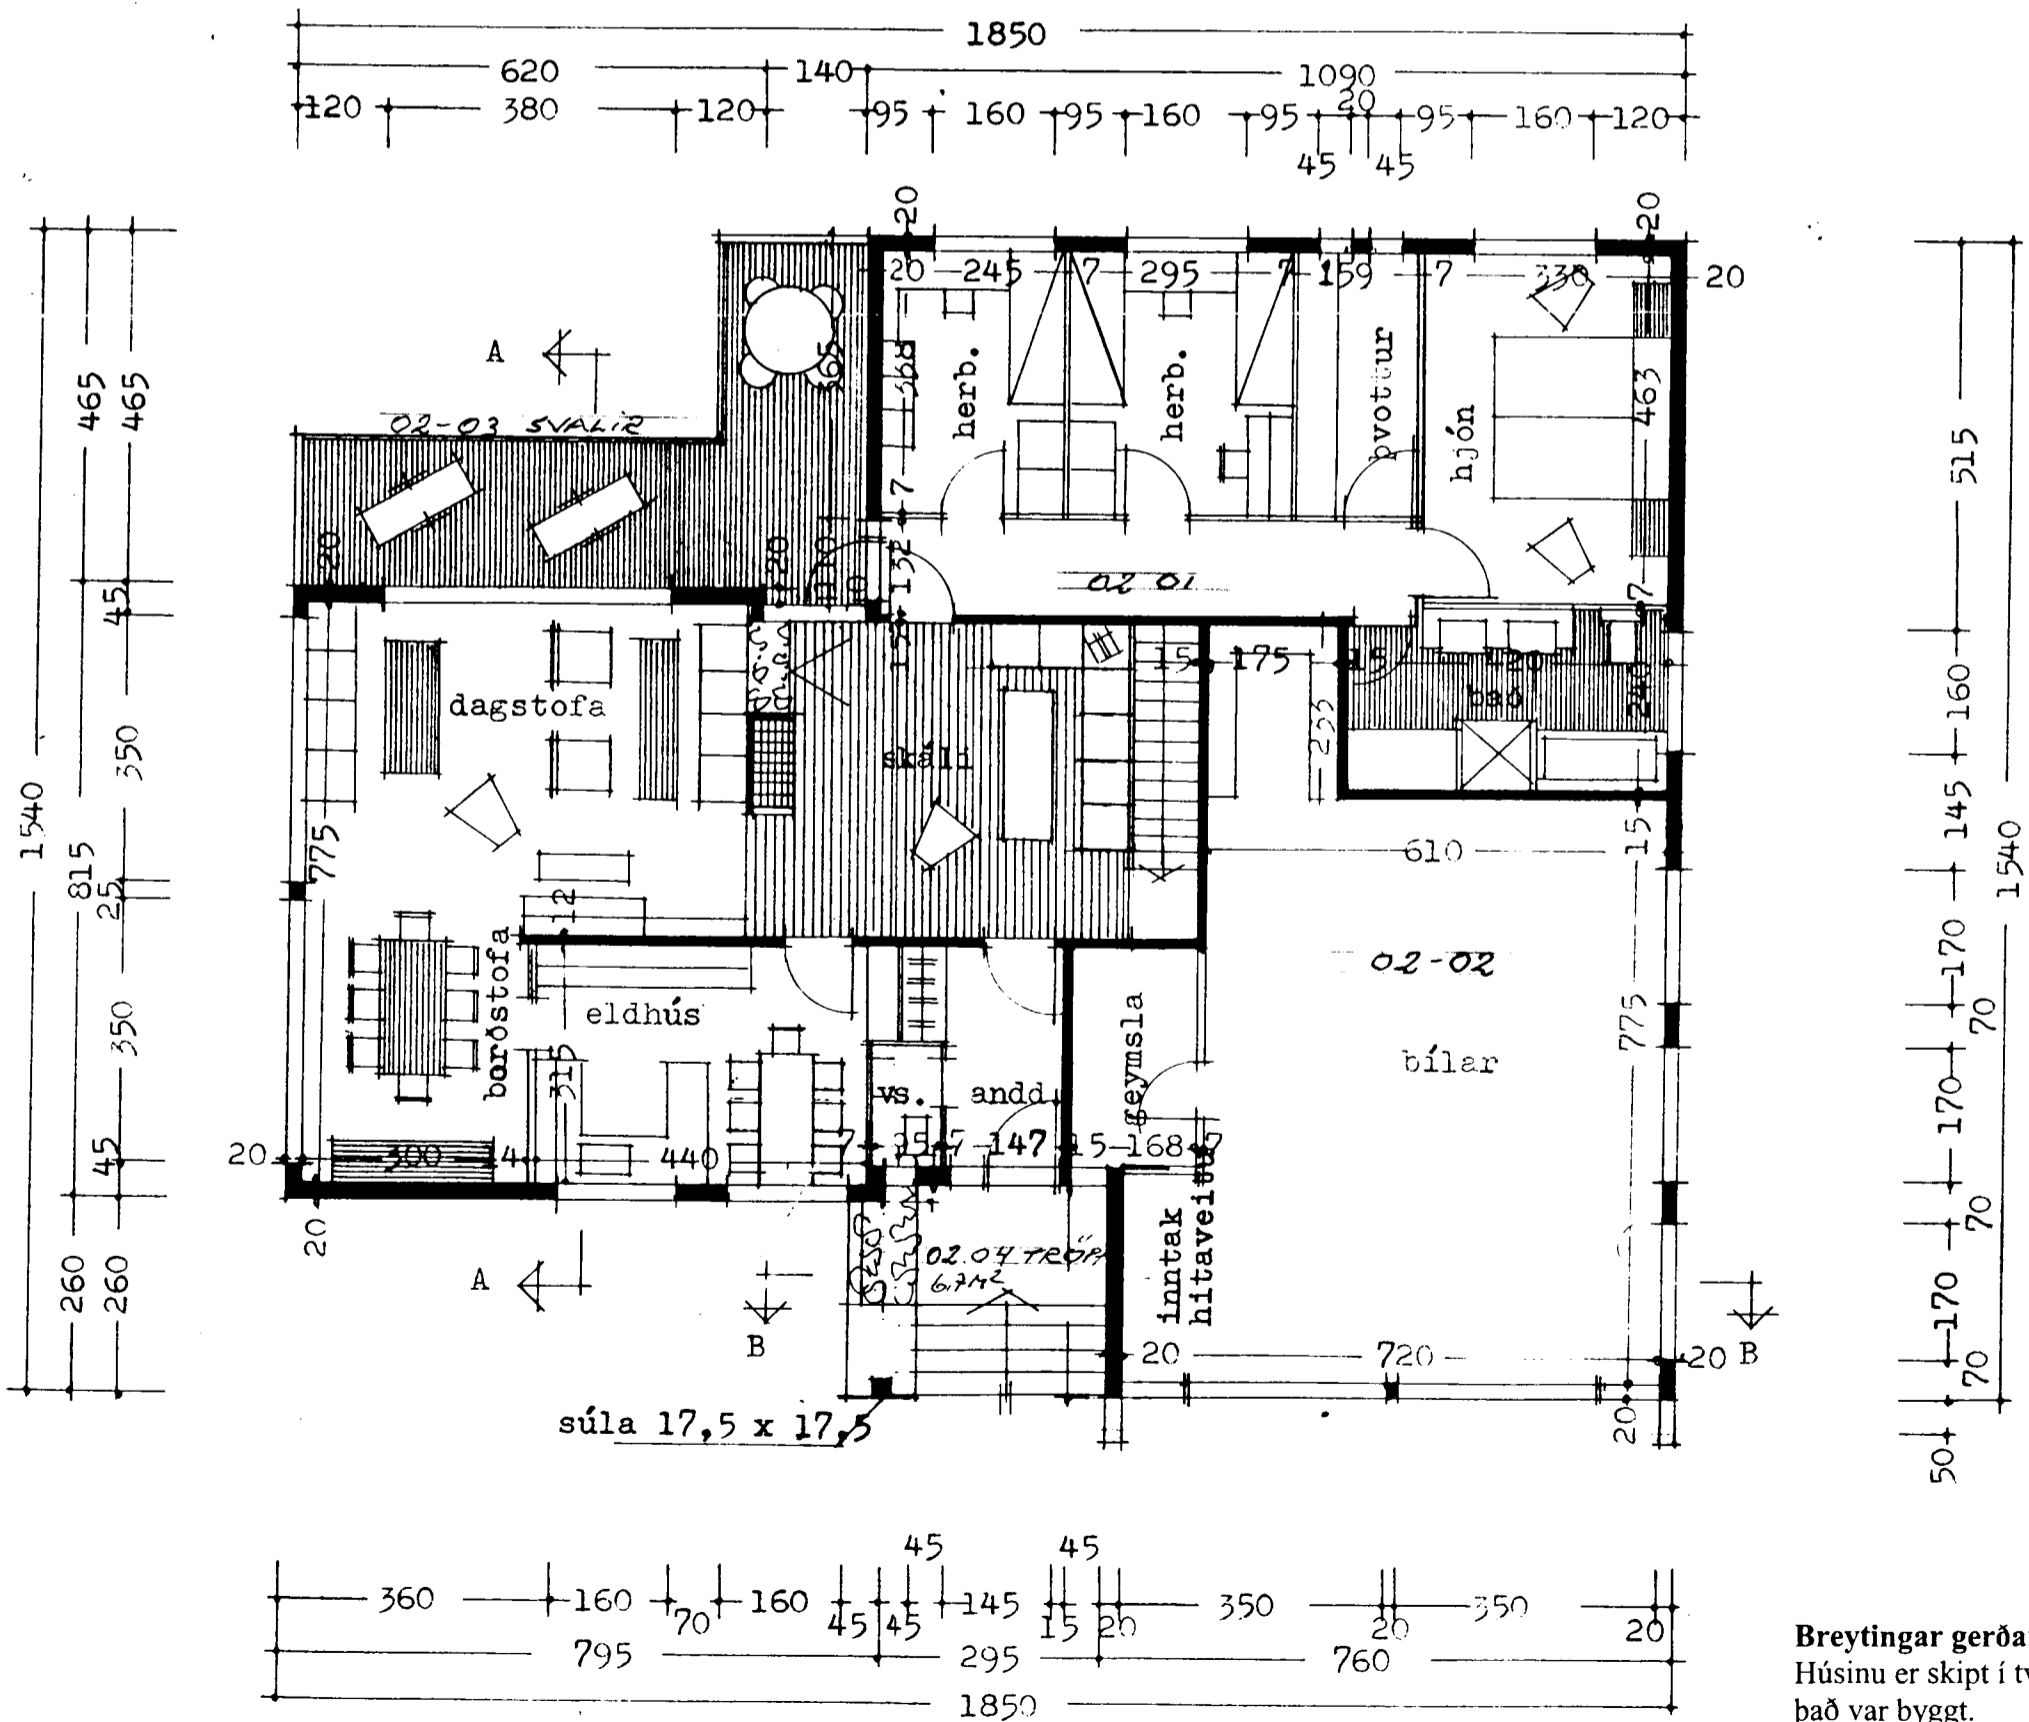

grunnmynd 1. hæð

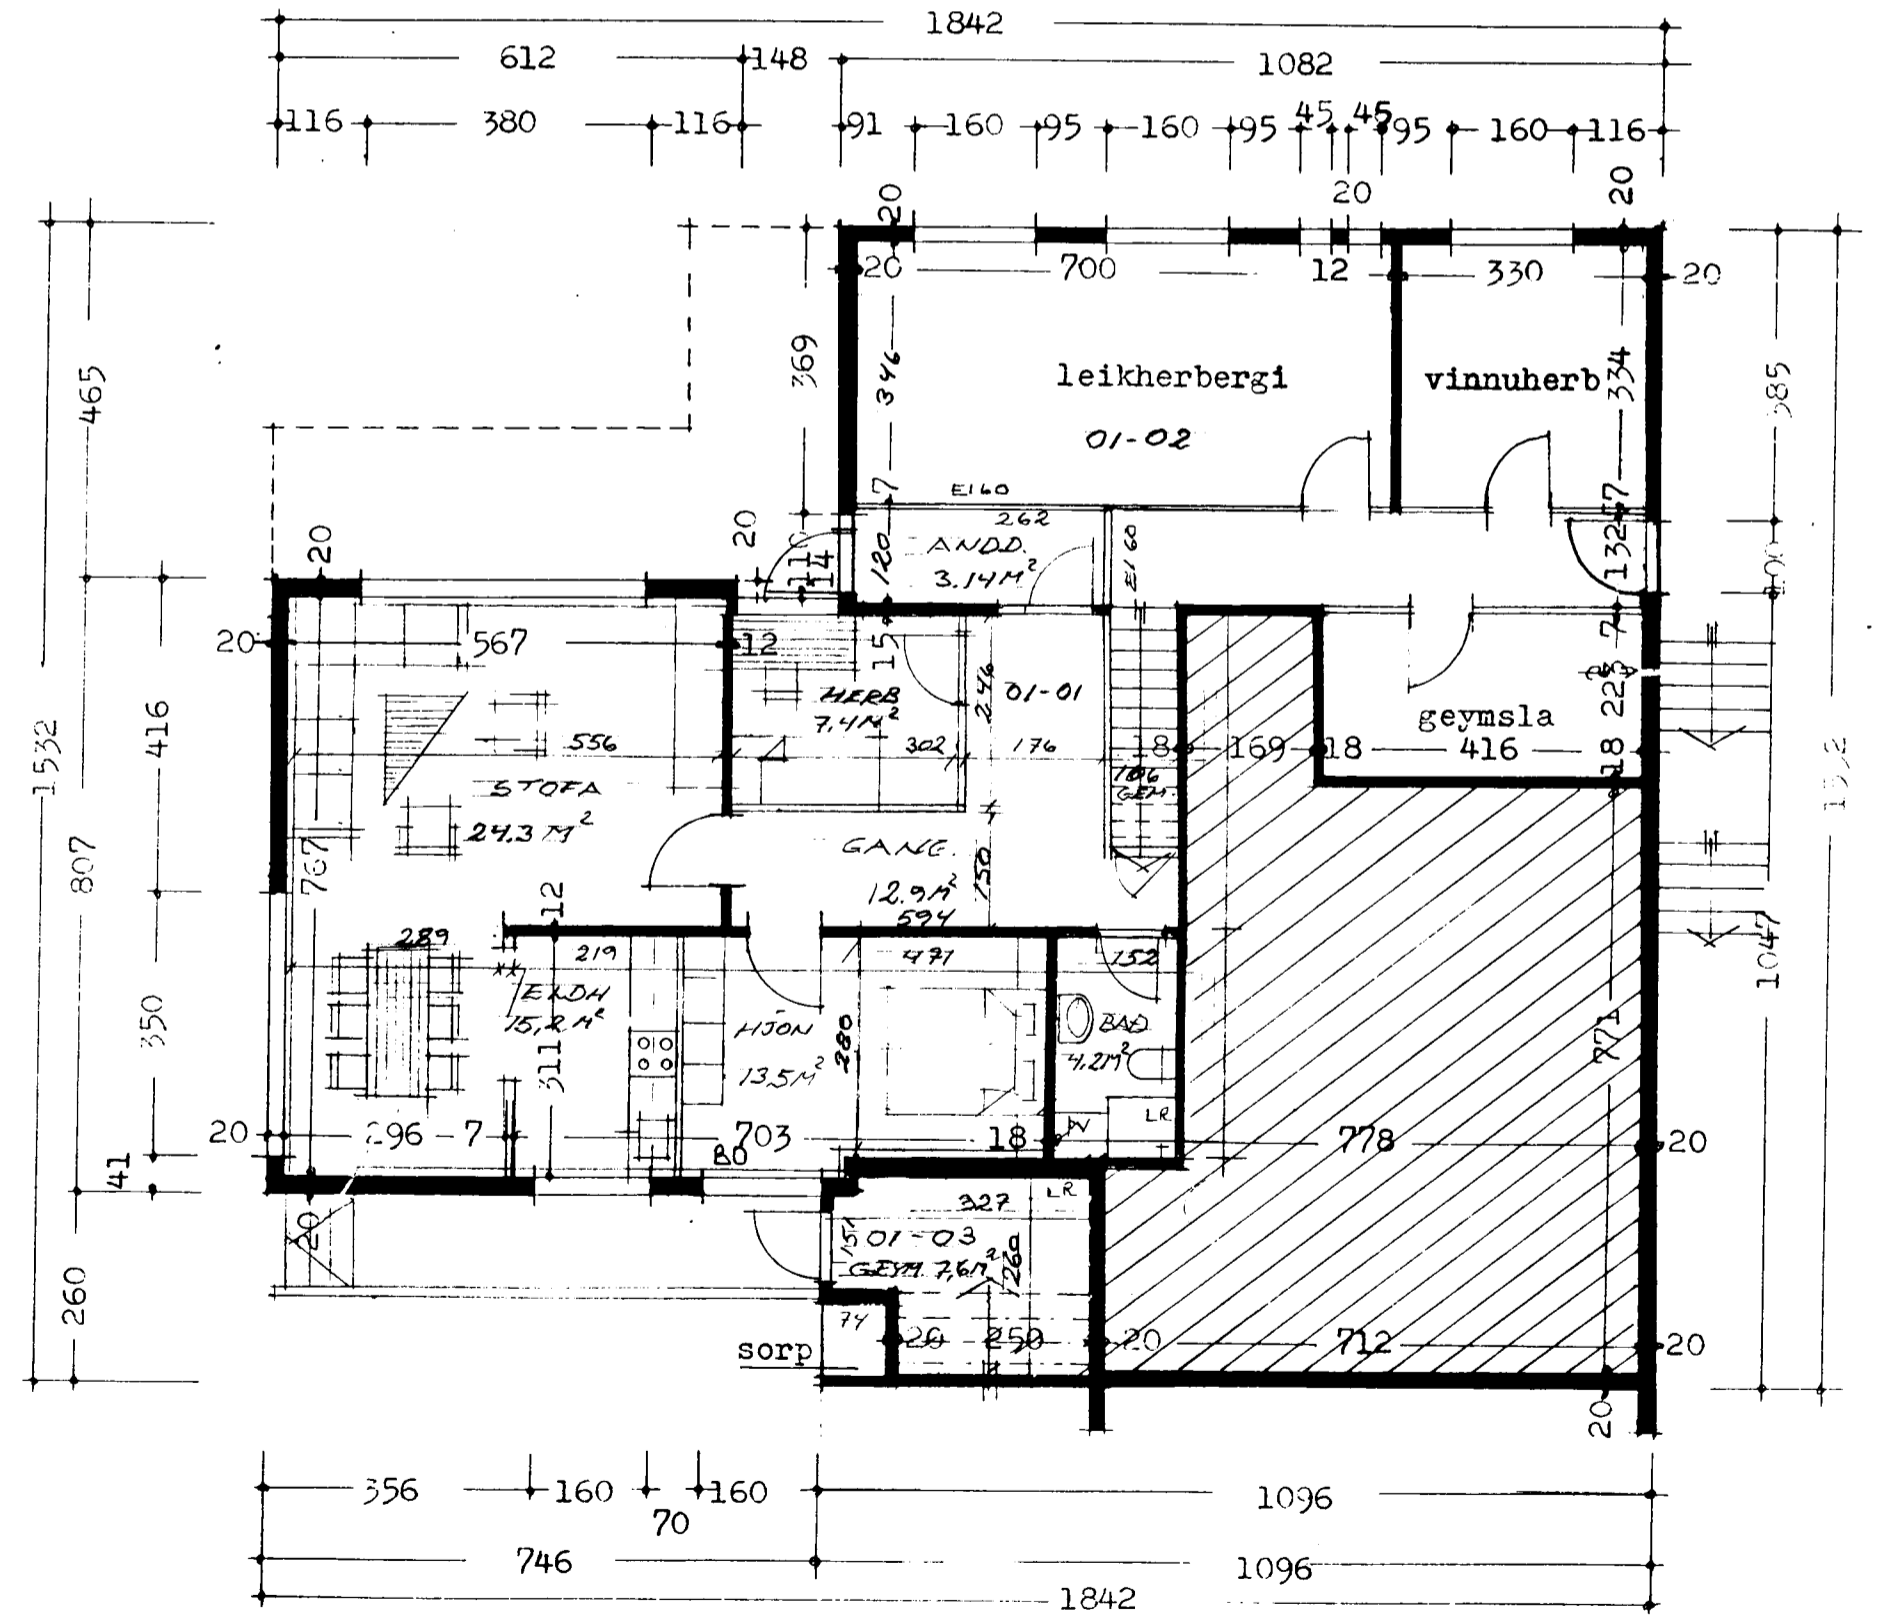

grunnmynd kjallara

Breytingar gerðar 2. sept. 2003.
 Erlendur Árni Hjálmarsson BFI.
 kt. 100355-5239 Kléberg 6, 221 Hafnarfj.

Reykjavík í júní 1976
 Þ. J. Jónsson
 SÆVANGUR 6.