


SKYRINGAR


- KALT VATN
 - HEITT VATN
 - >--- KALDAVATNSKRANI
 - >--- HEITA
 - RENNILOKI
 - MEÐ SPINDLI UPPUR JÖRÐ
 - EINSTRÆYMISLOKI
 - VATNSMELIR
 - GV --- GARDVATN
 - SL --- SLÖNGUKRANI
- PIPUR SKULU EINANGRADAR MEÐ 20mm
GLERULLARHÖLKUM OG VAFÐAR MEÐ PLASTDÚK.
ALLT EFTIR, PÍPUR OG FITTINGS, SKAL VERA
GALVANISERAÐ.
- KERFI SKAL PRÓFA MEÐ KÖLDU VATNI OG
6 KG/cm² ÞRYSTINGI.
- BALLOFIX RENNILOKAR SEU VIÐ HVERT TÆKI
EINSTRÆYMISLOKI VIÐ ÞVOTTAVÉLAR
FRAGANGUR INNTAKS OG LOFTPÚÐAR SKV.
FORSKR. VATNSV. RÆYKJAVÍKUR.

LOFTPÚÐI


EFST Á ÖLLUM LÖDRETTUM
STOFNUM SKAL VERA 30 cm
LANGUR LOFTPÚÐI, ÞVERMÁL JAFNT
OG SVERASTI HLUTI STOFNSINS
TALIÐ FRA GREININGU VIÐ
AÐALADFÆRSLUÐ.

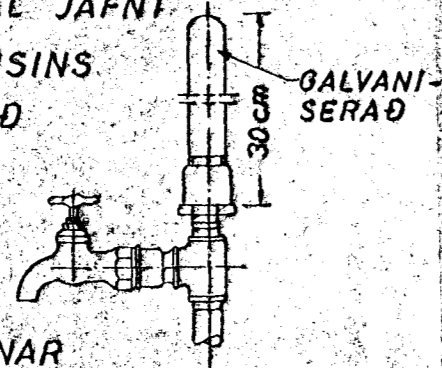

EINNIG SKAL VERA SAMSKONAR
LOFTPÚÐI Á HLIÐARGREINUM, SEM,
LENGRI ERU EN 8 M. ÞVERMÁL JAFNT
OG SVERASTI HLUTI HLIÐARGREINAR.

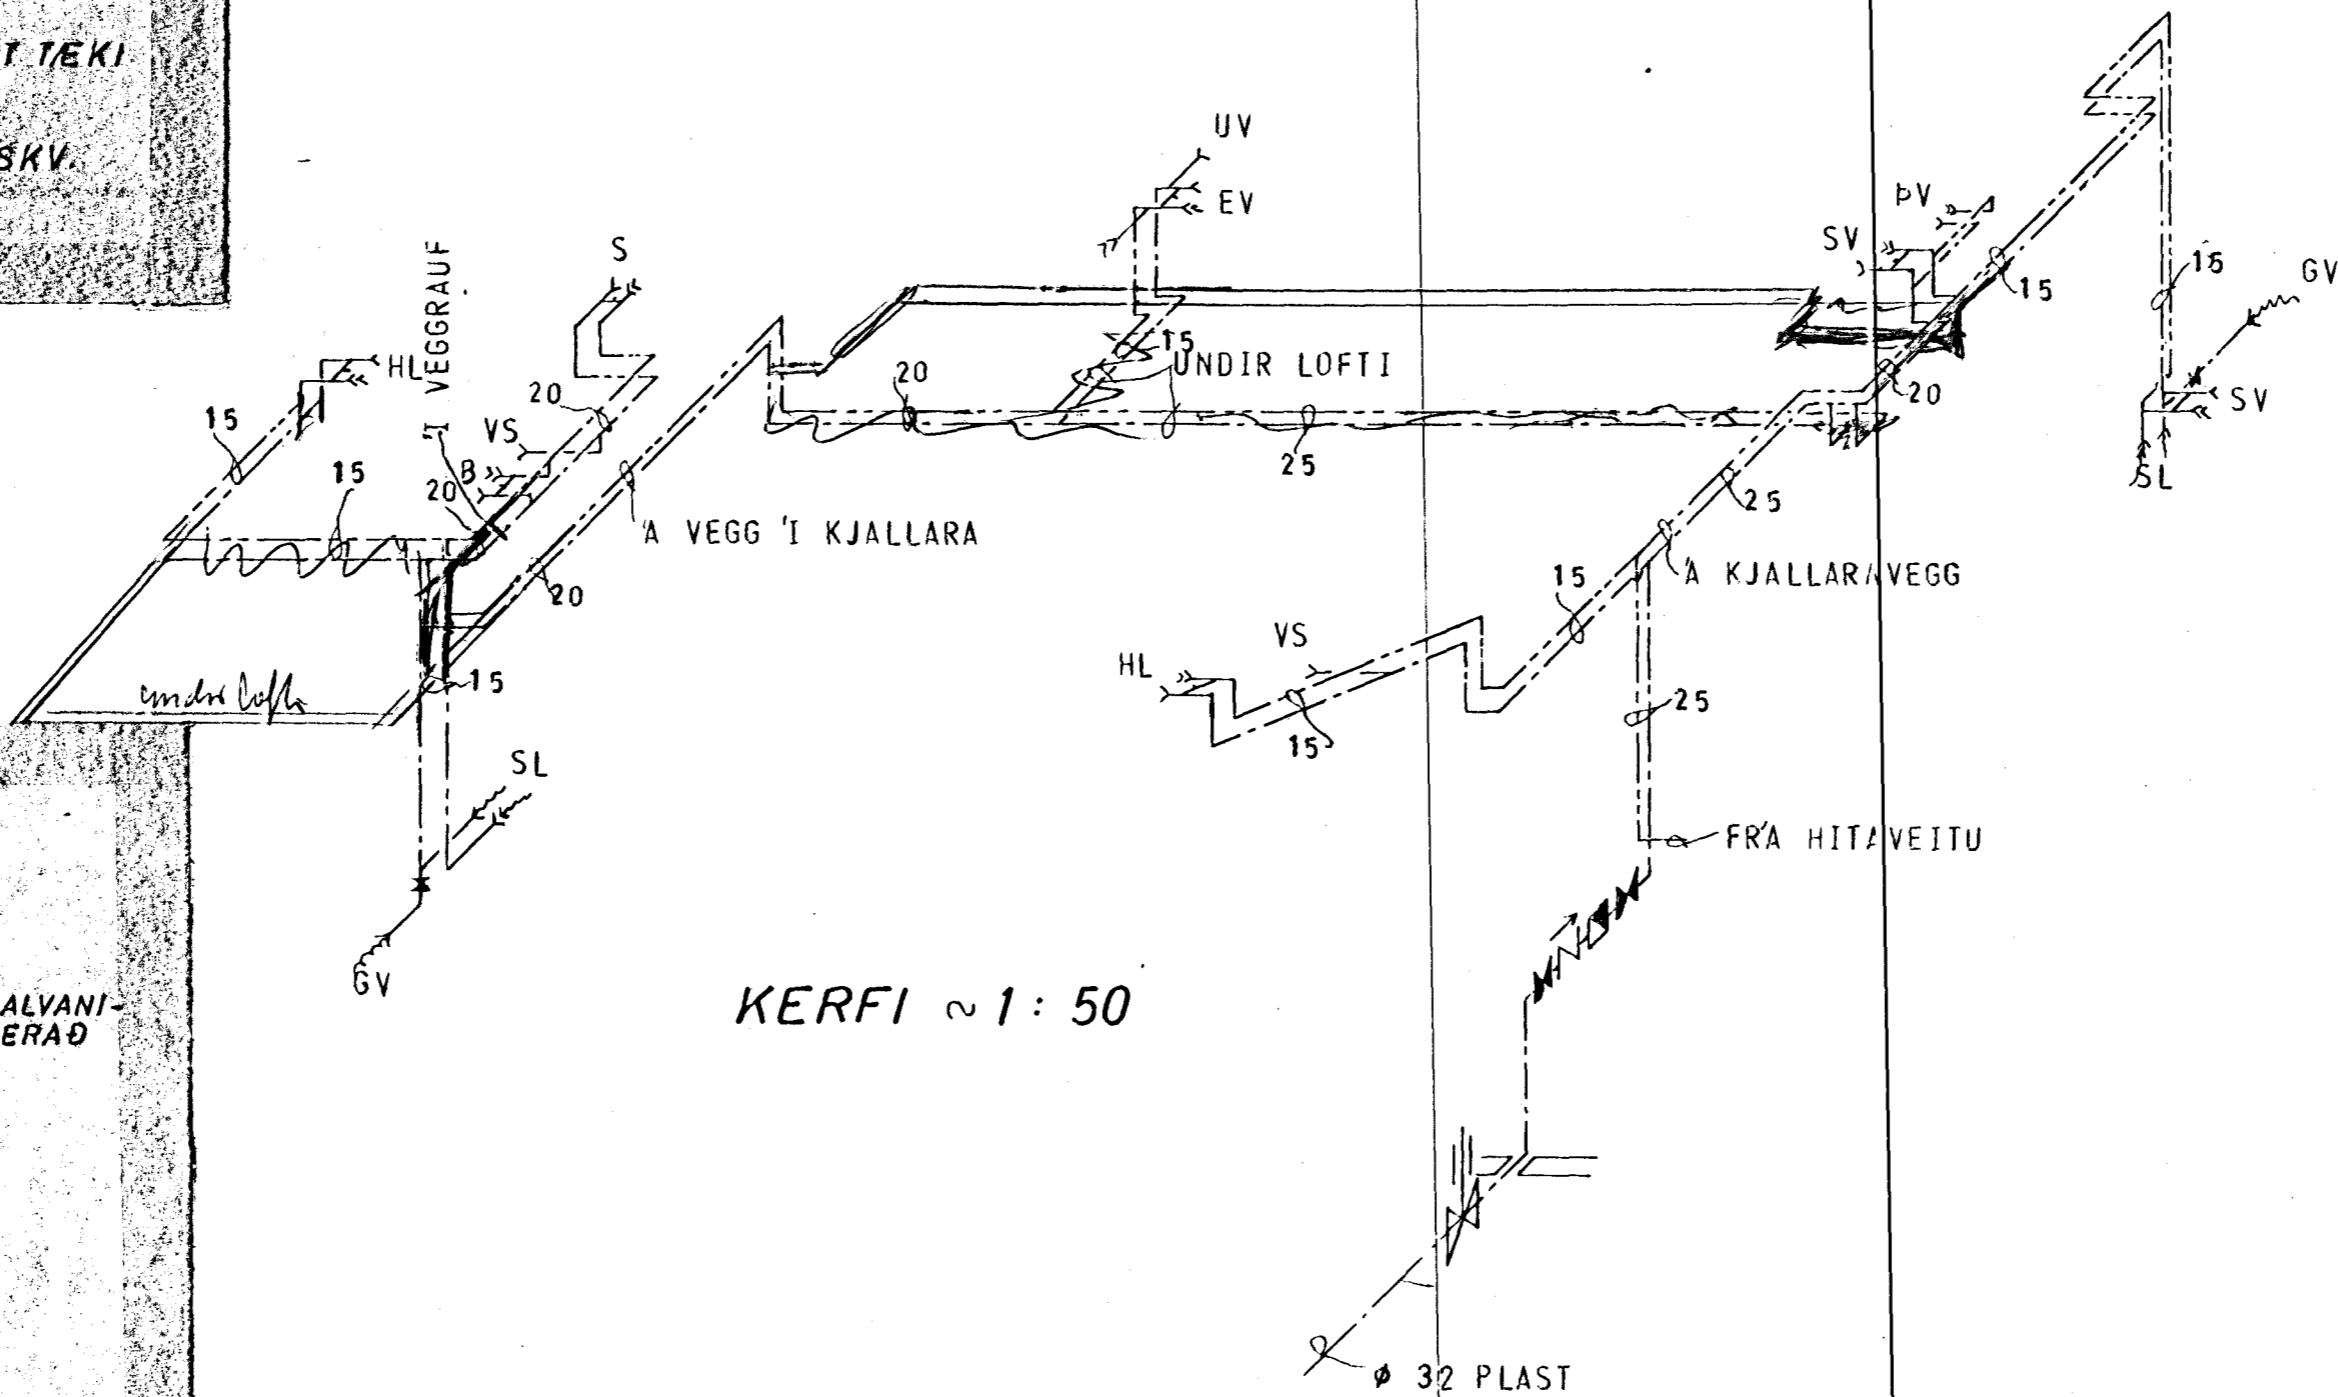

KERFI ~ 1 : 50

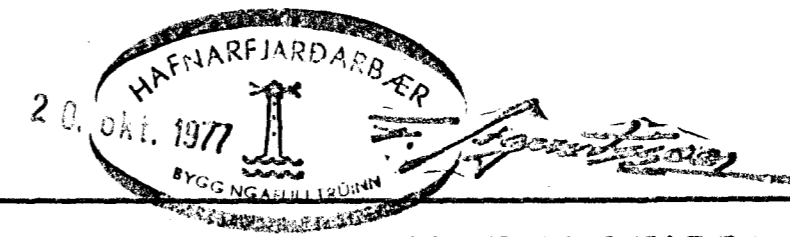

SÆVANGUR 9 HAFNARFIRÐI	MÆLIKVARÐI 1 : 50	VERK 7632	TEIKN NR 2.6
VATNSLÖGN KERFI	Hannað: <input checked="" type="checkbox"/> Teiknað: <input checked="" type="checkbox"/>	Yfirarið: <input checked="" type="checkbox"/> Samb: <input checked="" type="checkbox"/>	DAGS JAN. '77
JÓHANN GUNNAR BERGPÓRSSON VERKFR MVFI STRANDGÖTU 11 — HAFNARFIRÐI — SÍMI 53315	BREYTT		