Samþykkt þann
23 NOV 2011
Byggingarfulltrúinn í Hafnarfirði
F.h. Friðfur S. Gunnlaugsson

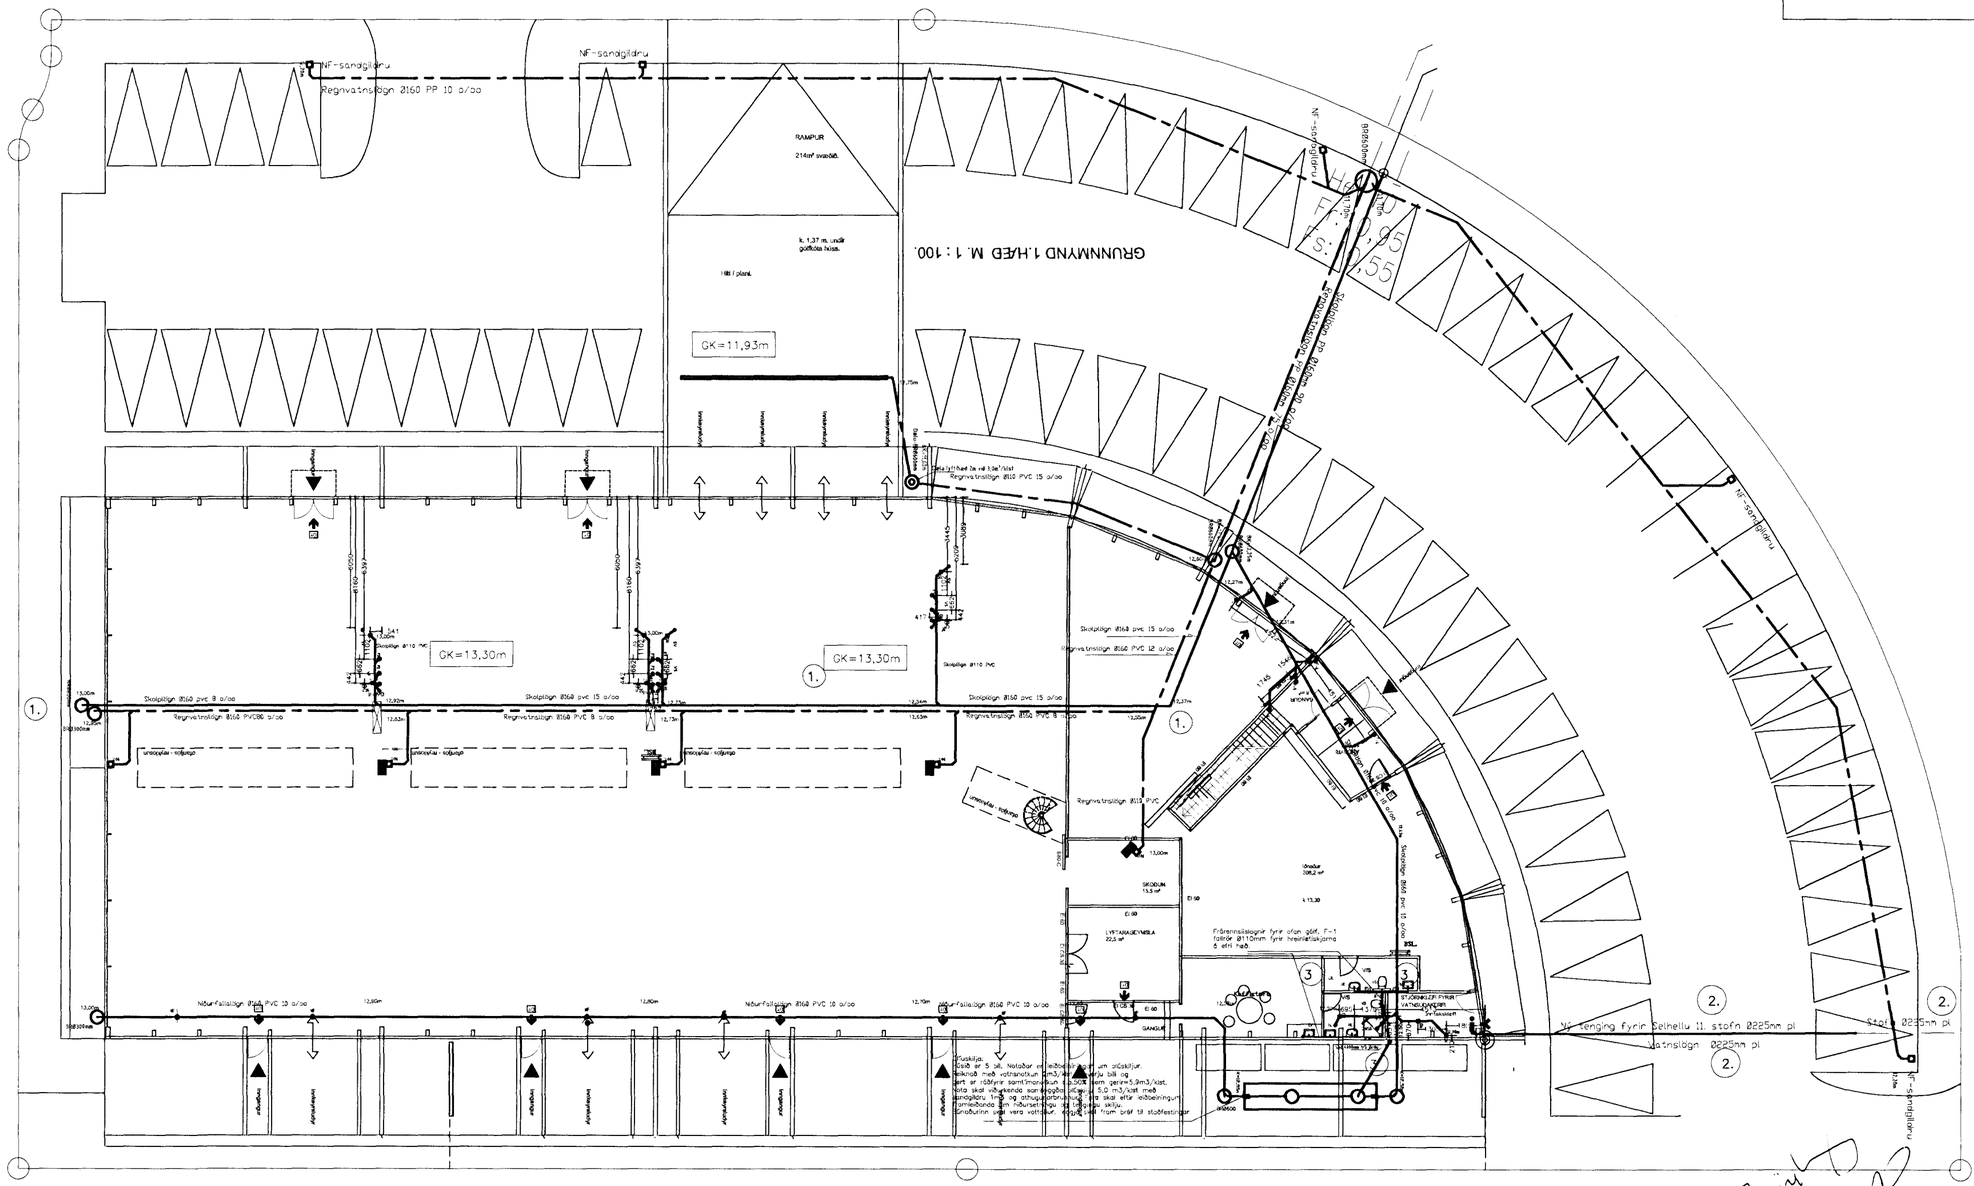

Breytingar			
	Nr.	Dags.	Nafn
Færsla á regnvatns-, og frárennsli í sama skurð. (1.)	1.	3.11.2007	rgg
Breyting á vatnsveitu og stækkun heimæðar. (2.)	2.	2011.08.20.	rgg
Breyting á frárennsli v/innréttingar á 1. og 2 hæðar. (3)	3	2011.10.04	rgg

Selhella 11. Hafnarfirði

Tæknibjónusta Ragnars G Gunnarssonar ehf.
Smiðjuvegi 11 s: 544 5350 ragnargg@simnet.is

Yfirlitsmynd frárennsli og vatns.

Mkv. 1:200
Nr. 4.
Dags. 02.09.2007
kt.:110947-2839