


**HNITASKRÁ**

AUSTUR	NORÐUR	NR
354005	526	397379 940 170
354049	515	397396 493 171
354098	463	397374 313 172
354100	242	397369 586 173
354129	934	397340 397 174
354126	910	397331 920 176
354167	542	397197 832 183
354145	727	397189 623 184
354094	094	397201 417 185
354060	050	397240 669 186
354035	236	397284 221 187
354002	023	397372 211 188
354122	128	397318 520 191
354140	089	397270 788 192

- SKÝRINGAR**
- KVÖÐ UM BILASTÆÐI
  - FJOLDI STÆÐA SAMKVÆMT SKILMALUM OG REGLUG
  - BINDANDI MORK BYGGINGAREITS
  - HAMARKS BYGGINGARREITUR
  - NÚMER LÖÐAR
  - FLATARMAL LÖÐAR
  - NYTINGARHLUTFALL
  - HORNPUNKTAR LÖDA
  - HUSAGERÐ, SJA SKILMALA
  - NÚMER ABLIGGJANDI LÖÐABLAÐA
  - ÞJÓÐSKRARNÚMER
  - LANDEIGNARNÚMER
  - SJA JAFNFRAMT SKIPLAGSUPPDRATT OG SKILMALA

DEILISKIPLAG SAMÞYKKT Í SKIPLAGS- OG BYGGINGARRÁÐI  
26 09 2006 OG Í BÆJARSTJÓRN 03 10 2006

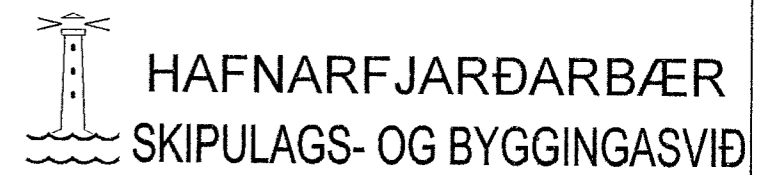

<b>SELHELLA 5 OG 7</b>	
MÆLIBLAÐ	26,101,4
Teikn nr	422,028
<b>SELHRAUN NORÐUR</b>	
Mælt	VSB
Samþykkt <i>EPG</i>	
Hannað	ASK
Dags 15 10 2018	
Teiknað	EJ
M kv 1 500	
Breytt OKT 2018 MÆLIBLAÐ FRÁ VSB DAGS 03 07 08	
UPPFÆRT HJÁ SKIPLAGS- OG BYGGINGARSVIÐI	
HAFNARFJARÐAR	

**BREYTINGAR**  
Breyting A 28 02 08/IRB, Selhella 9 og Miðhella 3 sameinaðar í eina lóð Samþ af skipulags- og byggingarfulltr 14 11 07  
Breyting B 15 10 18EJ, Br deiliskipulag samþ skipulags- og byggingarfulltr þann 29 8 2018, óladdist gildi 14 09 2018 Lóðmar  
Selhella 7 og 9 sameinaðar í eina lóð Selhella 7, byggingareit breytt og tengingangur milli bygginga Lóðrett hnit nr 176  
mælibleðin 25,101,4/421,004 og 25,101,5/421,005 sameinuð í eitt blað 26,101,4/422,027